


Ärende		Kommun	Län
Fastighetsreglering berörande Söderhenninge 5:8 och 6:6. Avstyckning från Söderhenninge 5:8		Norrtälje	Stockholms
Förrättningslantmätare		Registerområde	
Bertil Strandberg		Norrtälje (Ununge socken)	
		Registreringsbevis	
		Registreringsdatum	
		1985-04-15	
		För fastighetsregistermyndigheten	
		Anna Stina Lindbo	
Fastighet, område, nm	Fig	Ägare, uppgifter till lokal skattemyndighet och andra anmärkningar	
	Area hektar, m <sup>2</sup>		
	delarea	± ändring/summa	

FASTIGHETSÄTTSLIG BESKRIVNING,  
se aktbilaga BE 1

Lotten A = Söderhenninge 5:13

TEKNISK BESKRIVNING,  
se aktbilaga BE 2

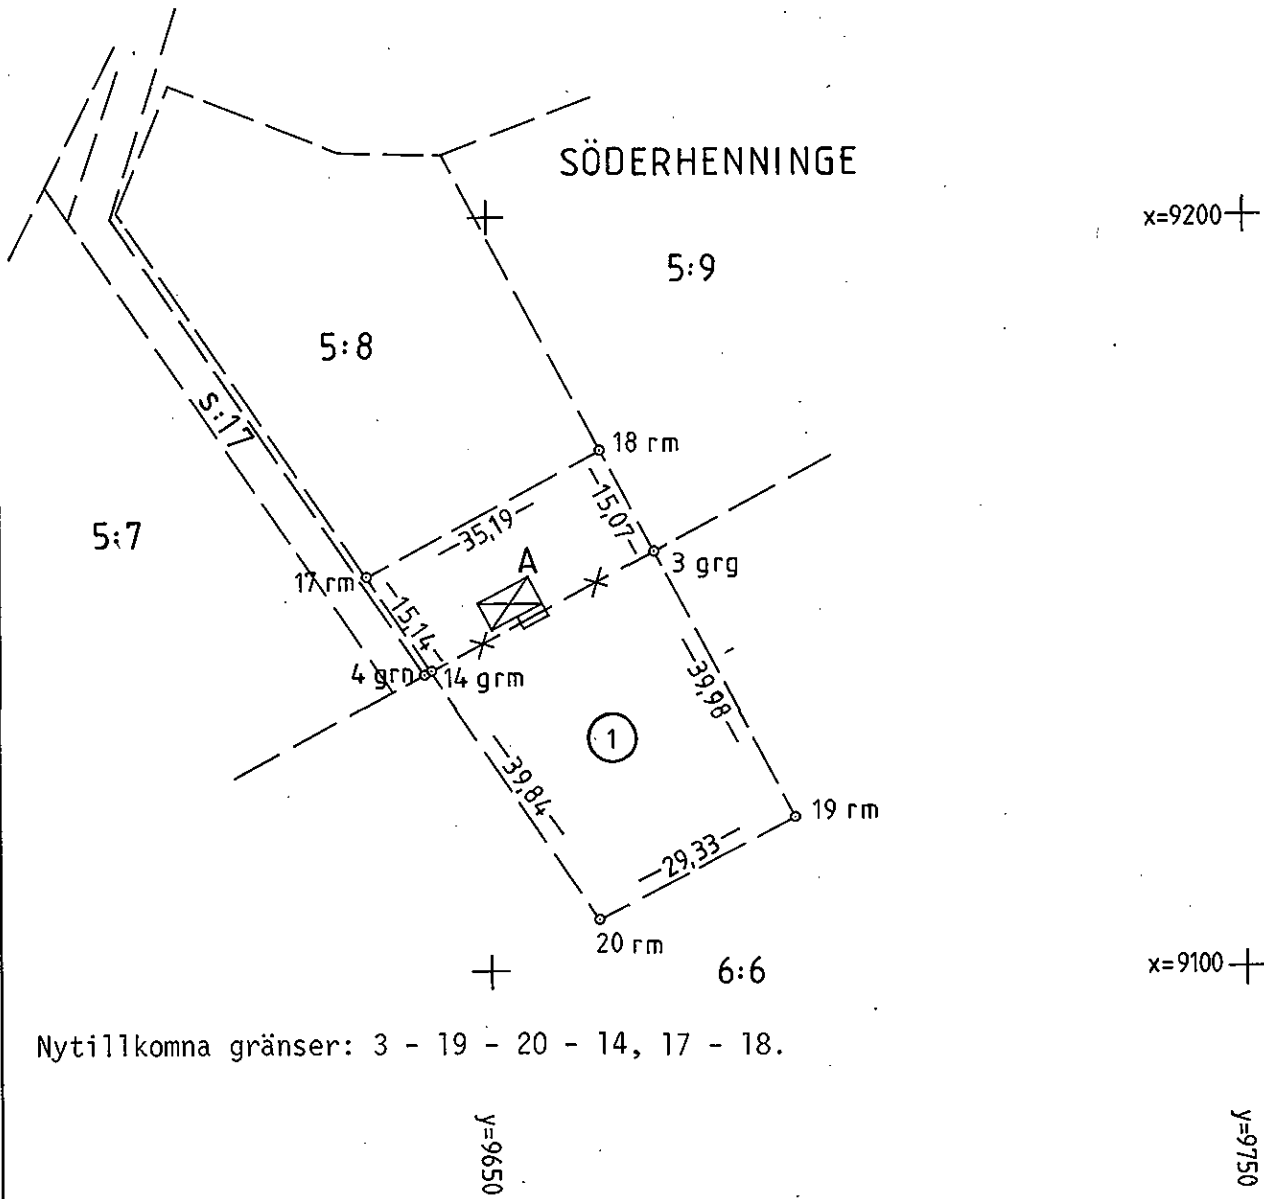

Nyttillkomna gränser: 3 - 19 - 20 - 14, 17 - 18.

Framställd genom	Skala	Märklass	Koordinatsystem
Nymätning och kopiering	1:1000	III	Fristående
För det tekniska innehållet svarar	Reg karta, lägesangivning	Beteckningsstandard	
/Bo Fridén	Ek 11990:86	TFA 4.6B:5	

Märning	Beräkning	Kartering	Ritn redigering
<i>[Signature]</i>	<i>[Signature]</i>	<i>[Signature]</i>	KA

0188 - 85 / 39

Lantmäteriet Bl 0338 81-03 5000 LiberFörlag 38-81331-9