


Kaggeboda 2:120
Norrtälje kommun
2017-09-13

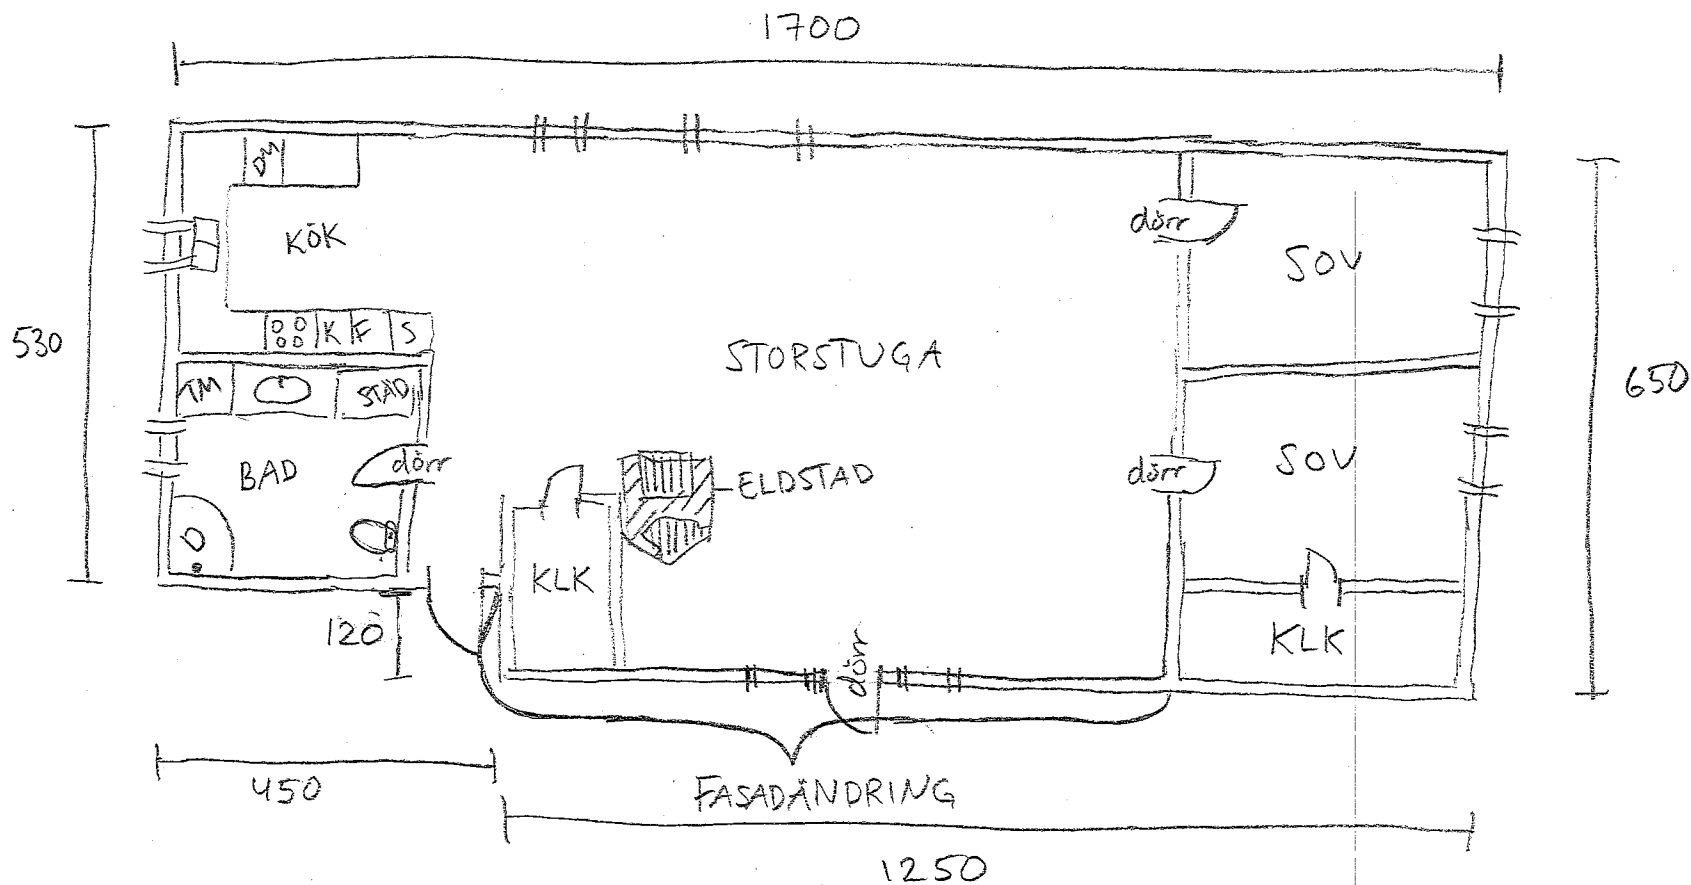

SKALA 1:100