LANTMÄTERIET

A3S

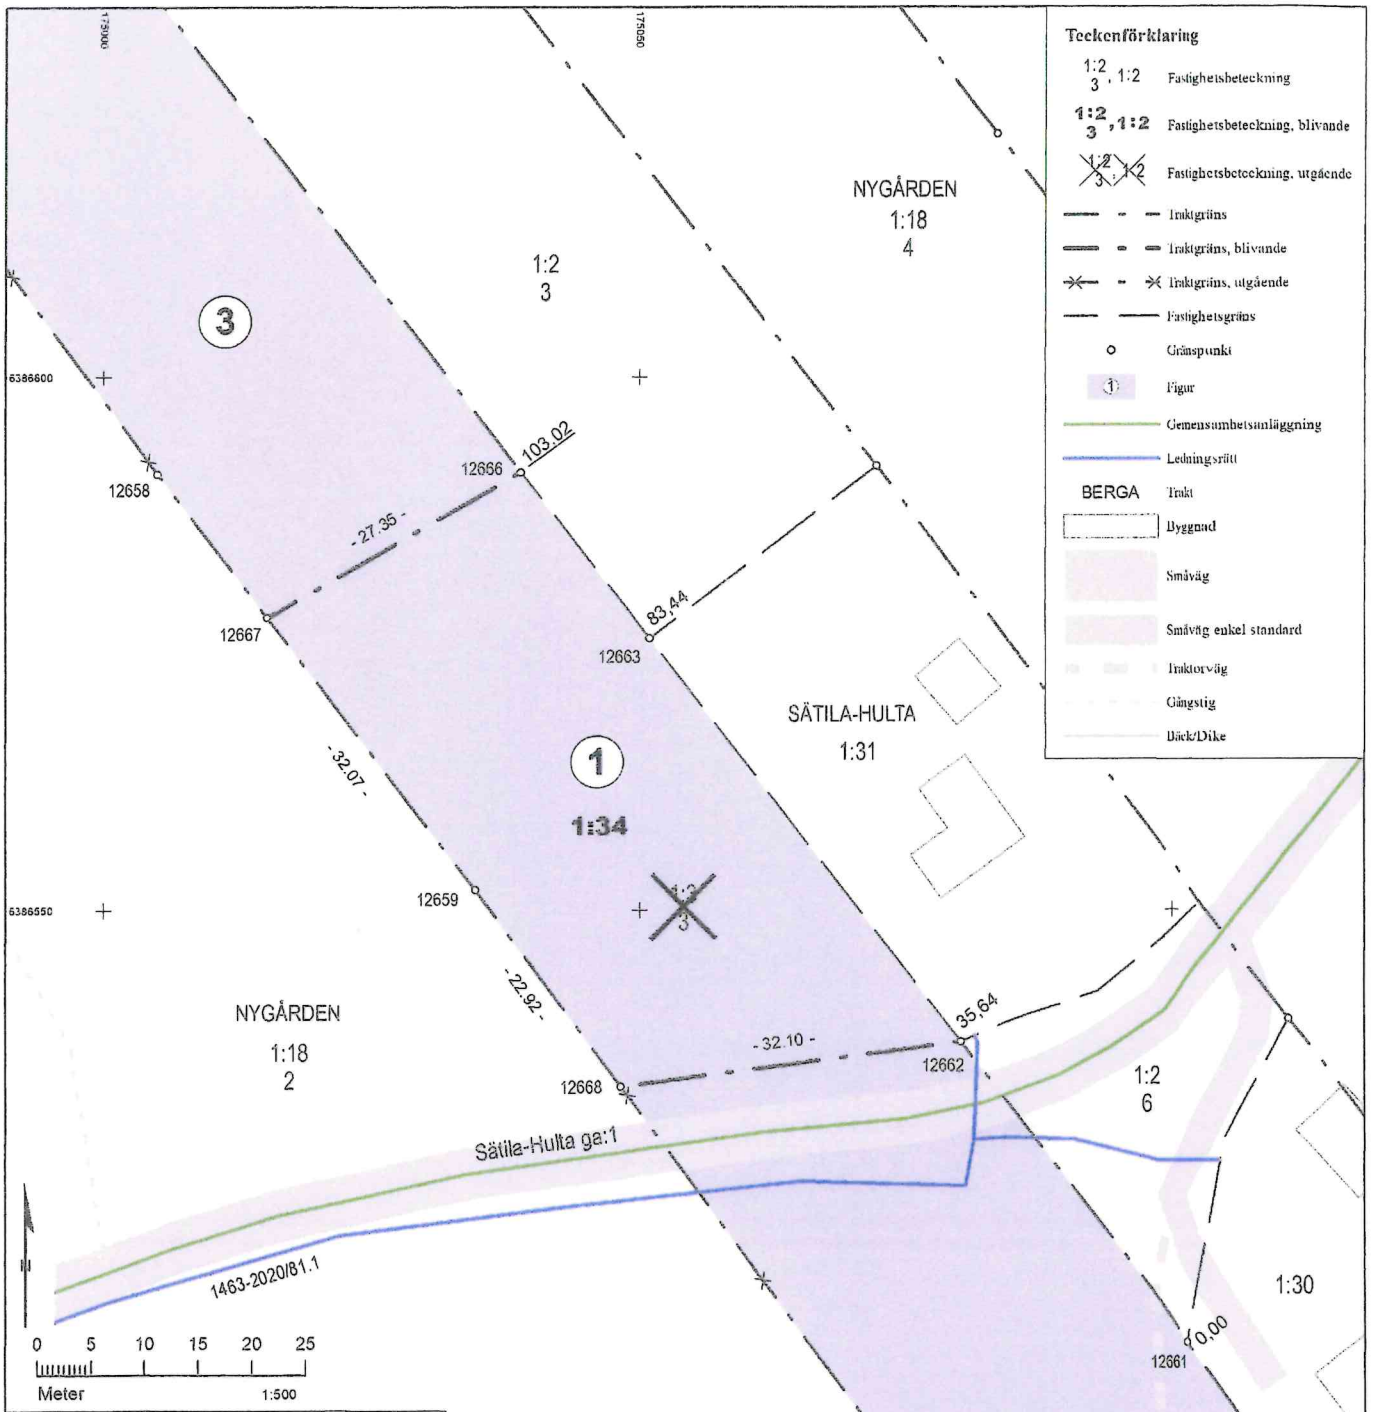

4729

Teknisk beskrivning

Koordinatlista

Pkt	Norr	Öst	Markering
12658	6 386 591,13	175 004,87	Rånsten, utgående
12659	6 386 551,92	175 034,71	Rånsten
12660	6 386 479,79	175 087,42	Rånsten, utgående
12661	6 386 509,34	175 101,76	Rör i sten
12662	6 386 537,61	175 080,06	Rör i mark
12663	6 386 575,51	175 050,95	Rör i mark
12666	6 386 591,05	175 039,02	Rör i mark, ny
12667	6 386 577,45	175 015,28	Rör i mark, ny
12668	6 386 533,41	175 048,23	Rör i mark, ny

Koordinatkvalitet: Inre 0,05m yttre 0,05m
Koordinatsystem: SWEREF 99 12 00
Framställd genom: Nymätning
Mätmetod: Satellitmätning NRTK-tjänst

Förrättningskarta

Aktbilaga KA2(3)
Ärendenummer: O223899

Upprättad år: 2023
Orig.format: A3S

Avstyckning och fastighetsreglering berörande Nygården 1:18, Sätila-Hulta 1:3 och Sätila-Kullen 1:2.

Kommun: Mark
Län: Västra Götaland

Robin Jäverby
Förrättningslantmätare

Nybildad fastighet figur 1 = Sätila-Hulta 1:34

Figur 3 och 4 överförs från Sätila-Hulta 1:3 till Nygården 1:18

Nya gränser: 12666-12667 och 12668-12662

Beskrivning, se aktbilaga BE1.

Förrättningskartan innehåller detaljer med olika kvalitet.

Rättigheter och samfälligheter kan vara ofullständigt redovisade utanför avstyckat och fastighetsreglerat område.

För det tekniska innehållet och kartarbetet svarar Peter Annas.

Akt 1463-2023/2