

Anmälen mottagen datum		2022-11-16	Ordernummer: 2287549	
Frågeställare:		Privatanvändare	Ledningskollen ref: 20221116-0463	
Kontaktperson:		Robin Danielsson	Handläggare:	
Epost:		danielsson.robin@gmail.com	Wilma S	
Gatuadress:		Eksjöhovgårdsvägen 25	Telefon:	Jobb: 0725168459 Privat:
Fastighetsbet:		/	0725168459	
Postnummer/Postort:		57632 SÄVSJÖ	Kommentar:	På frågeställarens önskemål så skickas ledningskarta. Ledningar i kartan kan vara i osäkert läge. Grävning efter karta sker på eget ansvar och vid ev. skada av ledningar kan ni bli ersättningsskyldiga. Vid behov av utsättning vänligen kontakta Geomatikk per E-post, ledningsanvisning@geomatikk.se

Aktivitet	Infrastrukturägare	Villkor/Riktlinjer
Gräv enligt karta	Skanova	https://geokollen.se/riktlinjer//2

Du som beställt denna ledningsanvisning (eller din representant) - Observera att:

Samtliga villkor och riktlinjer för ledningsanvisningen finns publicerad på <https://geokollen.se/riktlinjer/>. Det är din skyldighet att ta del av dessa före markarbete påbörjas.

Om skada sker på anläggning skall du omedelbart göra följande:

1. Ta reda på referensnumret från Ledningskollen för denna ledningsanvisning, t ex 20140101-0001
2. Kontakta Nätägaren. Uppge referensnummer.


Säkerhetsavståndet vid markarbeten är minst 1 meter på vardera sidan om anläggningen, eller av fälttekniker här angivet större värde [....]. Säkerhetsavståndet kan skilja mellan nätägare vid vissa arbetsmetoder, se riktlinjer/villkor innan markarbete påbörjas. Markarbeten närmare anläggningen får endast ske med handverktyg.

Utsättningen gäller i 1 månad från datum för utförandet. Det är ditt ansvar att säkra och bevara markeringar till dess markarbeten avslutats.

Gällande tillstånd och föreskrifter för grävning, se respektive kommuns anvisningar innan markarbete påbörjas.

Har du några frågor kring denna ledningsanvisning – kontakta Geomatikk kundmottagning på 026 123500.



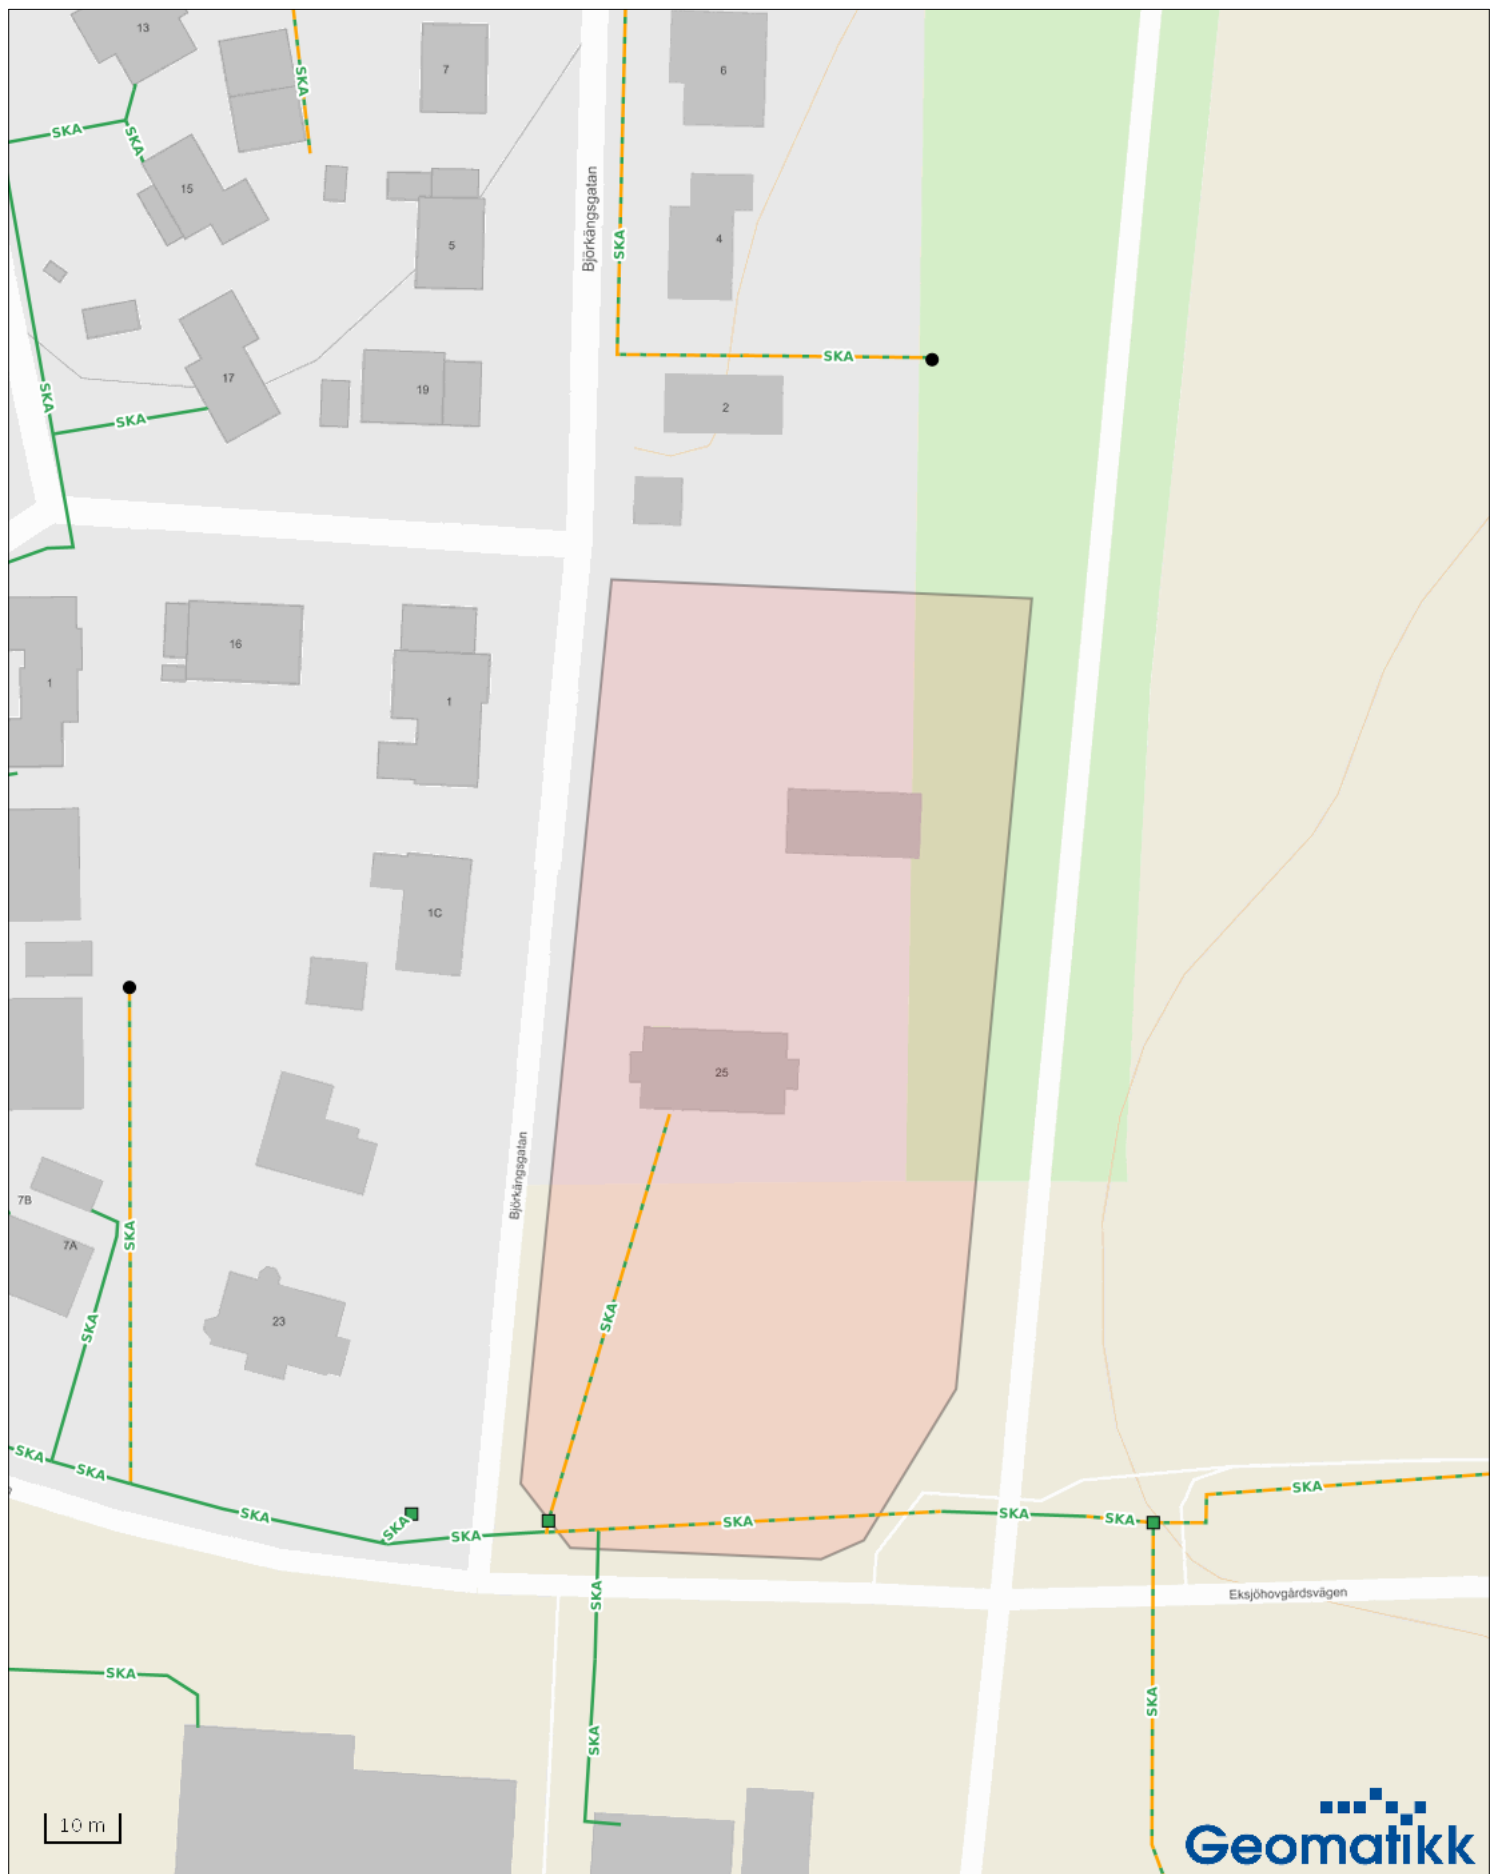


Skanova

Ärende: 2287549
Datum: 2023-03-10

Skalan är ca 1:1000
Använd skalstock som underlag för
mått. Underlag i A4



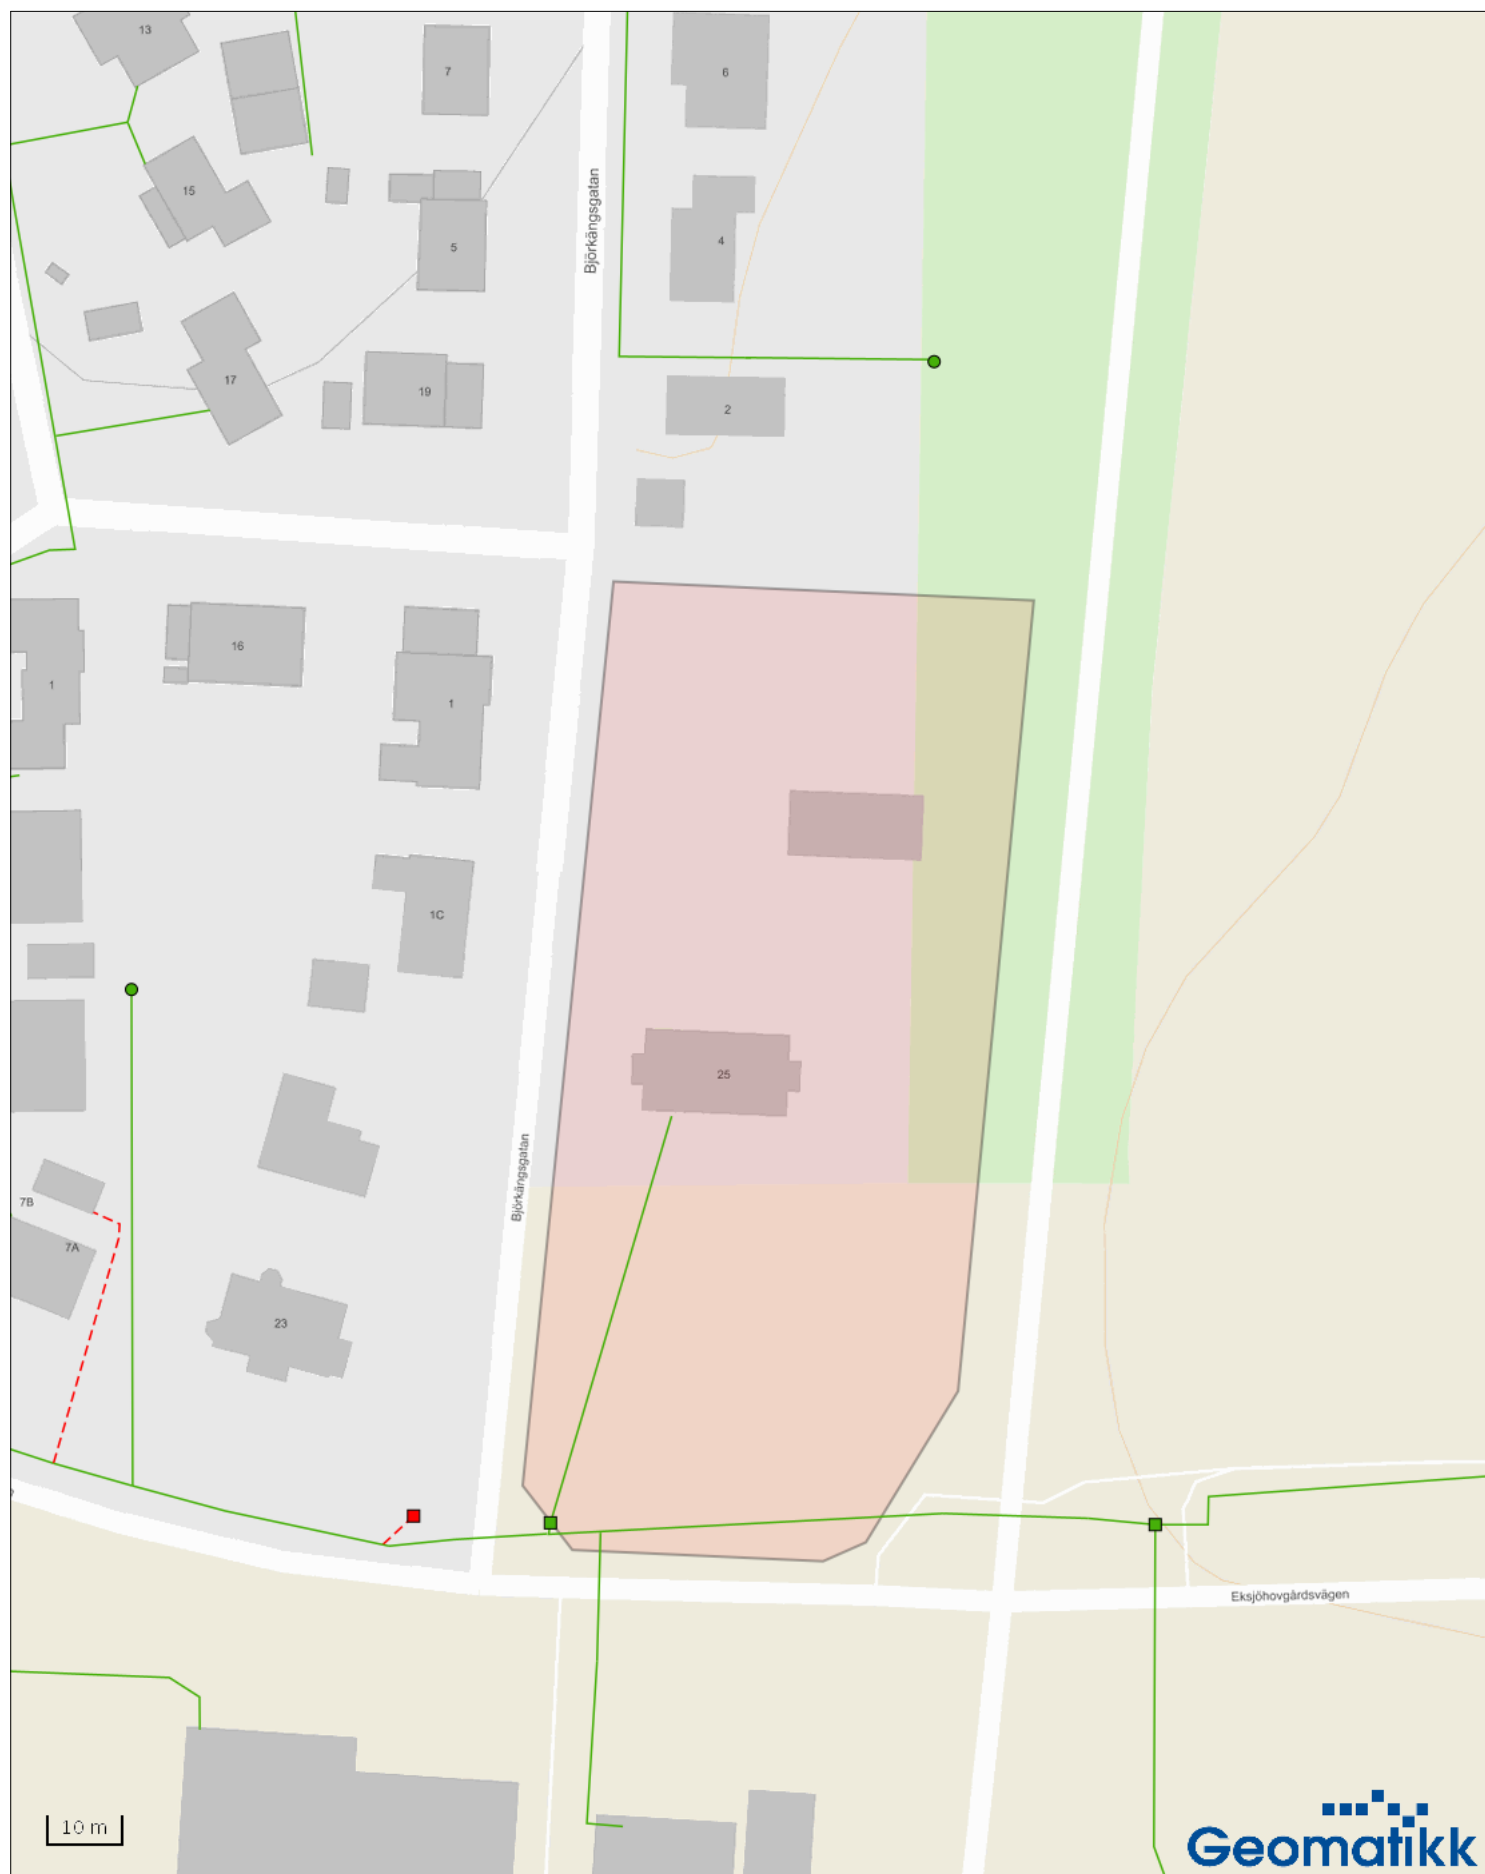

Lägesnoggrannhetskarta, Skanova

Ärende: 2287549

Datum: 2023-03-10

Skalan är ca 1:1000

Använd skalstock som underlag för
mått. Underlag i A4

— Inmätt
- - - Osäkert läge

