424720

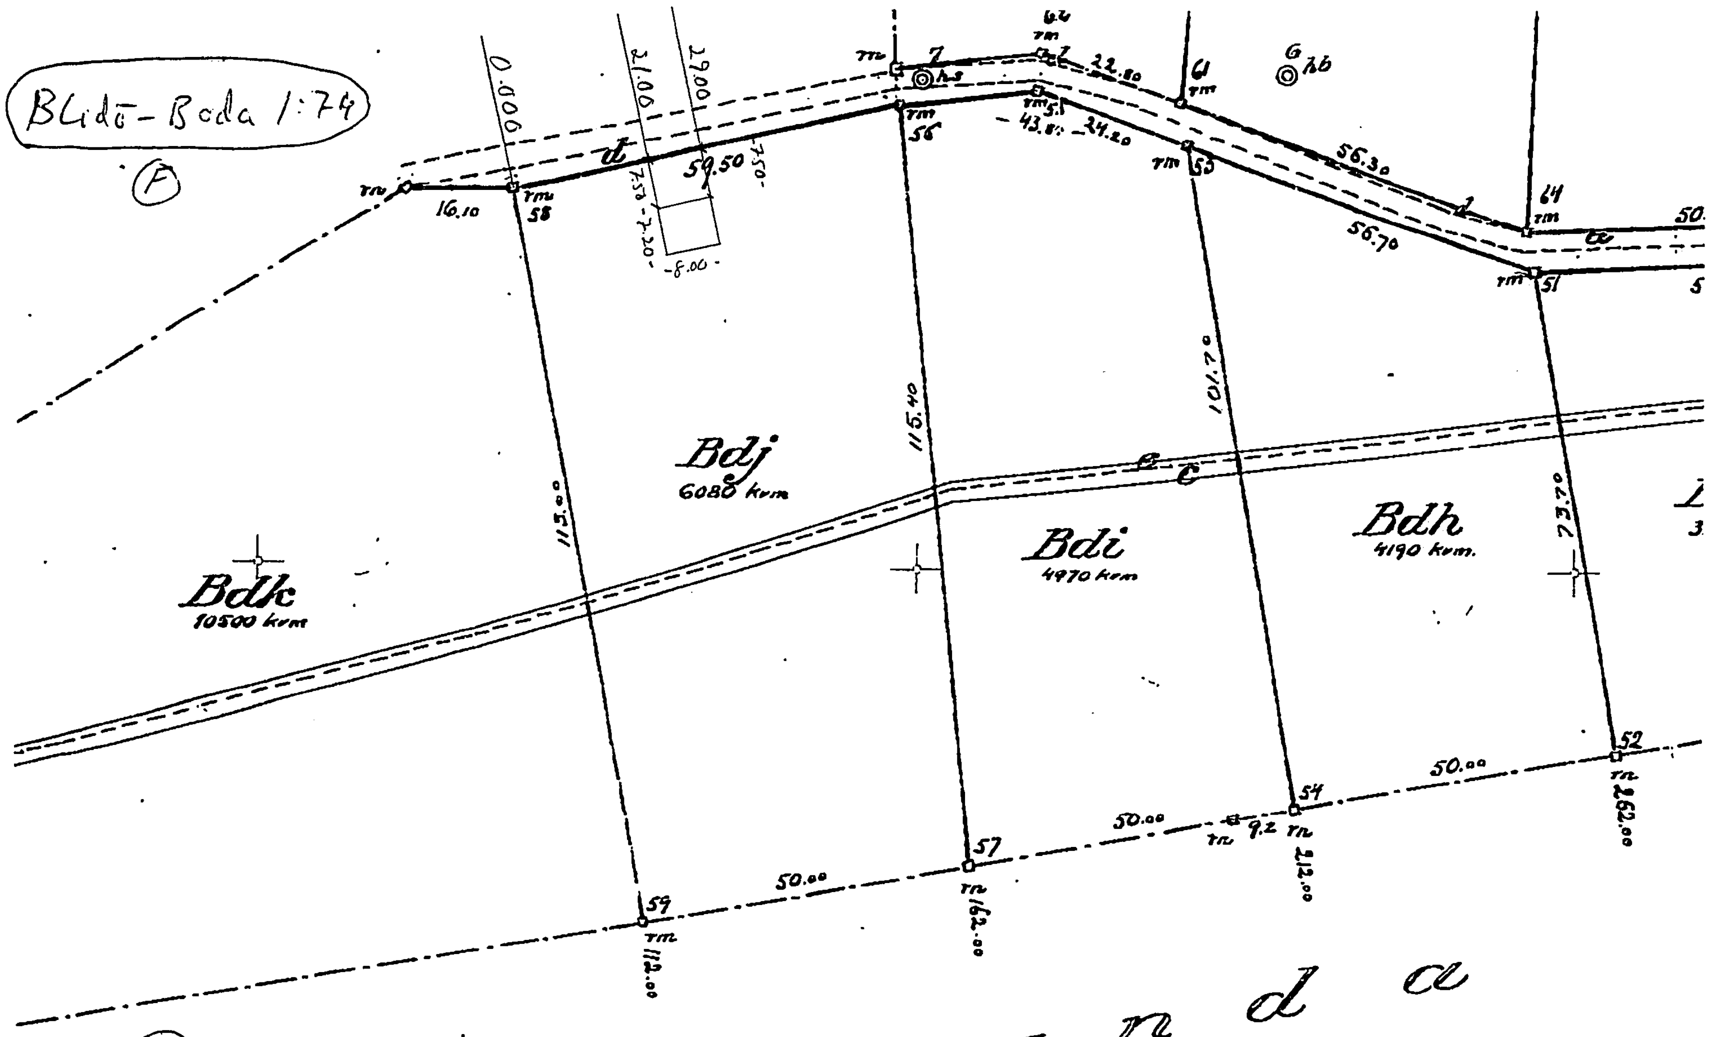

Grovuts. hus enl. skiss 090414
B-lov: 081204 CE·LA