




PLAN 1b
BRA 131m²

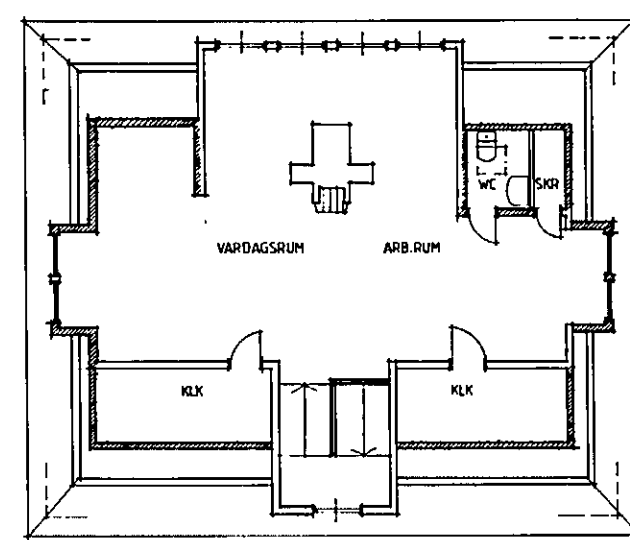


VINDSPLAN
BRA P 30,3m²

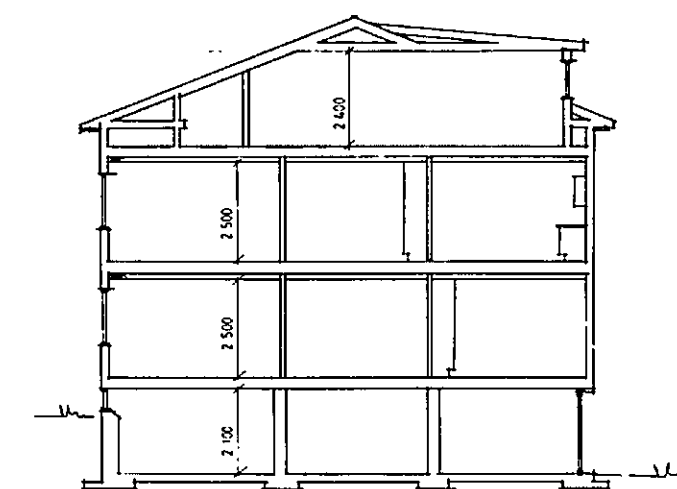

SEKTION

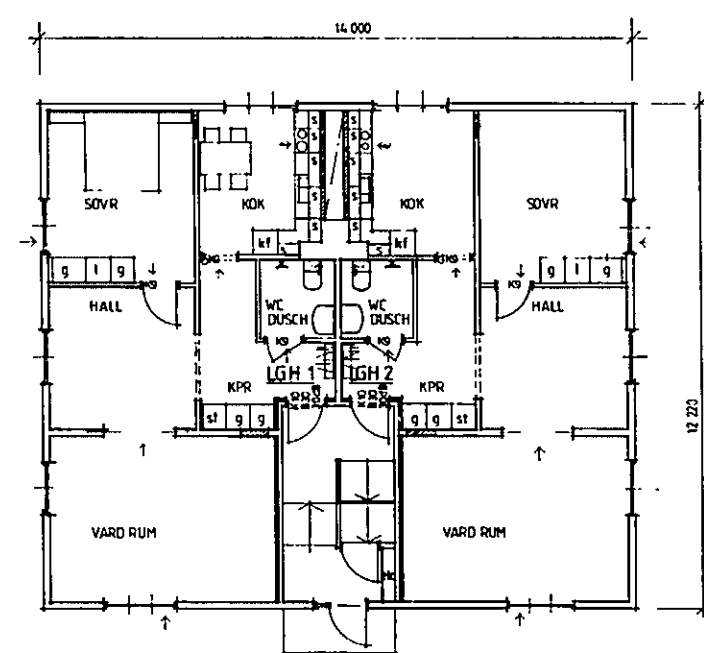

ENTREPLAN
BRA 101m²

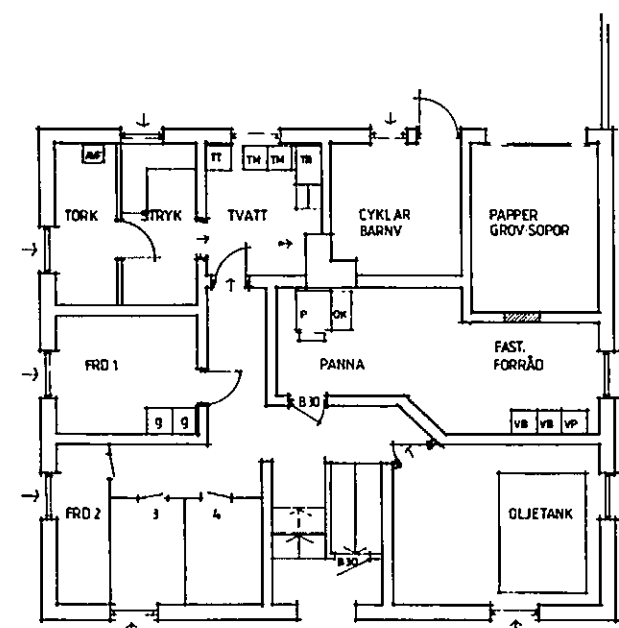


KÄLLARPLAN
BRA S 131m²

1500 16

FÖRKLARING VÄGGAR

— bef.
— nya.

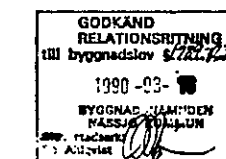

C	RELATIONSREVI		1990 02 27
B	UTÖKNING LÖHFTA, ANTAL LÖH LÖP 51		1989 06 16
A	PLANLÖSNING		1989 02 27
<p>BYGGNADSPOLITISKA FÖRVALTNINGEN GÄRDESGÅRDEN 12 - NASSJÖ K:11 HSBF - LAMP, TROSELÖV - VETLANDE</p>			
<p>ritkonsult Box 73, S-176 00 Åkersberg, Tel. 0280-41710, 010-343680</p>		<p>BOSTÄDER PLANER, SEKTION</p>	
<p>1:100</p>		<p>1:100</p>	
<p>1988 12 06</p>		<p>A1</p>	

ETIMEX
ALINGSÅS

297

KN6252

30X

N159

653