






FASAD MOT SÖDER

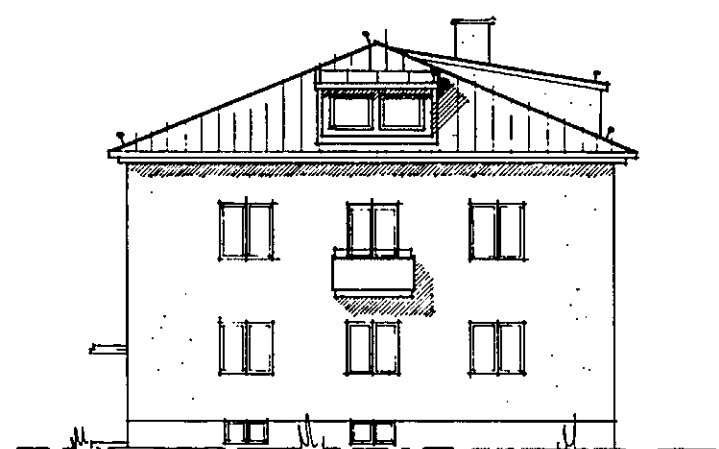


ÖSTER

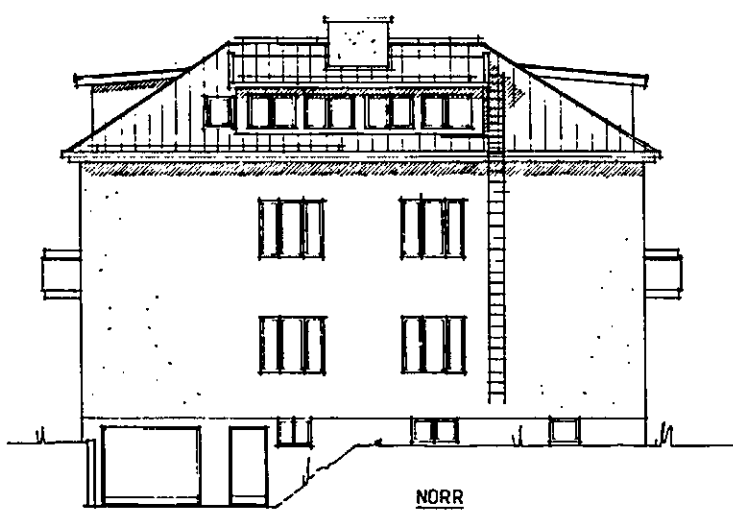

NÖRR

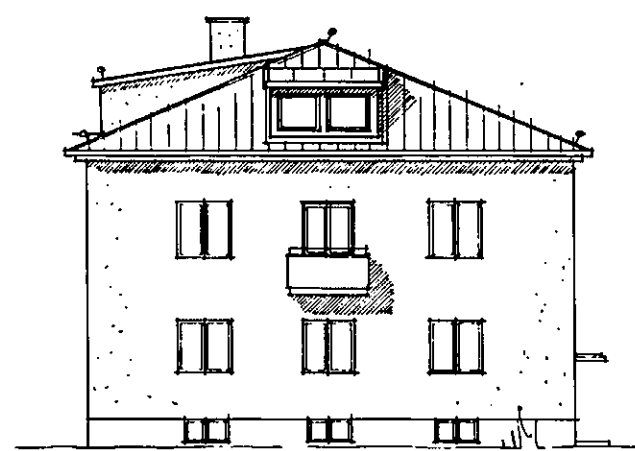

VÄSTER

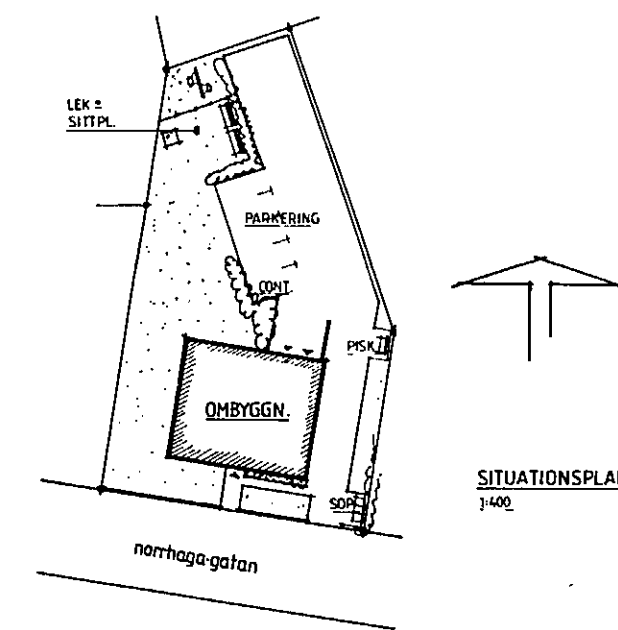

1990-09-16

GÖRKÄND
RELATIONSHYTTOR
1990-09-16
BYGGNADSAMFUNDEN
RITKONSULT

GÖRKÄND RELATIONSHYTTOR 1990-09-16 BYGGNADSAMFUNDEN RITKONSULT		
C	RELATIONSHYTTOR	1990-09-16
B	TAKTÖRSTEN	1989-09-16
A	DÖRR NÖRRFASAD	1989-09-16
Rev.	Konstruktions avser	0 Datum
ritkonsult		
RITKONSULT AB, Box 75, 37400 ÅRE BY, TEL 0330-41710, 010-363883		
BYGGNAD, FLERBOSTADSHUS, FASTIGHETEN GARDESGÅRDEN 12 • NASSJÖ K-N		
ÅRSREKONSTRUKTIONSSAMFUNDEN TROSSLOV-VETLANDA		
BOSTADER		FASADER, SITPLAN.
1:1000		1:400
1988-12-06	A2	C

ETIMEX 297 KNG252 30X N159 654 ALINGSÅS