

Nybyggnadskarta över
GLADSAX 6:66 i Simrishamns kommun.

Upprättad på Samhällsbyggnadsförvaltningen,
Planeringsenheten.

Datum: 2021-03-31

Av: Åsa Almstedt, Lantmäteringenjör

Detaljplanen fastställd: 1949-12-16 (11-GLA-228)

Adress: Axel Anders Väg 26

Areal: 776 m²

Koordinatsystem
Plan: SWEREF 99 13 30
Höjd: RH 2000



SKALA 1:400


VA-UPPGIFTER

Ledning	Höjd	Dimension
Vatten	---	PEM32

A markerar föreslagen anslutningspunkt.

VA-frågor
Kontakta Österlen VA
Tel. 0417-77 78 00

	Fastighetsgräns
	Egenskapsgräns
	Väggkant
	Spillvattenledning
	Vattenledning
	Dagvattenledning
	Staket
	Stödmur
	Belysningsstolpe
	Elskåp
	Höjdpunkt
	Fastighetsbeteckning
	Får ej bebyggas
	Bostadshus
	Komplementbyggnad

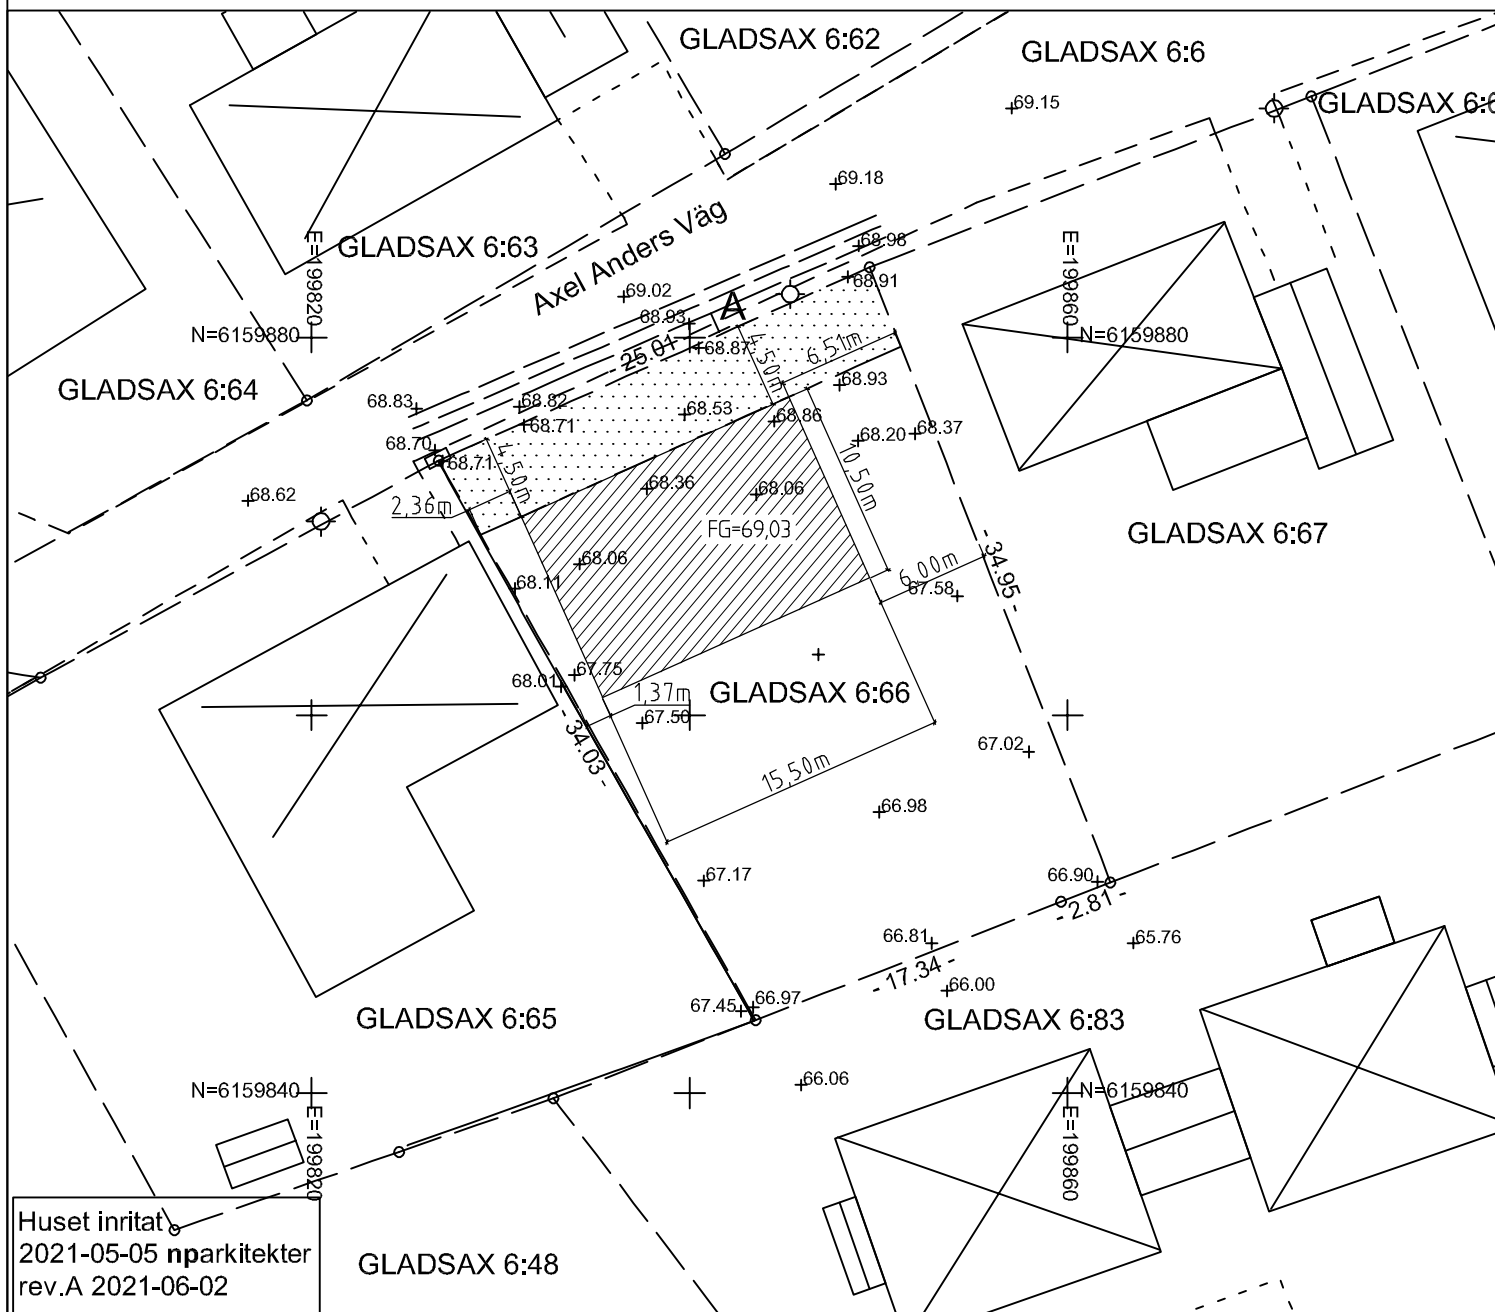

Huset inritat
2021-05-05 nparkitekter
rev.A 2021-06-02