


Översikt tomtkartor i området

Underlättar insikt i servitutsavtalen

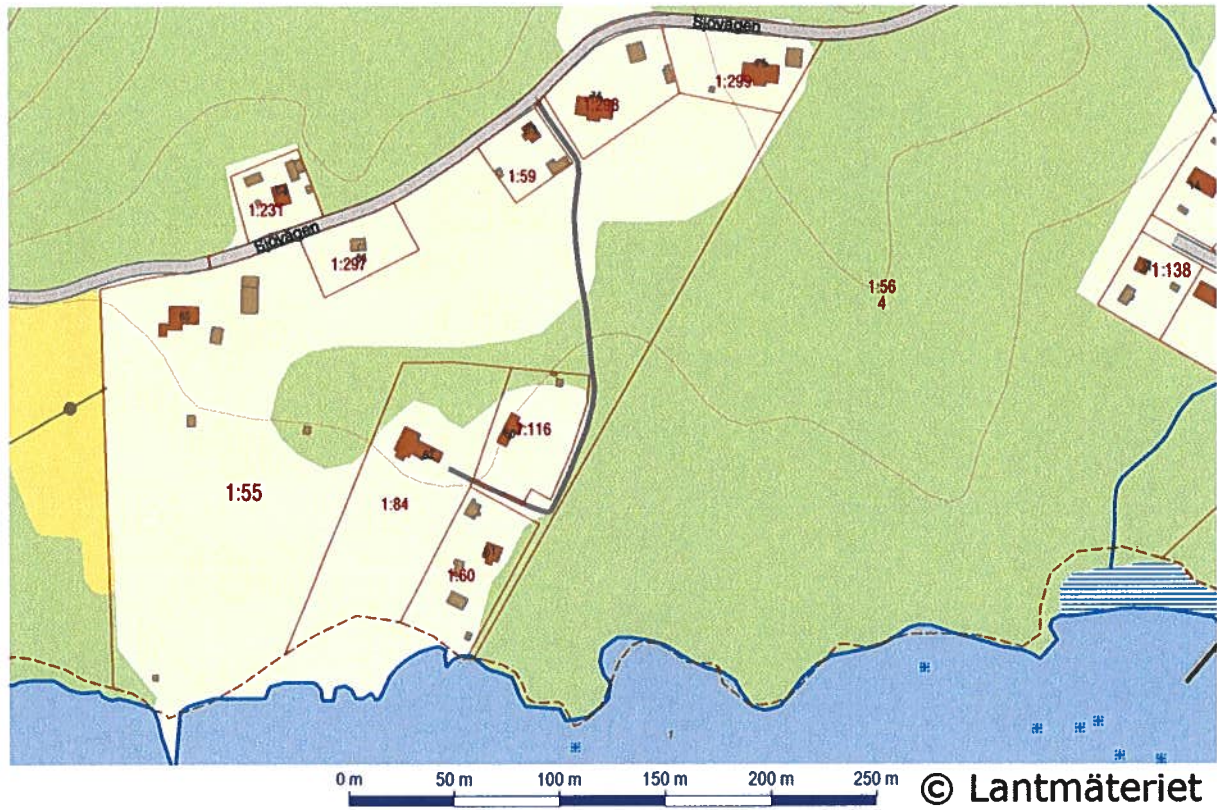

Servitutsavtal

Berörda fastigheter A: Enköping Ekolsund 1:299 (härskande) samt
B: Enköping Ekolsund 1:298 (tjänande)

Servitut Fastigheten A tillförsäkras servitutsrätt att nyttja, bibehålla, underhålla
samt förnya på fastigheten B belägna avloppsrör. Rörens ungefärliga
läge har streckmarkerats på karta på omstående sida.


Inskrivning Detta servitut får inskrivas i fastighetsregistret.

Ägare till fastigheten A:

Örsundsbro 2019-10-08

Ort och datum

19570212-1434  Gunnar Zetterberg

19570709-1400  Lola Zetterberg

Ägare till fastigheten B:

Örsundsbro 2019-10-08

Ort och datum

19570212-1434  Gunnar Zetterberg

19570709-1400  Lola Zetterberg

Servitutsavtal

Berörda fastigheter	A: Ekolsund 1:298, Ekolsund 1:299 och 1:59 (härskande) samt B: Ekolsund 1:55 (tjänande) Samtliga belägna i Enköpings kommun.
Servitut	Fastigheterna A tillförsäkras servitutsrätt att nyttja, bibehålla, underhålla samt förnya på fastigheten B beläget minireningsverk med tillhörande rör och installationer. Minireningsverkets läge har markerats med x på kartbilaga på omstående sida. De tre fastigheterna A ska gemensamt med lika delar svara för kostnader för drift, underhåll och ev. förnyande avseende minireningsverket (endast fastighet som nyttjar anläggningen ska delta i kostnader). Fastigheterna A svarar separat för kostnader hänförliga till de egna avloppsrören.
Inskrivning	Detta servitut skall inskrivas i fastighetsregistret på bekostnad av ägarna till fastigheterna A.

Ägare till fastigheterna A:

Uppsala/Örsundsbro 2019-10-08

Ort och datum

19570212-1434  Gunnar Zetterberg

19570709-1400  Lola Zetterberg

19330908-1457  Karl Erik Harald Lund

Ägare till fastigheten B:

Ekolsund 2019-10-08

Ort och datum


19480117-0368  Elizabeth Caines

MIMI REMINGVERK

LANTMÄTERIET

E 633293

N 6610694

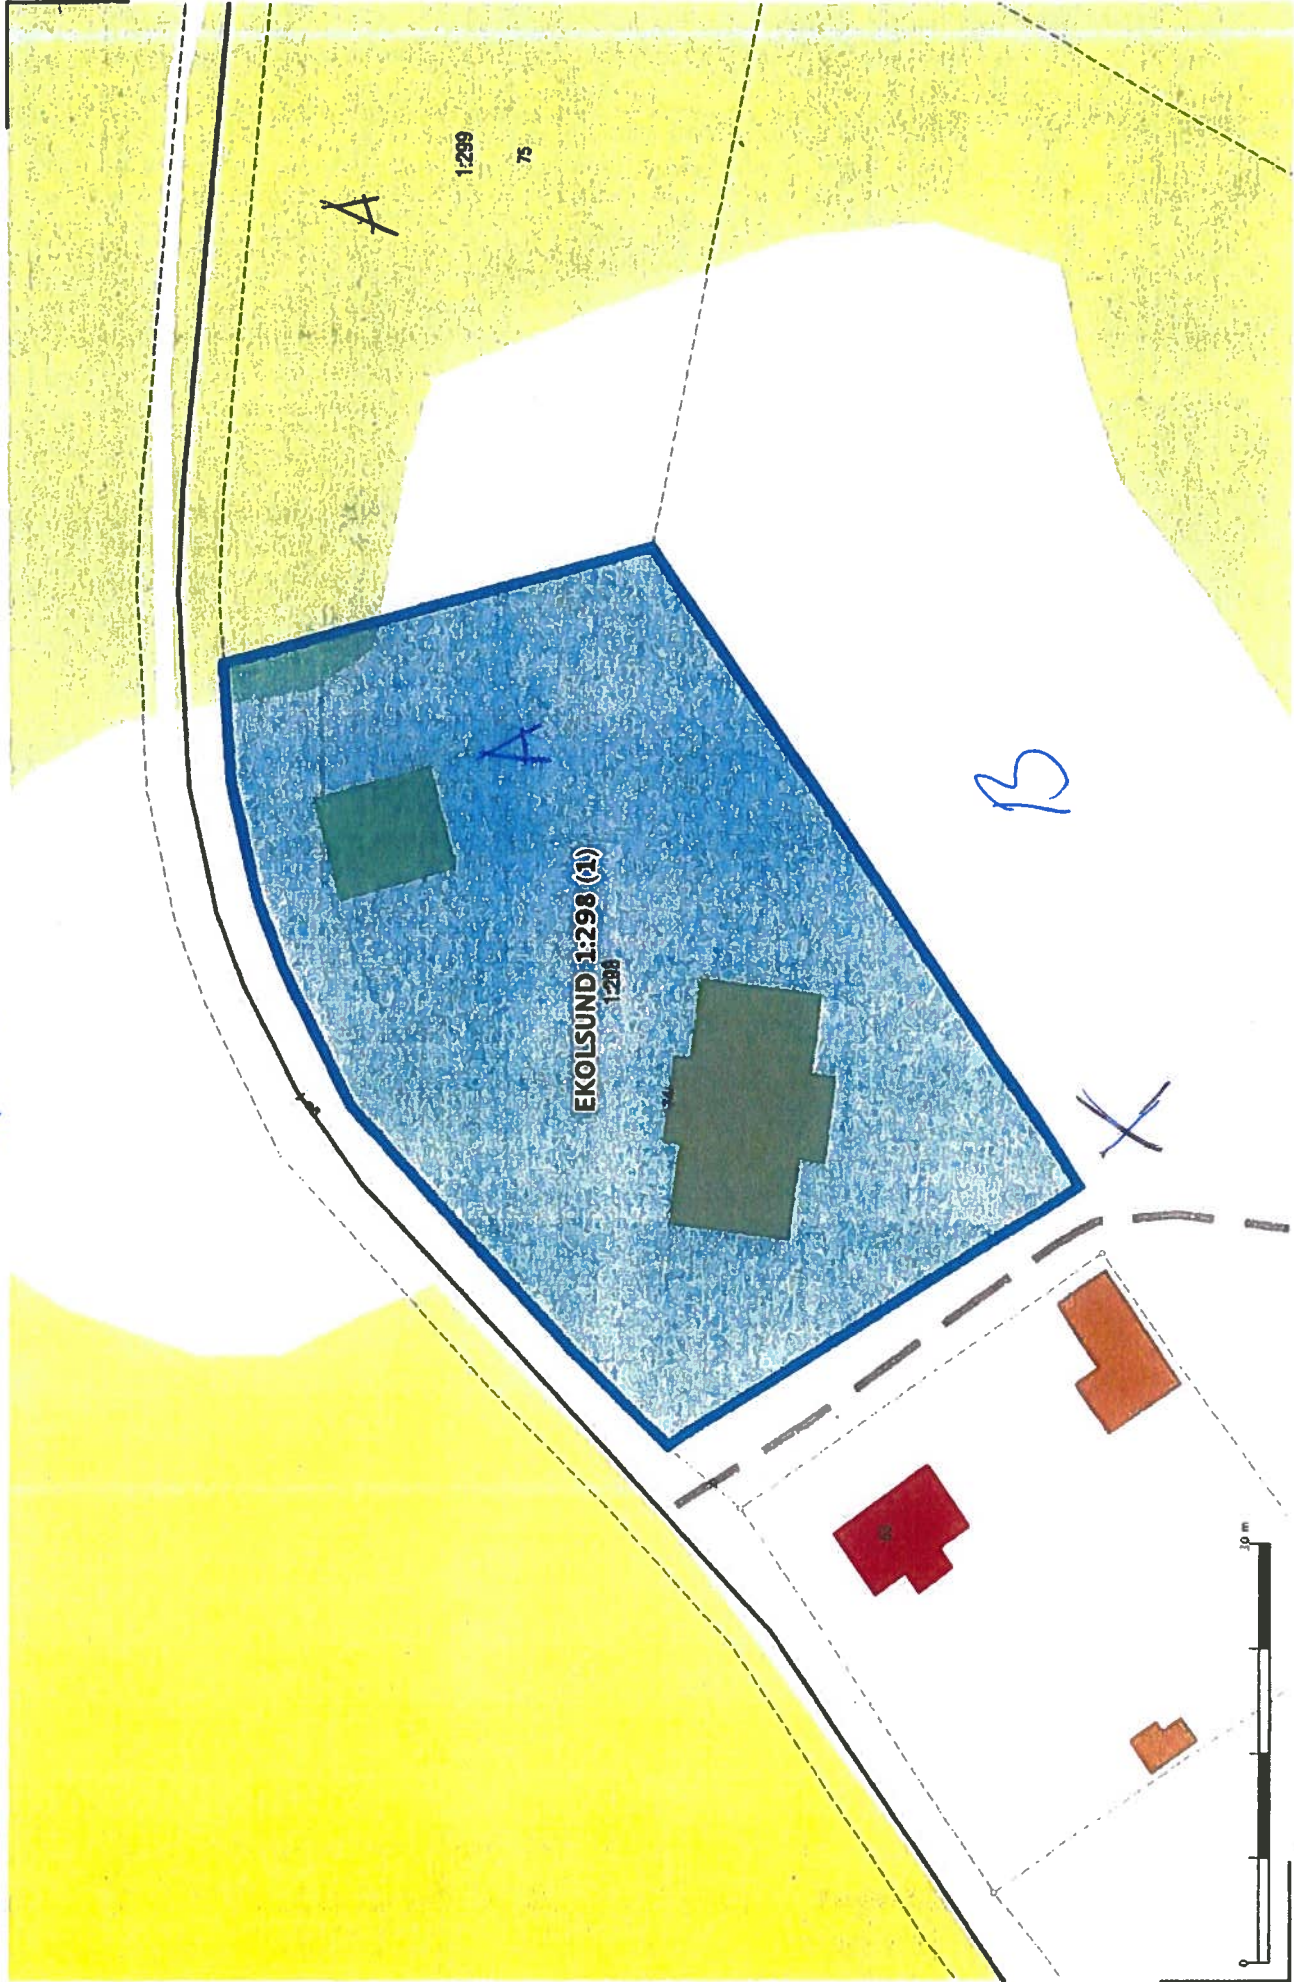

Koordinatsystem SWEREF 99 TM

2019-08-15

Kartredovisningen har inte rättsverkan, jmfir mot beslut i lantmäterihandlingar. © Lantmäteriet

E 633152
N 6610602
1:500
30 m

Servitutsavtal

Berörda fastigheter A: Enköping Ekolsund 1:299 (härskande) samt
B: Enköping Ekolsund 1:298 (tjänande)

Servitut Fastigheten A tillförsäkras servitutsrätt att nyttja, bibehålla, underhålla
samt förnya på fastigheten B belägna avloppsrör. Rörens ungefärliga
läge har streckmarkerats på karta på omstående sida.

Inskrivning Detta servitut får inskrivas i fastighetsregistret.

Ägare till fastigheten A:

Örsundsbro 2019-10-08

Ort och datum

19570212-1434  Gunnar Zetterberg

19570709-1400  Lola Zetterberg

Ägare till fastigheten B:

Örsundsbro 2019-10-08

Ort och datum

19570212-1434  Gunnar Zetterberg

19570709-1400  Lola Zetterberg

Avloppsbrunn

