

FÖRRÄTTNINGSKARTA

2021

Ärende

Avstyckning från Vrinnevi 5:4


Fred Jansson

Förättningslantmätare

Fastighetsrättslig beskrivning, aktbilaga BE1

Teknisk beskrivning, aktbilaga TBE1

Framställt genom: Nymätning och kopiering
Kartan innehåller detaljer med olika kvalitet
Koordinatsystem: SWEREF 99 16 30
Skala: 1 : 600 (A3S)

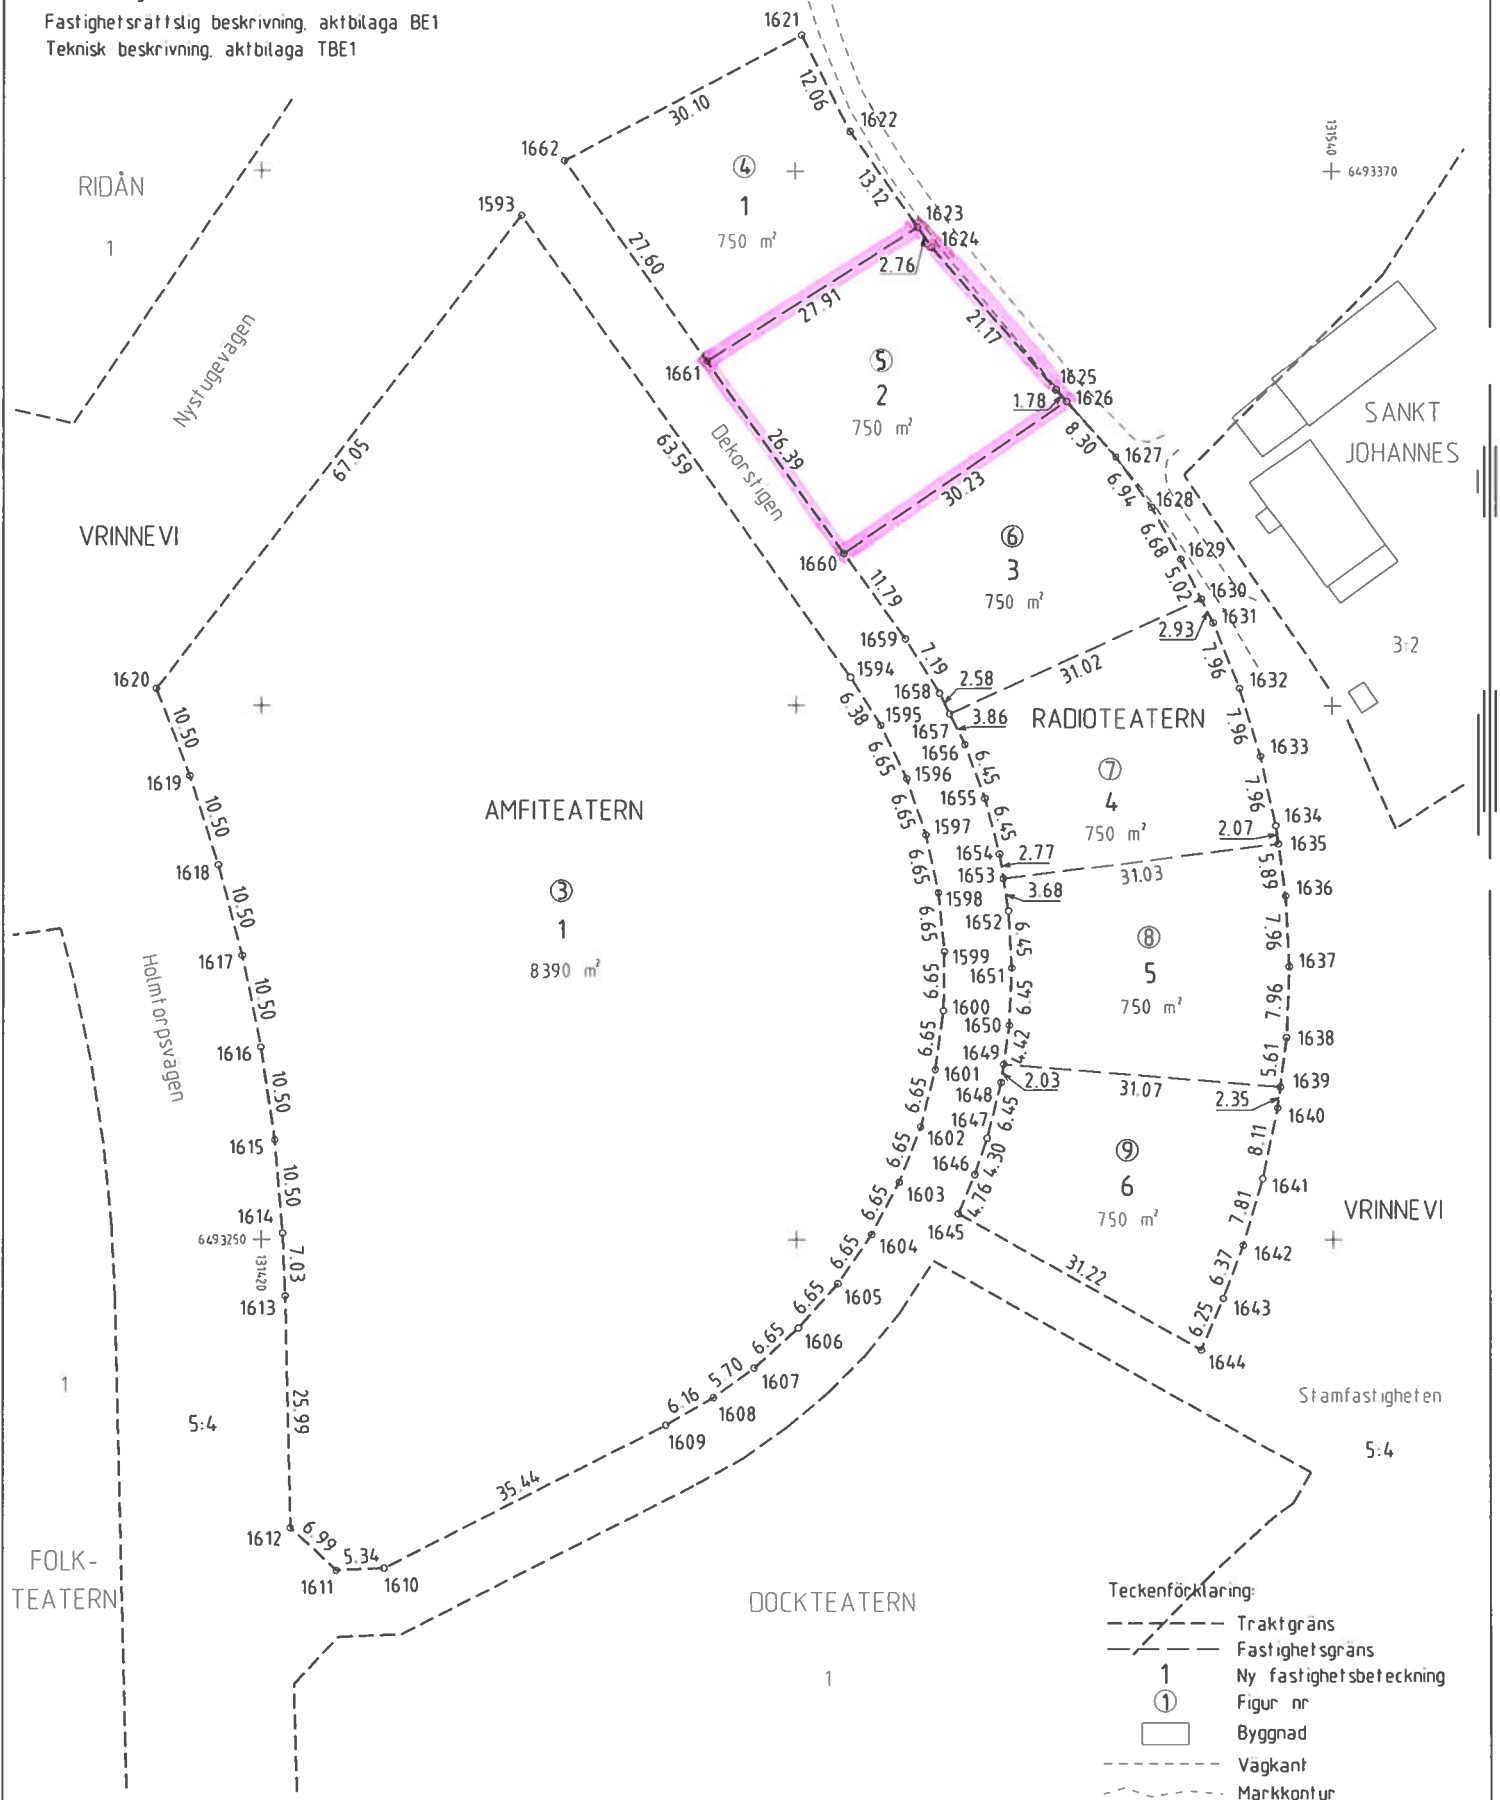

Nya gränser: Samtliga gränser runt styckningslotterna
Registerkarta: NDRK