

Karta
 över ett område å
 K Ö P I N G S T A L L 4⁹
 avsett att sammanläggas med
 K Ö P I N G S T A L L 4¹⁵
 uti Köpings socken, Köpingsviks kommun av
 Kalmar län.

Dnr 210/53

H:6

Upprättad vid avstyckning
 år 1953 av:

Carl Erik Hjvell

Distriktslantmätare. ~~XXXXXX~~

0 10 20 30 40 50 60 70 80 90 100 meter, Skala 1 : 1000

BESKRIVNING.

Beteckning å kartan, fastighet, ägare, ägoslag mm.		areal hektar
a	Tomtmark, f.d. åker	0,0930
4 ¹⁵	" , avrösn. jord	0,0315
	Summa:	0,1245



Området har samma rätt som styckningsfastigheten till utfart fram till allmän väg samt rätt att använda den reningsbrunn, som ligger i närheten av östra gränsen.

Stpl 2- kn.
 Ant. å exp.

På Ämbetets vägnar

a Hjvell

Den sammanl. fastigheten - R.Nr 4²⁵

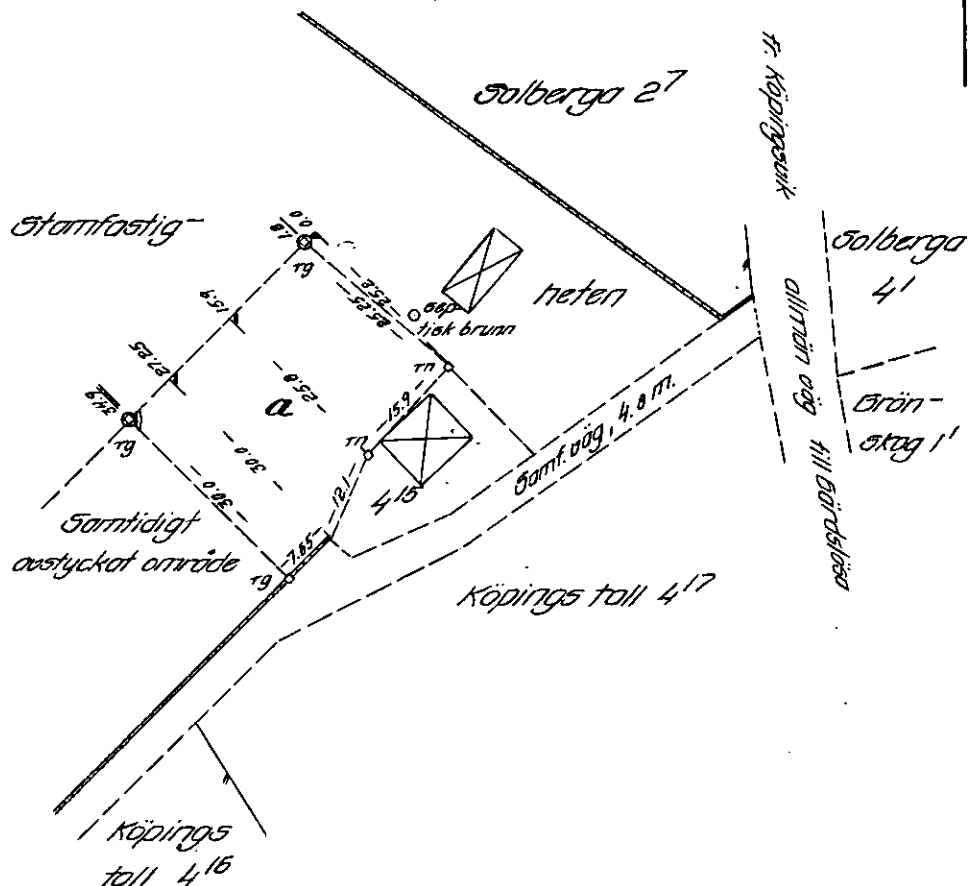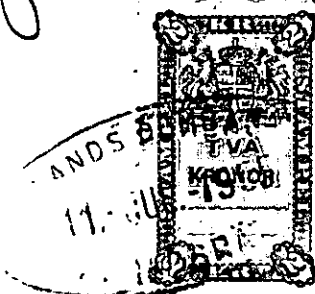

Sk. 6, 556