

Karta över tomten nr Andelstomt Nr 42

i kvarteret Fastigheten Stjernholm 4²

i Danvik, Oxelösund

Dnr

Akt A42

Upprättad vid tomtmätning den 15/11-68

Grönvikens Sommarstuge-
förening ek.f.

alf Svanholm


Förrättningsman

Skala 1:400

Förteckning över koordinater och gränsmärken

Tomtens areal: 1452.50 m²

Nr	x	y	Markering
5	6968.78	70898.74	
6	6928.76	70909.73	
7	6977.05	70932.74	
8	6957.03	70913.73	

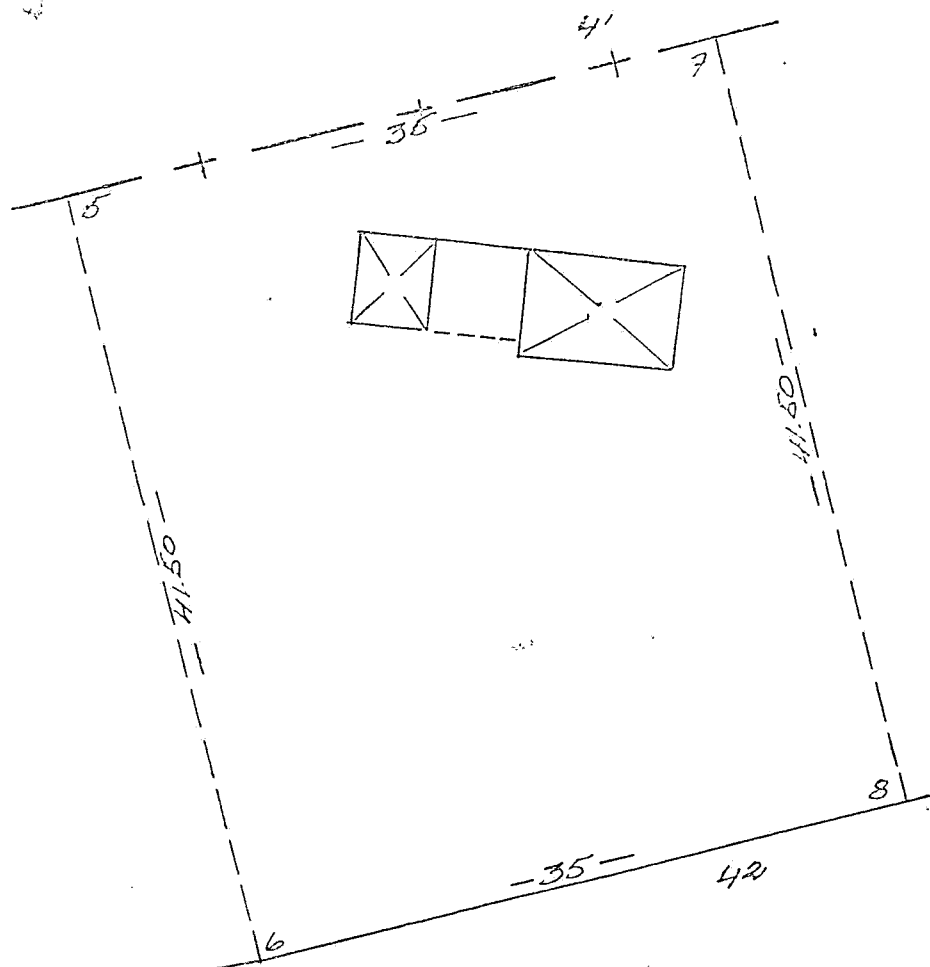

Andelstomt Nr 42 godkännes till läge, utformning och storlek,
vilket härmed bekräftas.

Nyköping 6/7 1969.

Andelsägare

Annette Cezrell-Sköld

Annette Cezrell-Sköld

Nyköping 6/7 1969.

Fastighetsägare

Grönvikens Sommarstuge-
förening.

Olaf Jönsson