

KOMPLETTERAD ÅR 1937, 1939 och 1941, 1942

Stenlundström
CIVILINGENJÖR

Sedan länsstyrelsen i Göteborg och Bohus län den 26 mars 1962 fastställt i denna karta angiven bygränsdagplan, dock med undantag av det område som i karten angivits inom hägröns ridd gränslinje, har Kungl. Maj:t genom resolution den 26 maj från fastställsläse undantagit de områden, som i karten numera angivits inom hägröns blå gränslinjer.

Stockholm i Kommunikationsdepartementet den 11 februari 1964.

Ex officio:
Sigurd Lang.

Kopiens likhet med originalet bekrägas.
Stockholm den 31 maj 1944
STATENS REPRODUKTIONSÄNSTALT
P. Swennerlöf

LJUNGSKILEVIKEN

Medel vy. + 4.4

Undantaget område

117


se 108

Se 67-102

Planavd (9/319)

Skala 1:2000? L1

L1

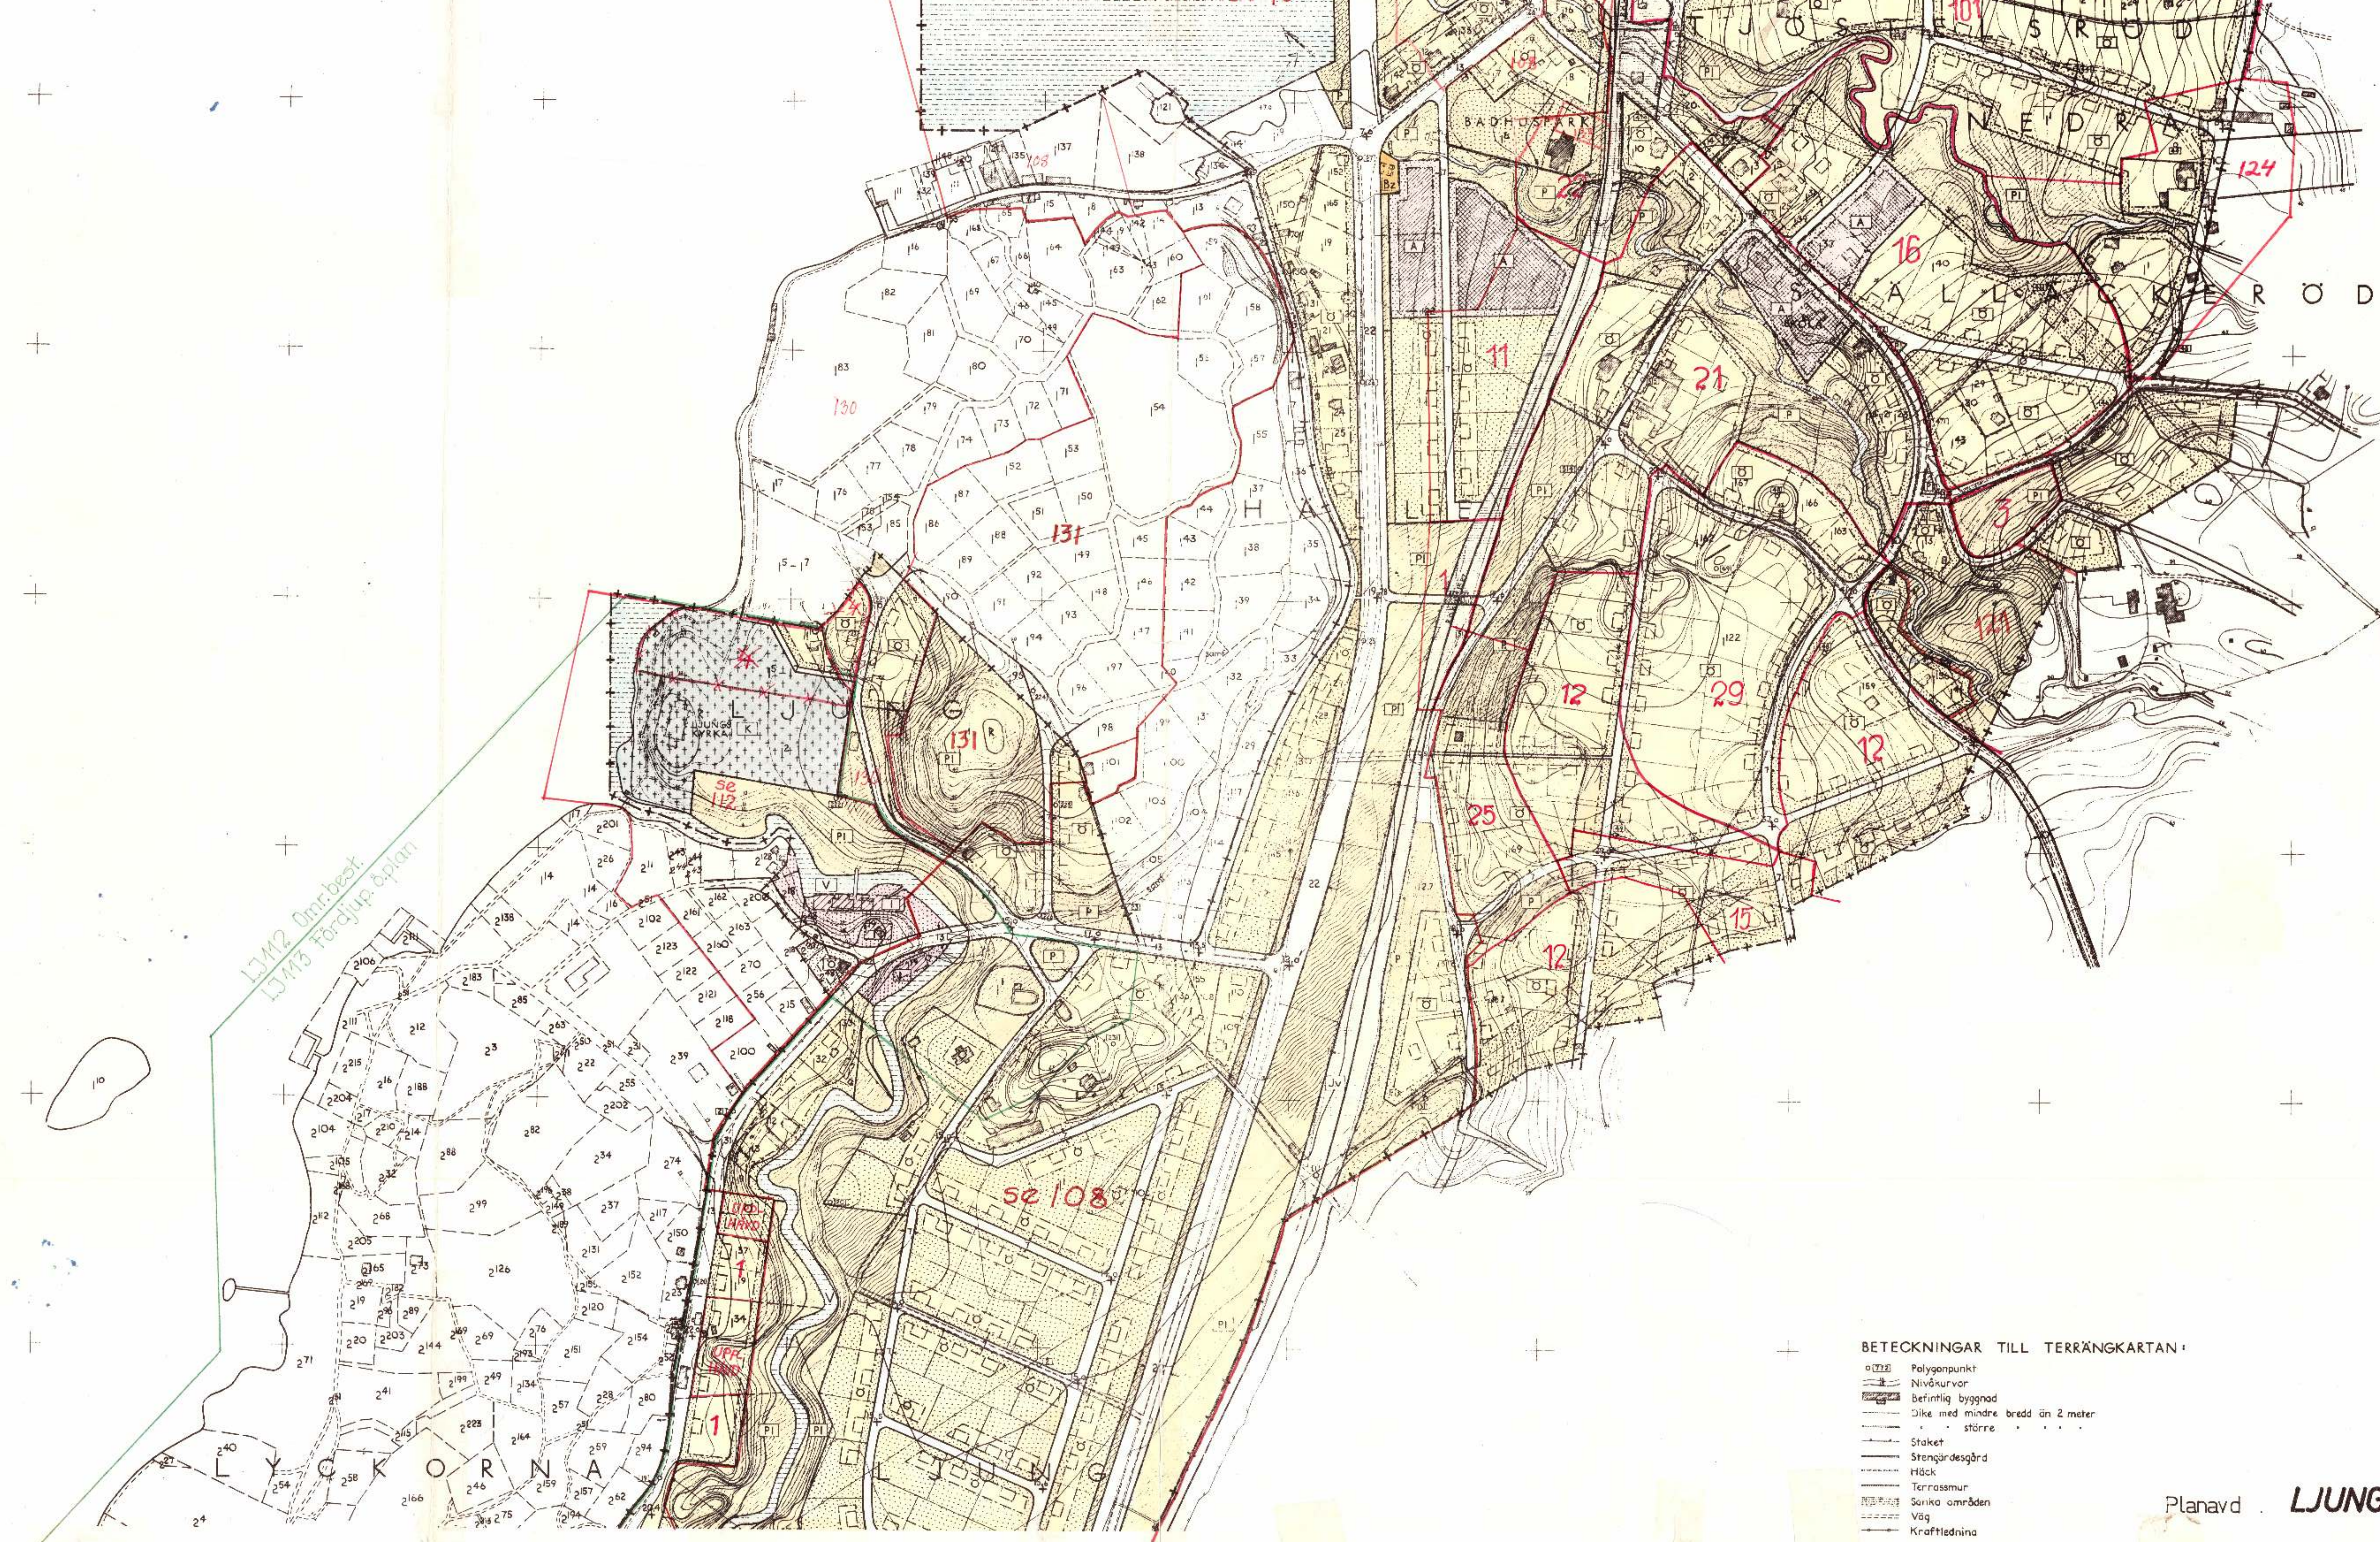

BETECKNINGAR TILL TERRÄNGKARTAN:

- Polygonpunkt
- Nivåkurvor
- Befintlig byggnad
- Dike med mindre bredd än 2 meter
- Staket
- Stengärdsgård
- Häck
- Terrassmur
- Sänka områden
- Väg
- Kraftledning

Planavd LJUNG 319 d L1

(9/319)