

Karta

över ett område *D: E* i

3/80 mtl. Emtunga Anders Andersgården 1⁴

i Önums socken, Skaraborgs län;

upprättad vid avstyckning år 1946 av

Pennarvide
Distriktslantmätare.

Avstyckningsbeskrivning


Bet. & kartan	Ägostig n. n.	Areal					
		Inrömningsj.			Avrömningsj.		
		Hektar	Ar	Kvadr.	Hektar	Ar	Kvadr.
<i>D</i>	<i>Emil Dahlén åker</i>						
<i>E</i>	<i>Emil Dahlén åker</i>						
<i>Litt D och E ägar rätt begagna vågarna b och c. Stamt. Litt C ägar rätt begagna vägen a d. Litt D</i>							

Registerbeteckningen är för:

stamfastigheten *Emtunga Anders Andersg. 1⁴*

styckningslotten *Litt D. 8^c 8^c 8^c 1³⁴*

8^c i E. 8^c 8^c 8^c 1³⁵

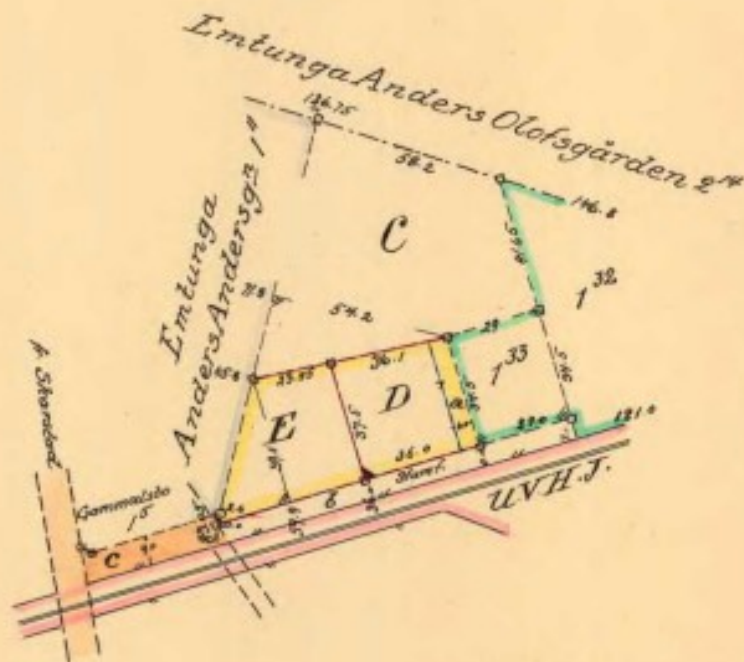

§ 1. År 1946 den 11 januari blev den avstyckning, varvid denna karta upprättats, fastställd av överlantmätaren i Skaraborgs län; betygar

På ämbetets vägnar:

F. B. Harris