
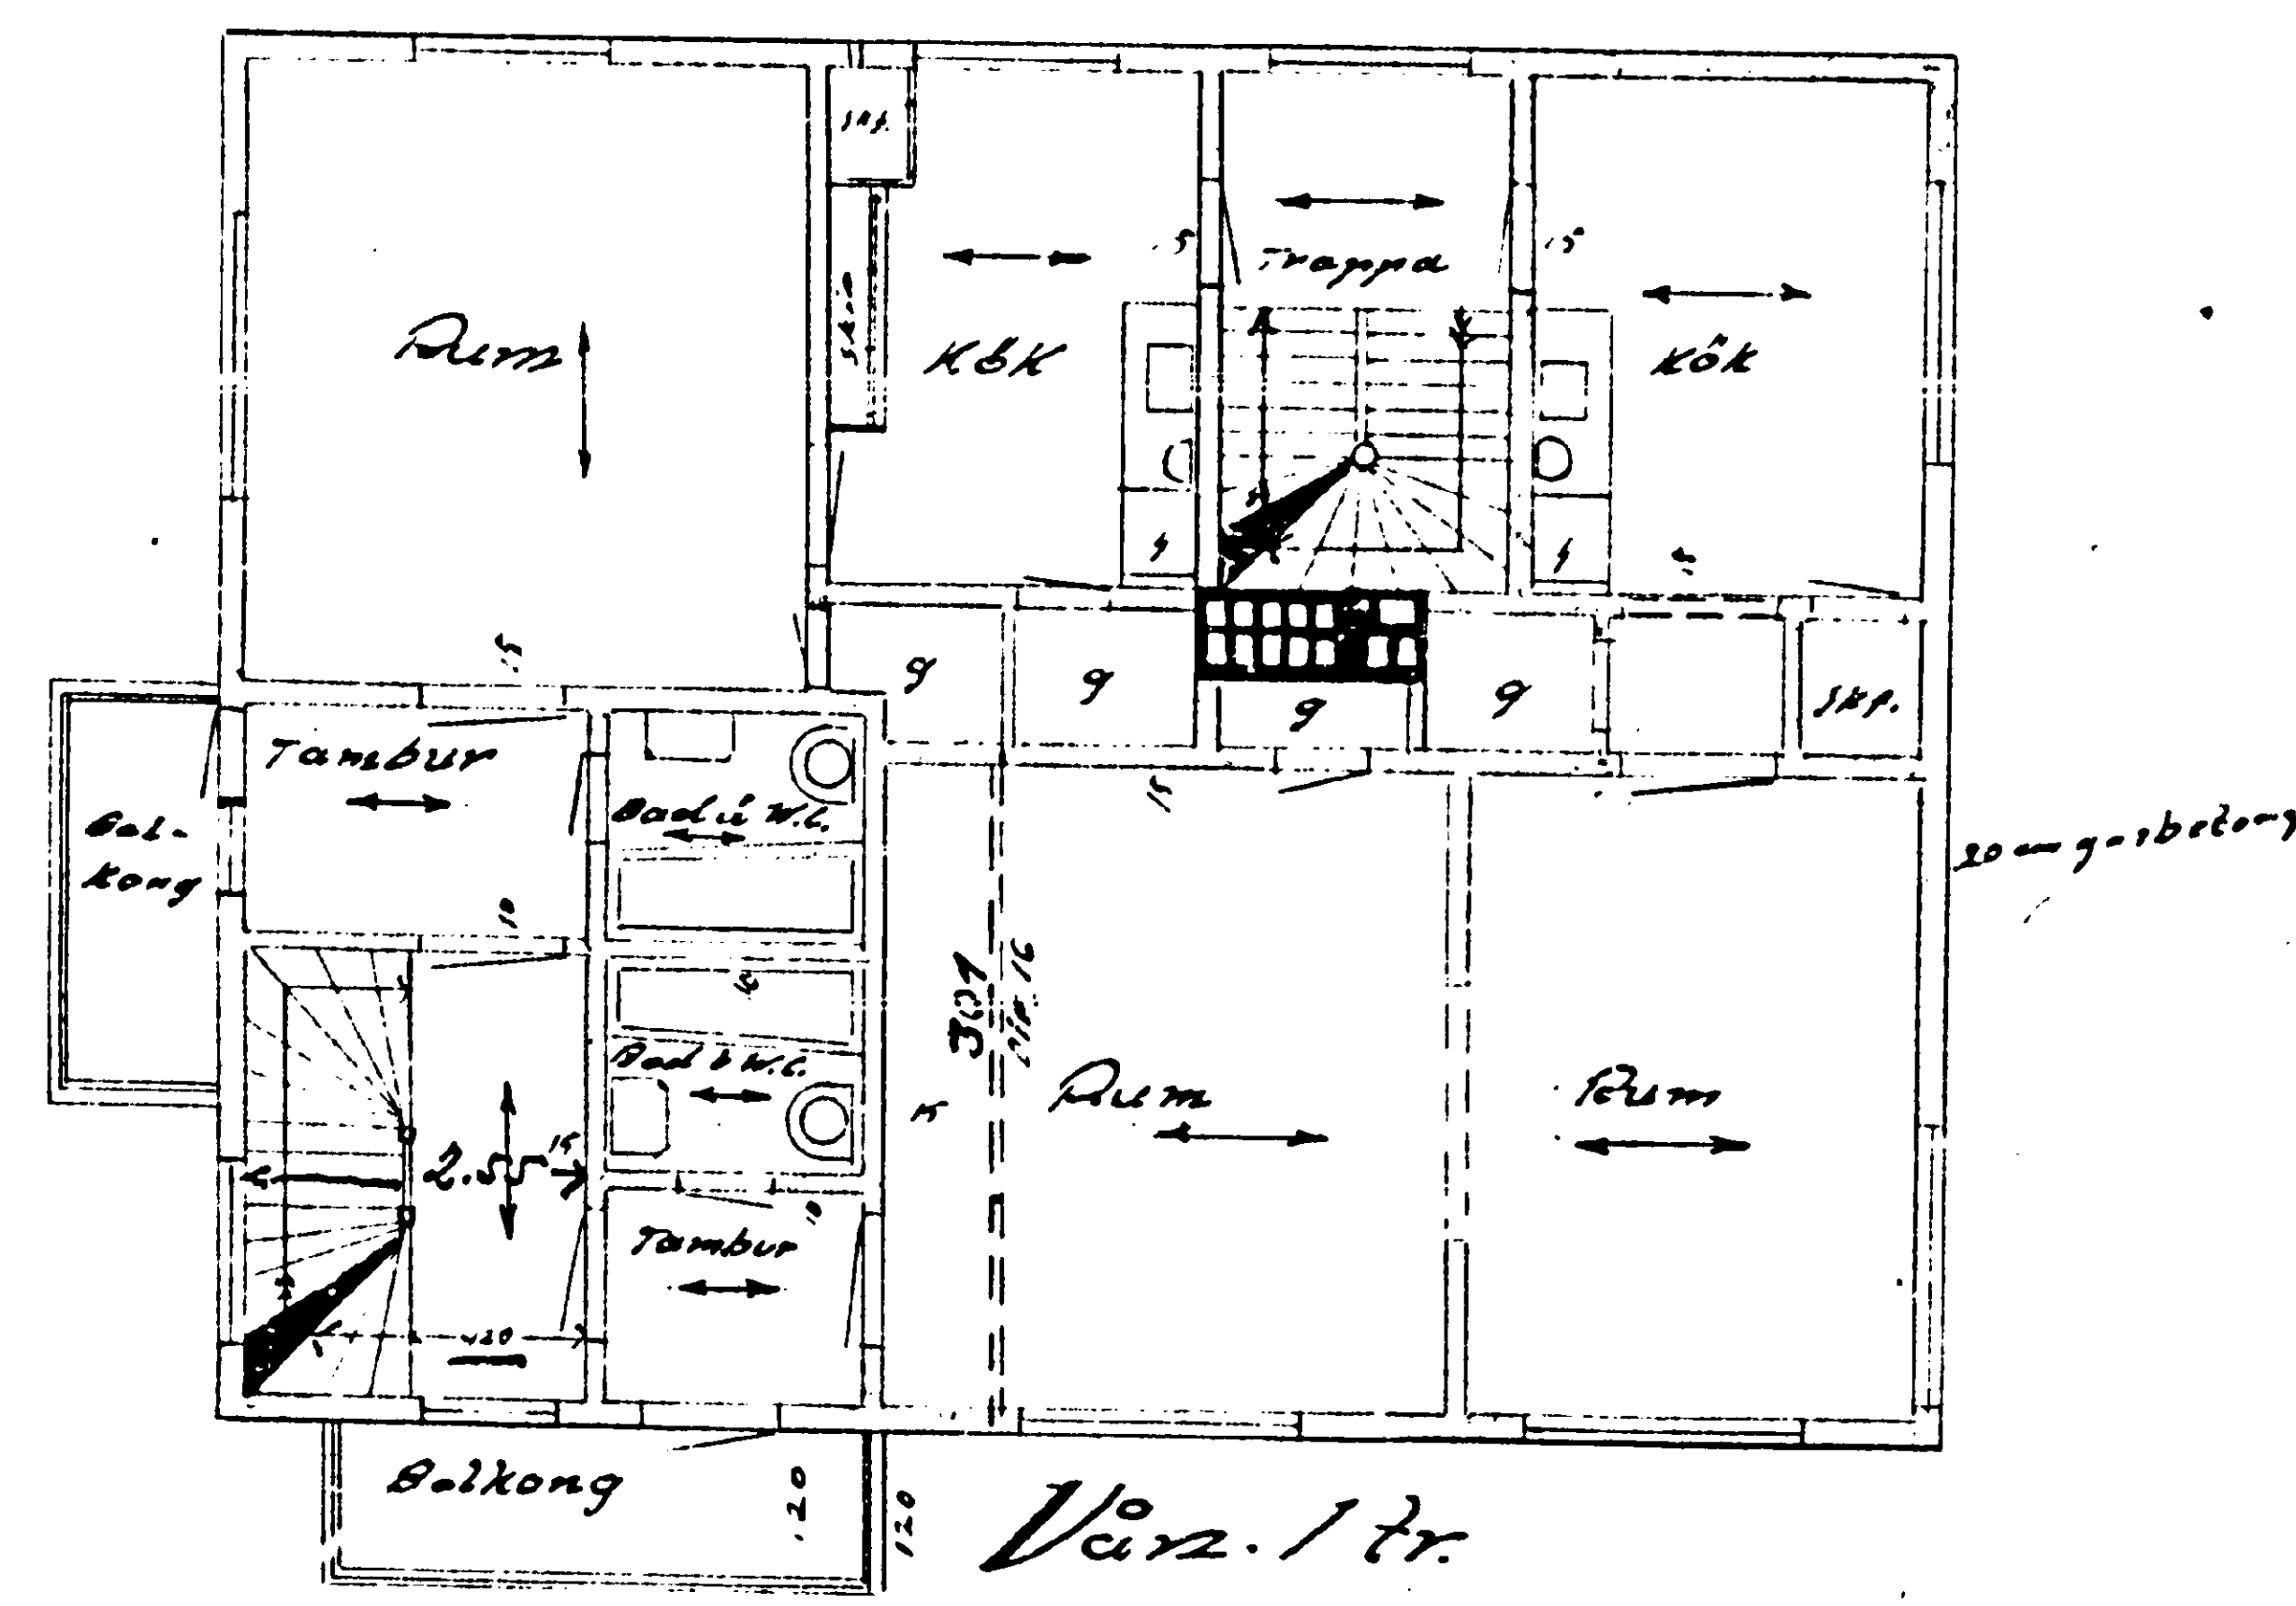
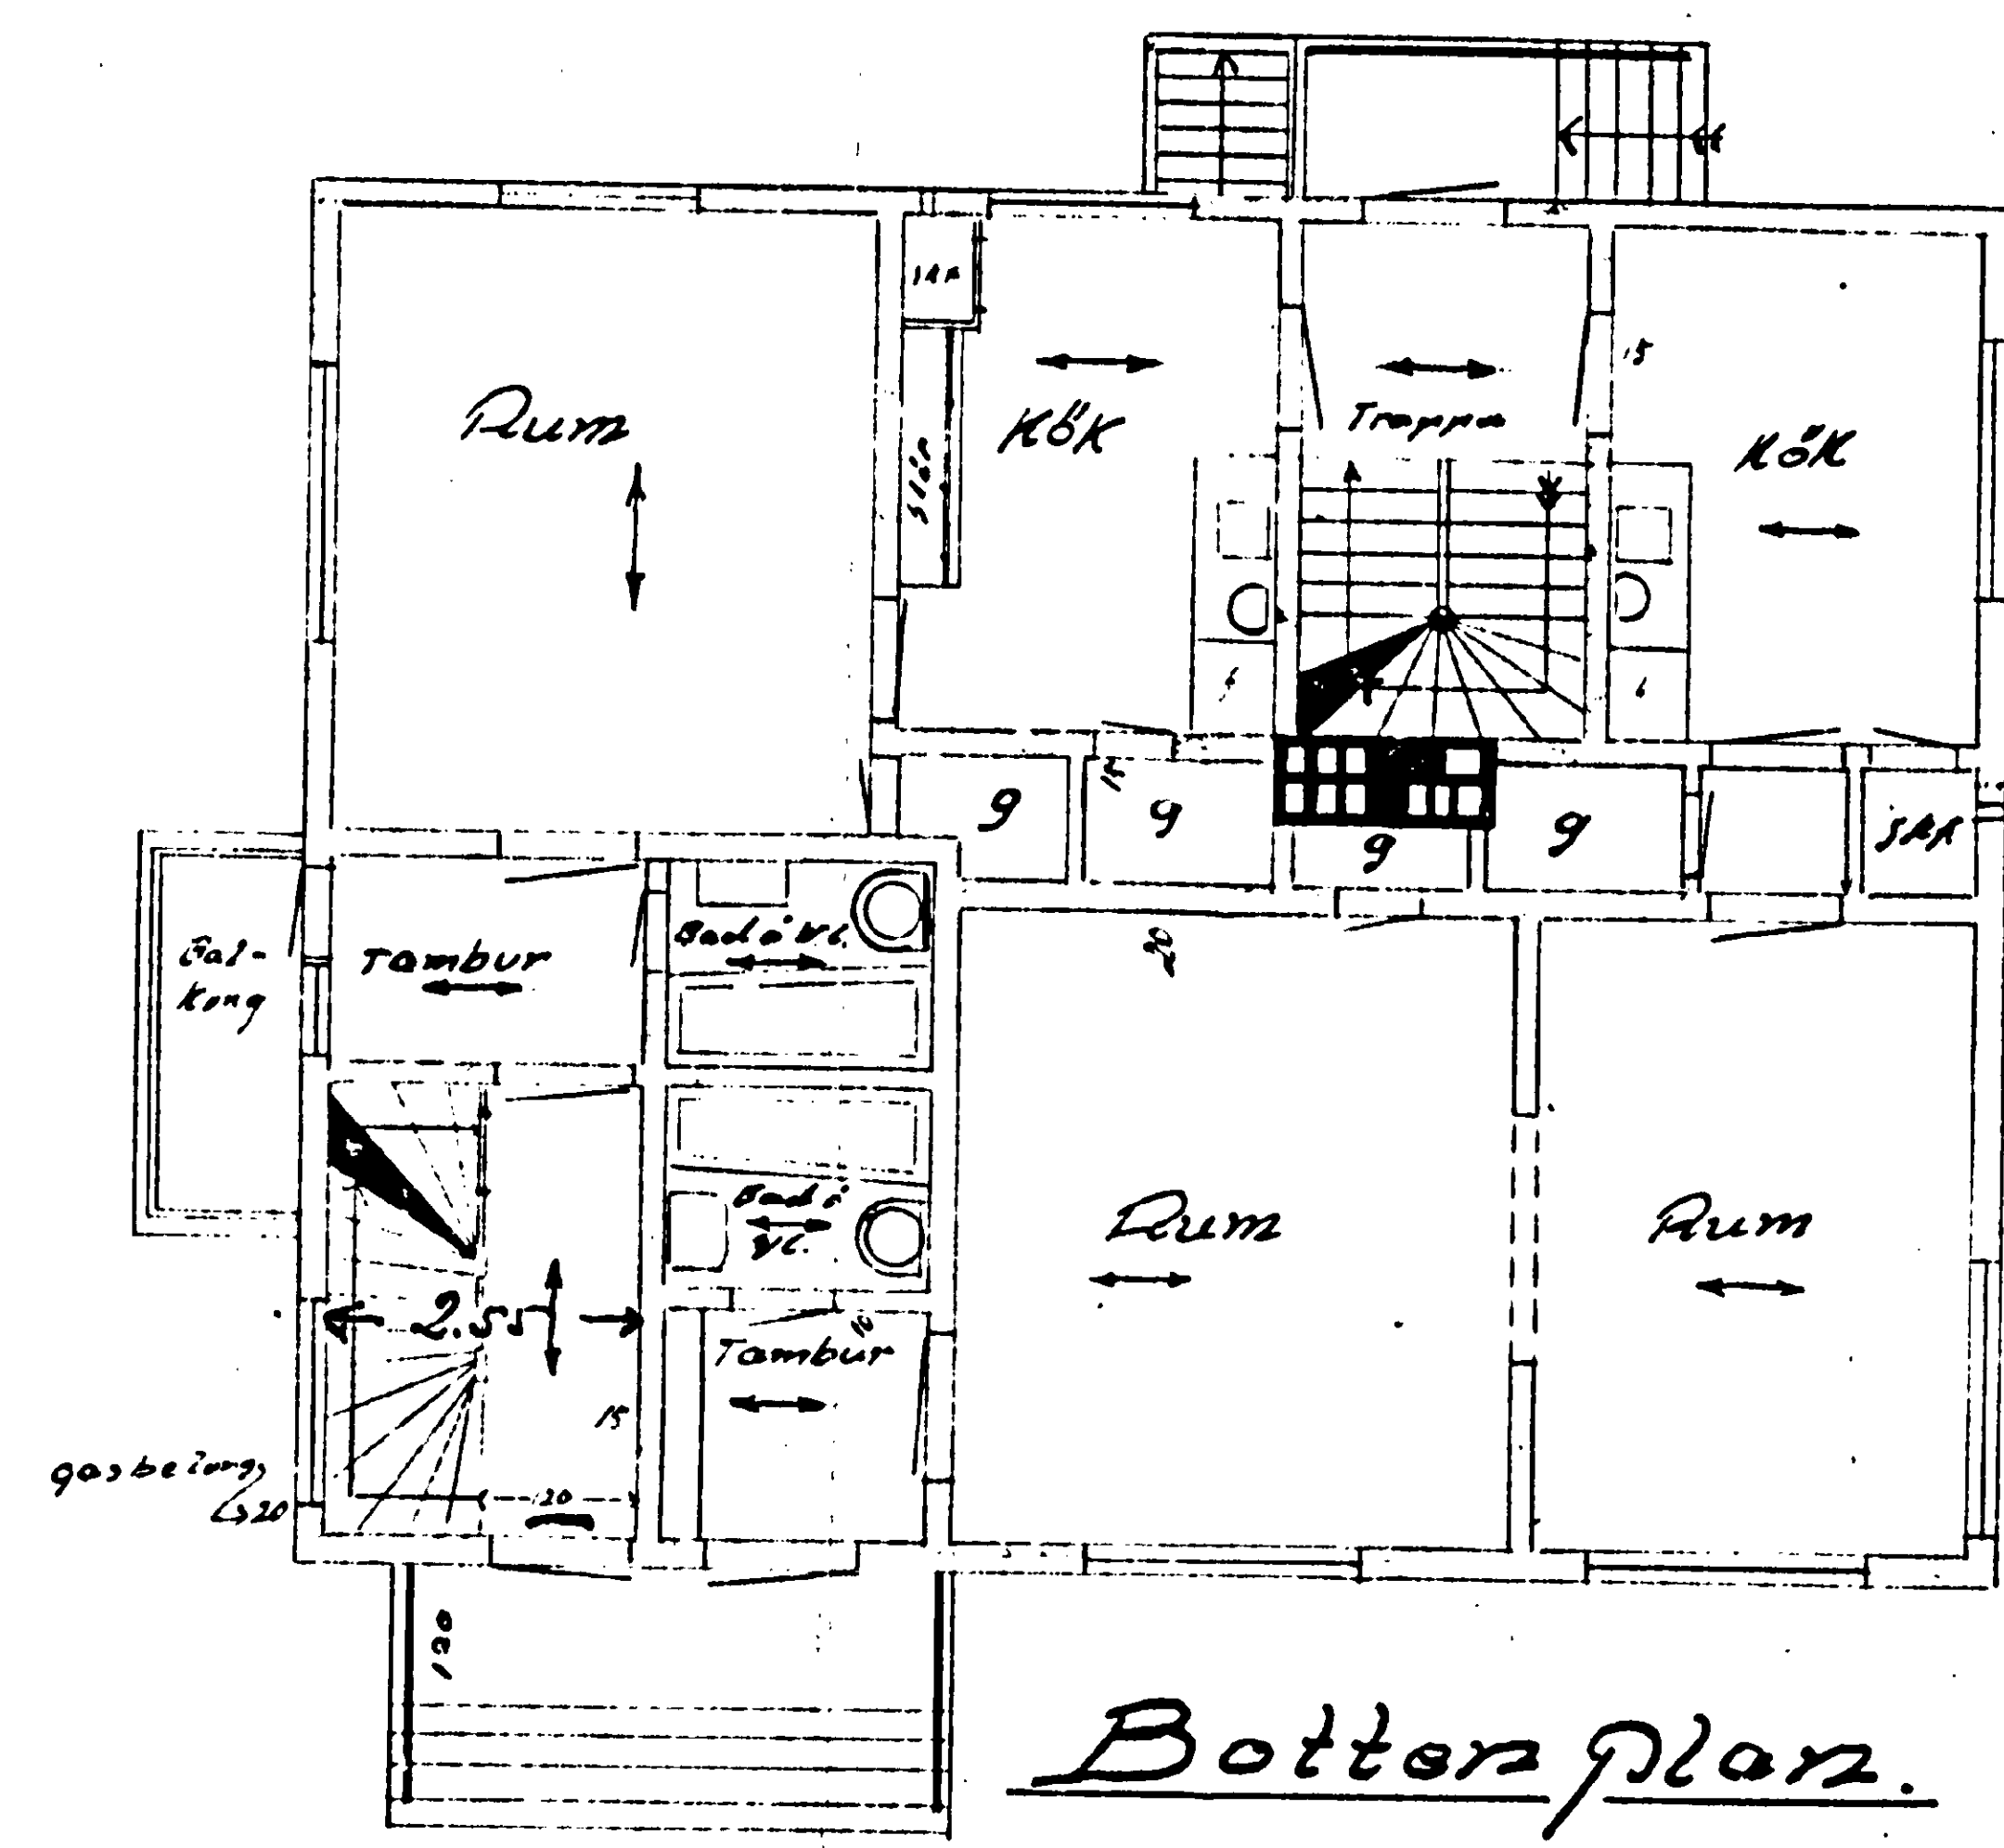


Mr. Inspektören nr 2



Ritning till nybyggnad på Stadsågar nr 141 eller Jennylund. Ekajö

Tillhör länsstyrelsens beslut  
den 1/6 1937. G. D. nr  
1937 nr 217-8.

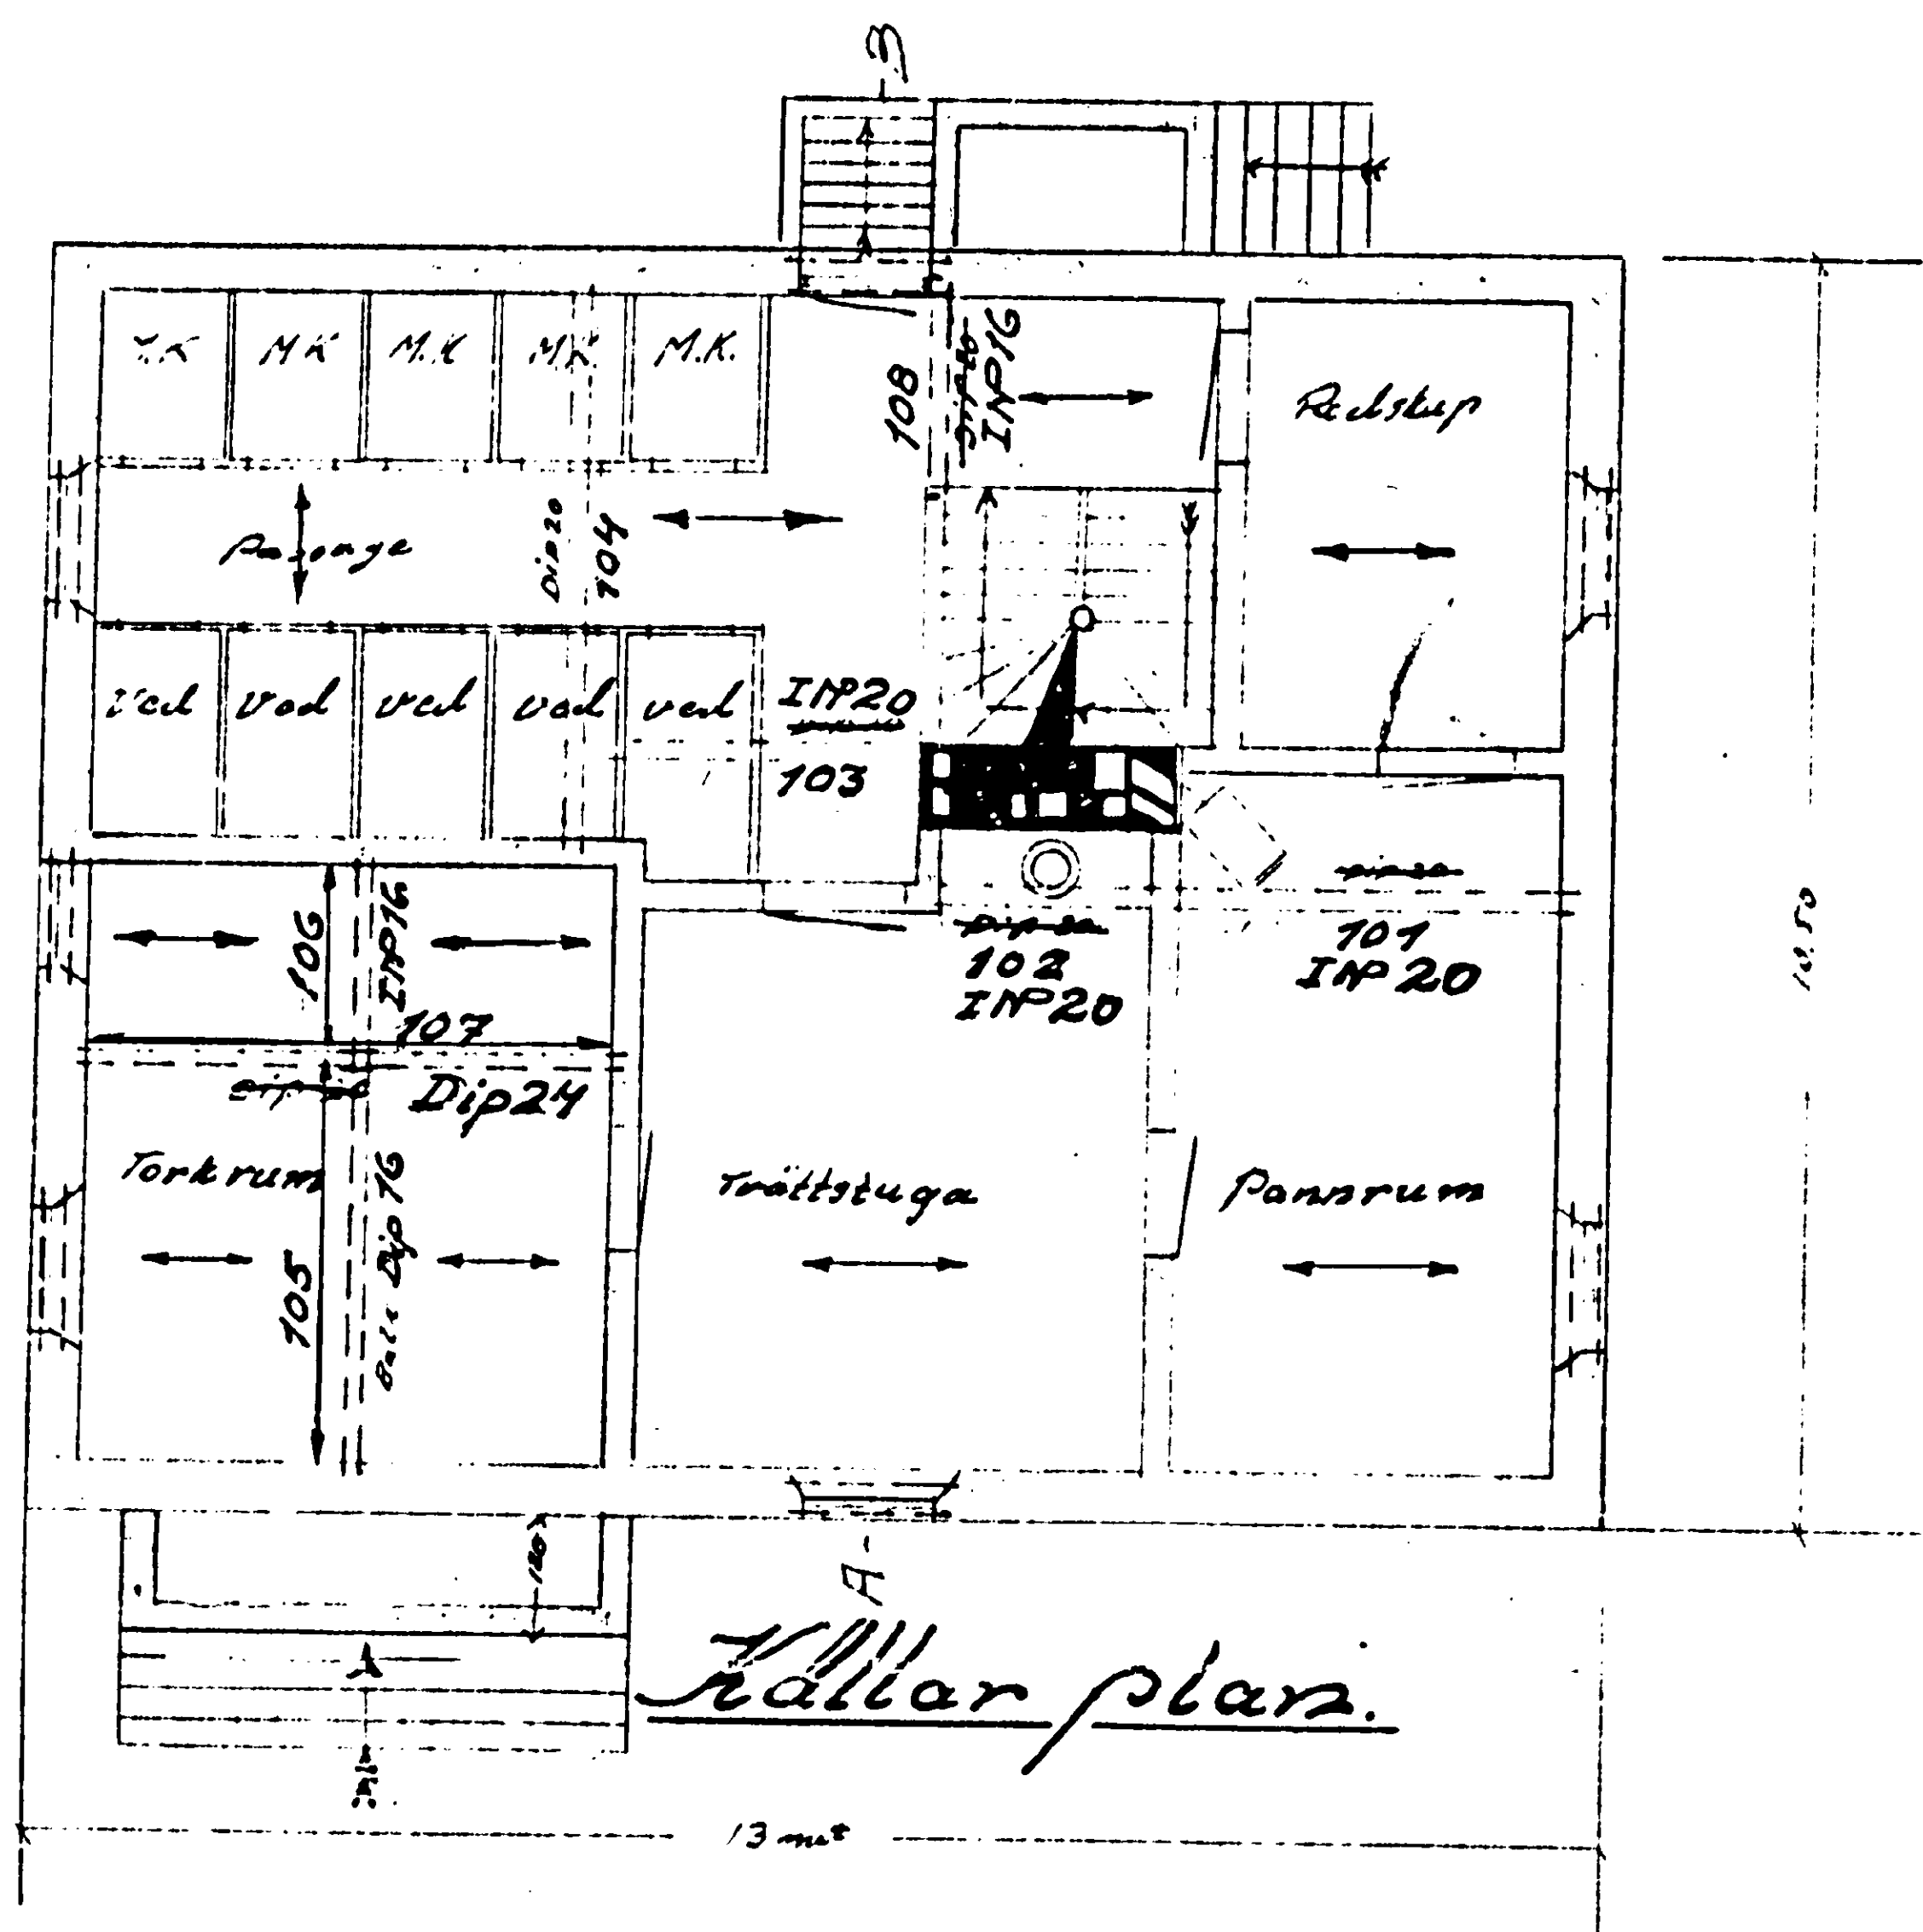

Gillad under villkor, som Byggnadsnämndens  
protokoll av den 7/6-1937 närmare angiver

*[Signature]*  
Skriftställare

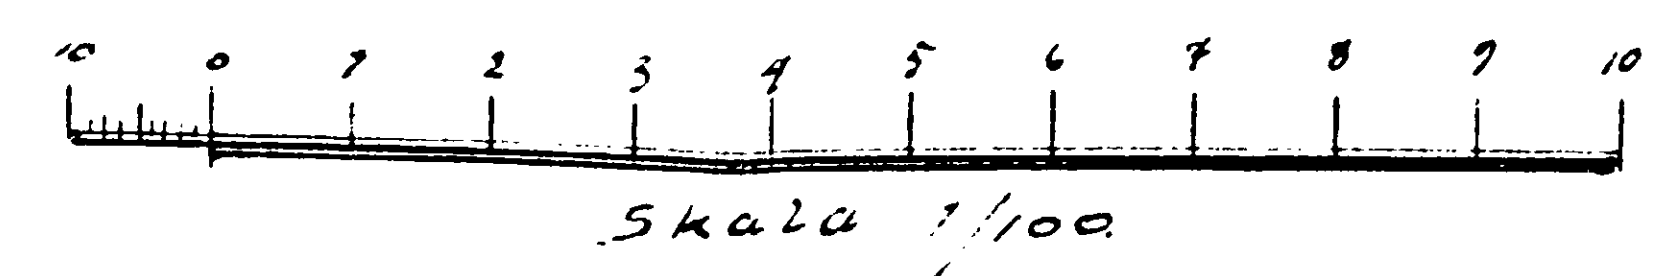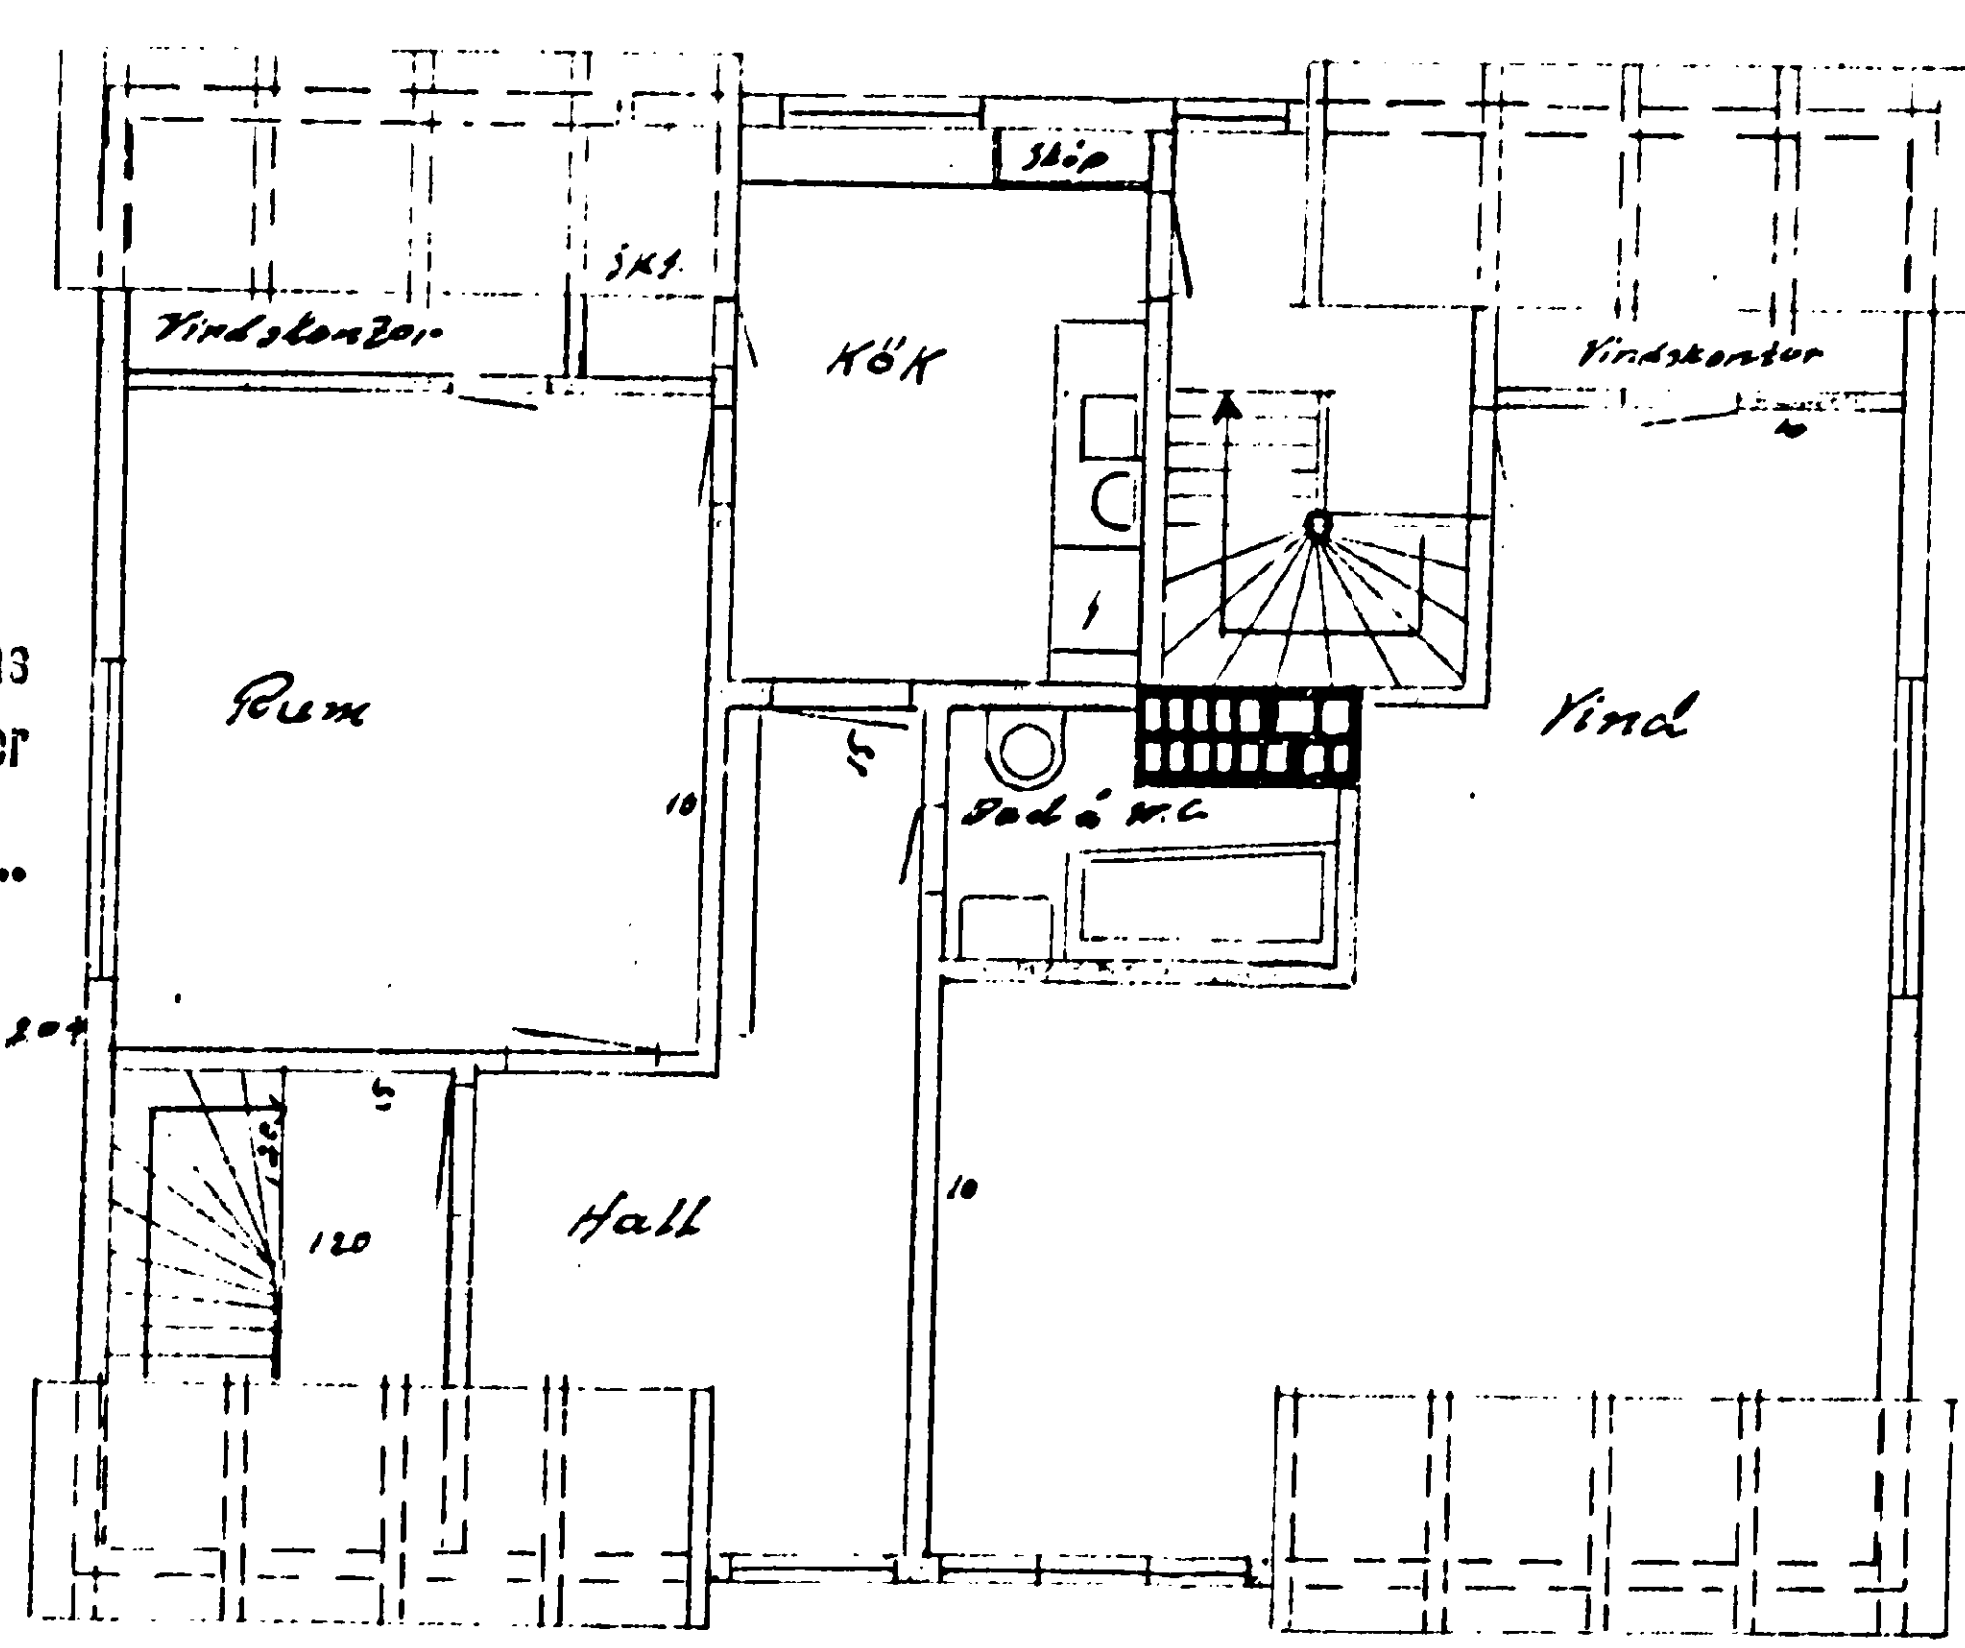

Vindplan  
Ekajö den 16-4-1937 Folketings  
Del. 779