




281637

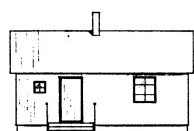


FASAD MOT SÖDER

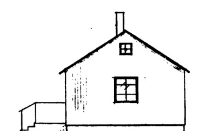


FASAD MOT ÖSTER

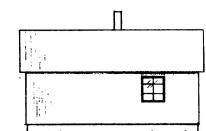


FASAD MOT NORR

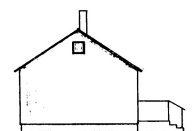


FASAD MOT VÄSTER

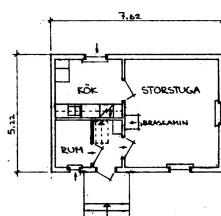


BOTTENPLAN

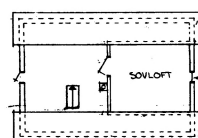

VINDPLAN

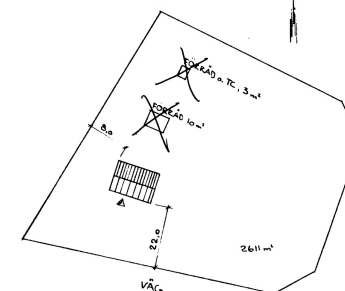

SITUATIONSPLAN 1:500

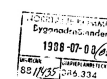

Granskad och godkänd
Byggsplan beviljad 1988-07-04
281014
Björk
Ölle Björk
Arkitekt SAR

SMARA 2:55
NORRTÄLJE KOMMUN

NYBYGGNAD AV FELITIDSHUS 1:100

1988-08-04



ARKIVA