



Miljö- och
byggnadsnämnden

SÖKANDE

Fastighetsbeteckning <i>SKRÅMBERGA 1:289</i>	Fastighetens adress	2004-07-12
Sökandens namn <i>Milija Jevrem</i>	telefon dagtid	
Sökandens adress <i>Rundelsgraven 8</i>	<i>Ekely</i>	

GRANNE

Fastighetsbeteckning <i>SKRÅMBERGA 1:288</i>	Fastighetens adress <i>Salkvar namn</i>
Lagfaren ägare 1 <i>Ann-Margret Wendt</i>	Telefon dagtid <i>042/105504</i>
Adress <i>Carl Öhrns gata 2c Helsingborg</i>	
Lagfaren ägare 2 <i>—</i>	Telefon dagtid
Adress <i>—</i>	

ÄRENDE

Typ av åtgärd <i>Byg av garage + inbussen av vedförråd, anlägg. b. hus</i>
Avstånd till tomtgräns <i>Vedförråd se situationsplan</i>

UNDERTECKNAD HAR TAGIT DEL AV:

- Situationsplan dat _____ ritn. nr. _____
- Planritningar dat _____ ritn. nr. *A1, A2*
- Fasadritningar dat _____ ritn. nr. *A1, A2*

**SVAR SKALL VARA MILJÖ- OCH BYGGNADSKONTORET TILLHANDA
SENAST _____**

Bygglöv beviljat med i
beslutet angivna villkor

04 07 16 139

[Signature]


- Undertecknad har inget att erinra mot föreslagna åtgärder
- Undertecknad godkänner ej föreslagna åtgärder

Eventuella synpunkter: *ingen synpunkter!*

Ort *Ekely 9/7 2004* Datum *2004-07-09*

Ann Margret Wendt
Underskrift lagfaren ägare 1
Underskrift lagfaren ägare 2

Ann-Margret Wendt
Namnförtydligande
Namnförtydligande

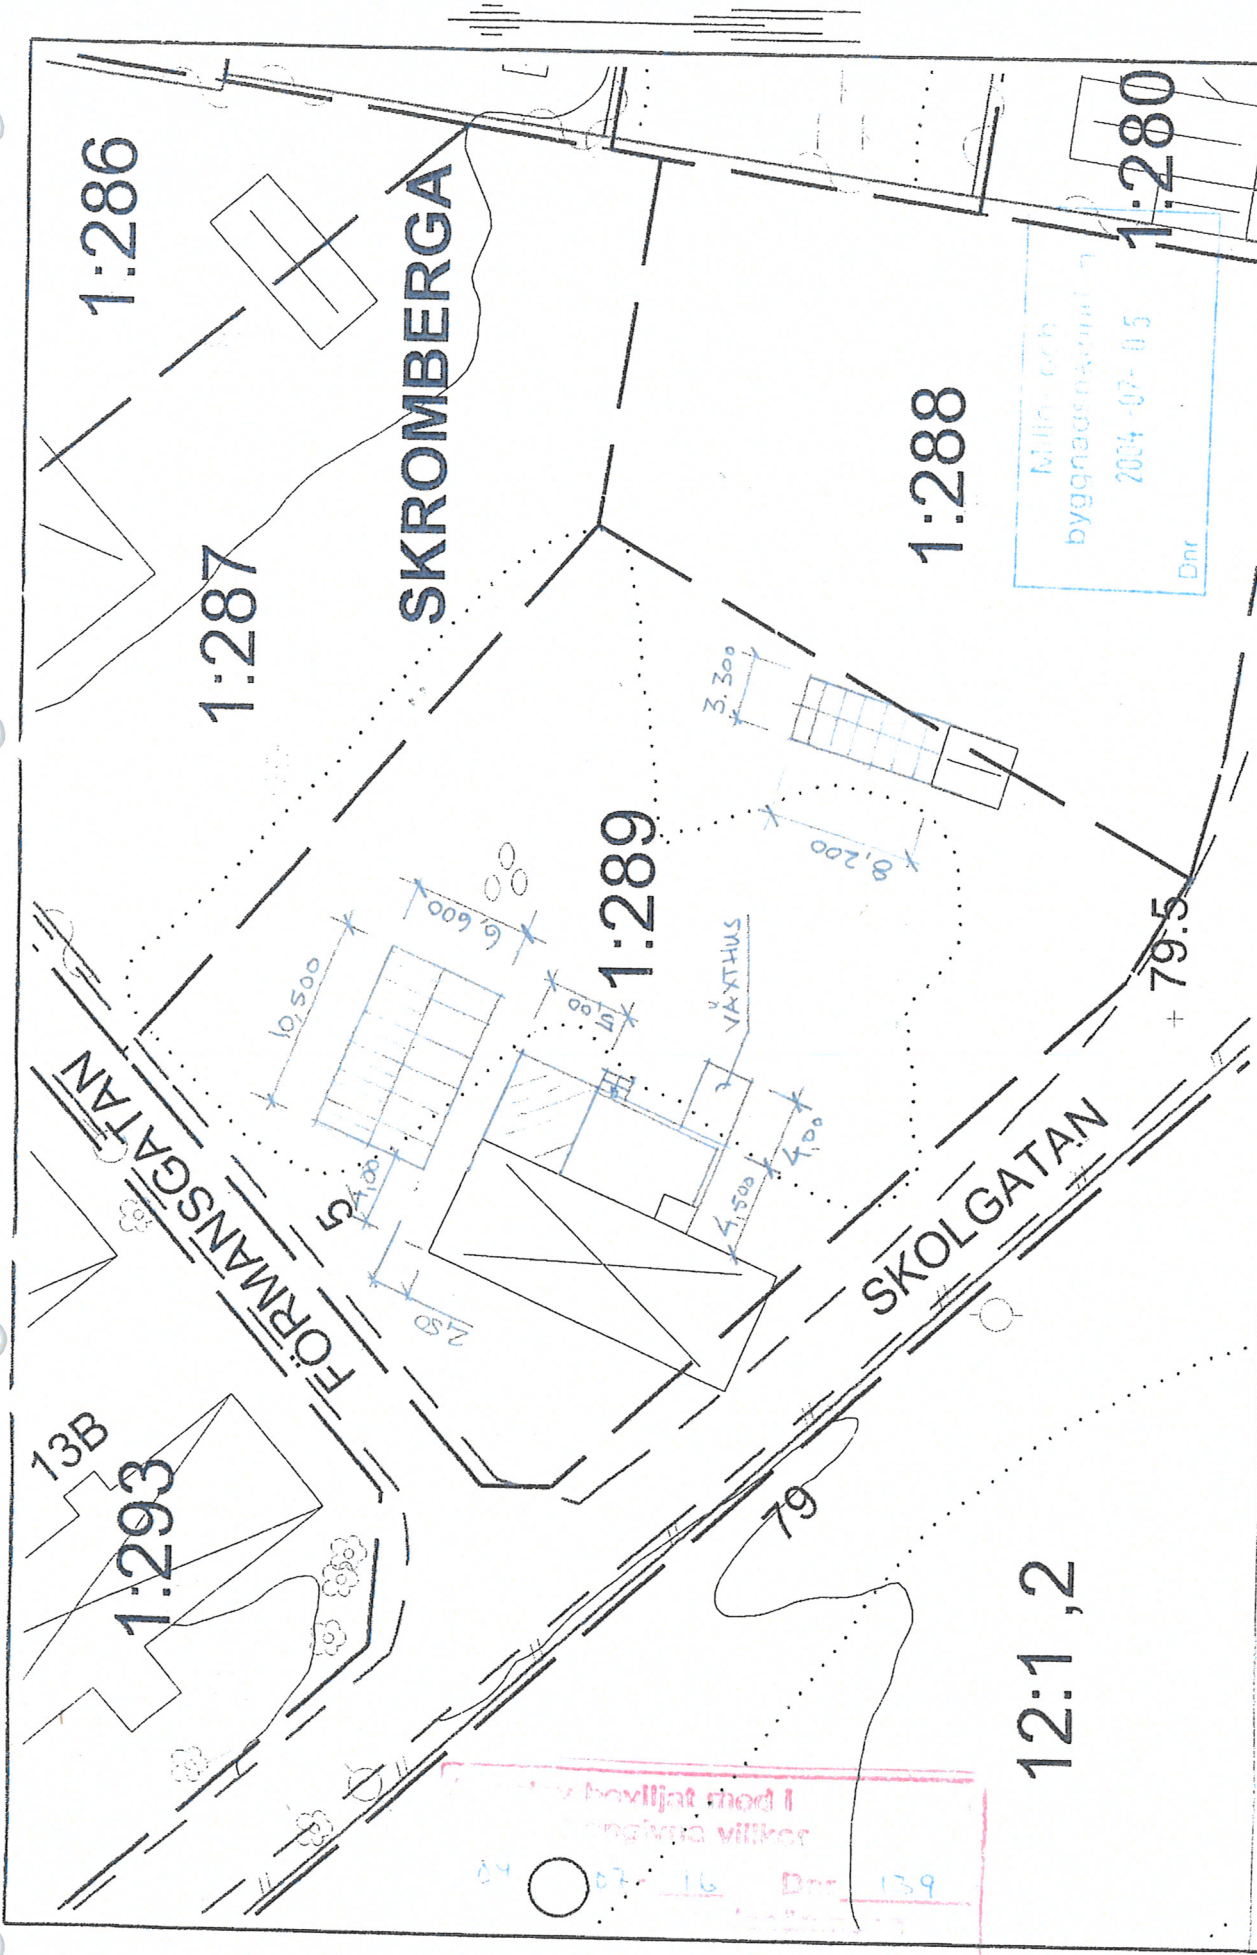

1:286

1:287

SKROMBERGA

1:288

1:280

1:289

FÖRMANSGATAN

SKOLGATAN

12:1,2

... har beviljat med I ... angivna villkor

Dnr 139

Miljö och byggnadsnämningen
2004-07-05
Dnr

SKALA
1:400

DATUM
2004-05-26

OMRÅDE
Skromberga 1:289

BJUVS KOMMUN

Fra: Jimmy Falk

Sendt: 16. november 2023 08:18


Til: victo.sly@outlook.com

Emne: Fråga kring byggnad


Hej!

Ursäkta sent svar,

Jag har nu mätt och grannens byggnad har 4,26 m² som är inne på er nyinköpta fastighet.

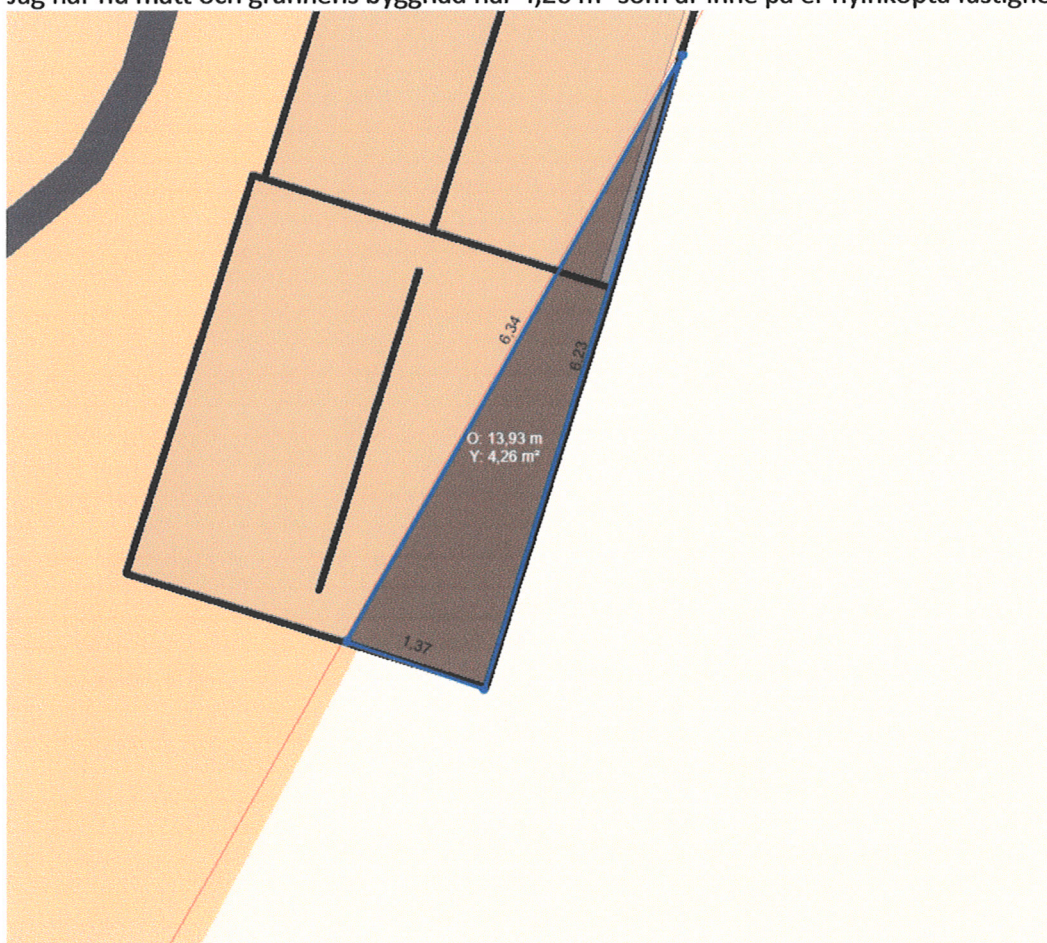

Tittar man på hur mycket yta det blivit om man dragit en rak linje längs med den byggnaden så blir det följande:

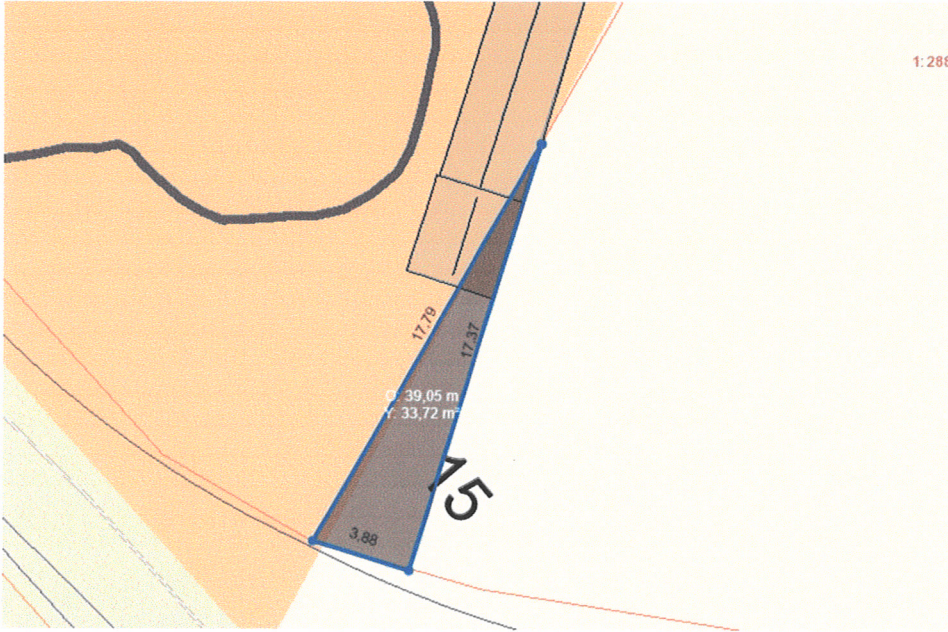

Det vill säga, cirka 34 m²

Jag har även kollat i bygglovsarkivet och det finns ett beviljat bygglov på garaget som grannen har och däri finns även ett medgivande från den dåvarande ägaren (se bifogade dokument).

Så det finns dessvärre ingenting vi kan göra, utan från vårt perspektiv så har alltid gått till enligt konstens alla regler.

Med vänlig hälsning,



**BJUVS
KOMMUN**

Jimmy Falk
Byggnadsinspektör

Bygg- och miljöförvaltningen
Mejerigatan 3
267 34 Bjuv
042-4585000
www.bjuv.se

