


Karta för avstyckning från fastigheten		Org. enhet B:1	Dnr 6/69
S M A R A 2:46		Upprättad år 1969 av <i>Leif Hammar</i>	
Staden Edsbro	Kommun Knutby	Lantmätare	
Län Stockholms	Skala 1:2000	0 20 40 60 80 100 120 140 meter	

§ 306. År 1969 den 13 mars
blev den i enlighet med denna karta
verksamda avstyckningsförläggning fast-
ställd av Överlantmätaren i Stockholms
län; bebyggelse
På arbetets vägnar:
utan avg. *Leif Hammar*

Avstyckningsbeskrivning	R.N:r
Ba 1 avrösningsjord 0,2105 hektar	2:51
Bb 2 " 0,2114 "	2:52
Bc 3 " 0,2473 "	2:53
Bd 4 " 0,2934 "	2:54
Be 5 " 0,2611 "	2:55
Bf 6 " 0,2401 "	2:56
Bg 7 " 0,2440 "	
8 åker 0,0215 "	
Summa 0,2655 "	2:57
Bh 9 avrösningsjord 0,2521 "	
10 åker 0,0090 "	
Summa 0,2611 "	2:58
Bj 11 avrösningsjord 0,1570 "	
12 åker 0,0592 "	
Summa 0,2162 "	2:59
Bk 13 avrösningsjord 0,2699 "	2:60

Nyttillkomna gränser: 4-7-8-11-12-13-14-15-51-16-17-
18-10-47-9-6-5-4, 6-7, 9-8, 10-11, 16-12;
27-28-32-49-33-34-48-35-36-37-31-30-29-26-27, 29-28,
31-49;
39-40-41-42-43-44-45-38, 40-44;

Koordinatförteckning, se akten.

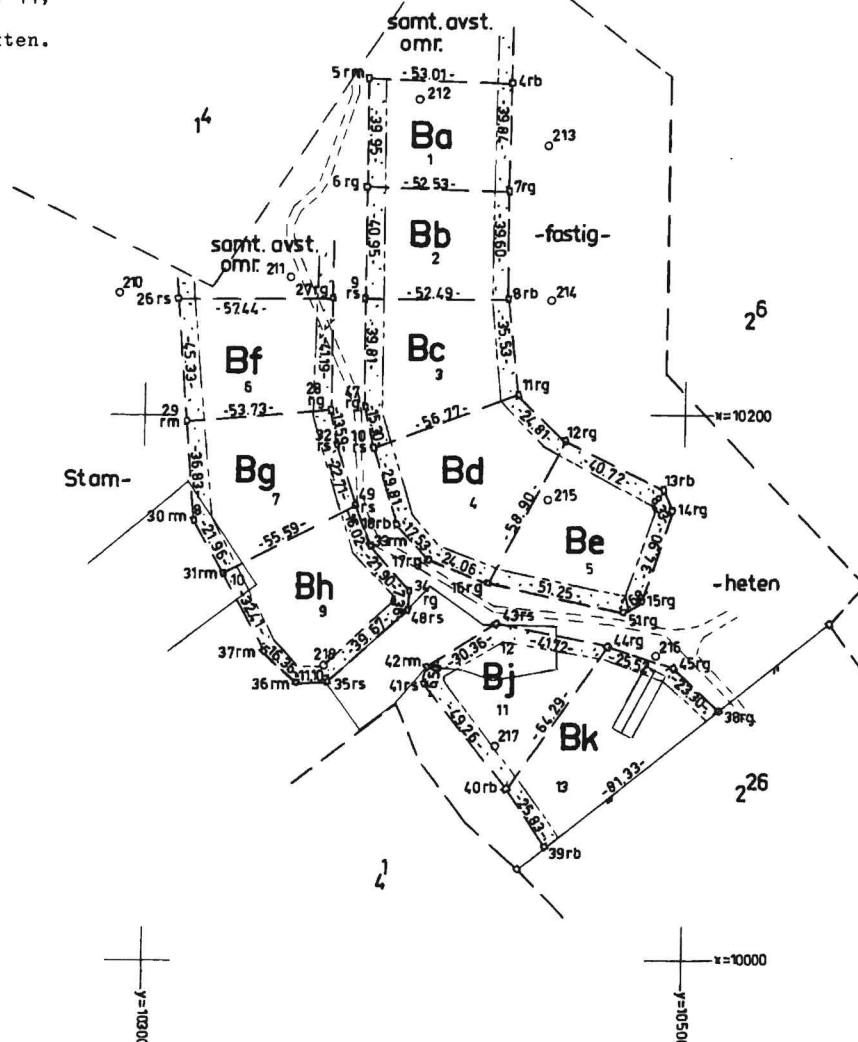

Arkivnummer m m

Ek 439, 60

Edsbro 555

Signum:	Måning	Koord ber	Areal ber	Kartering	Ritning
	A.N	A.N	A.N	A.N	K.S