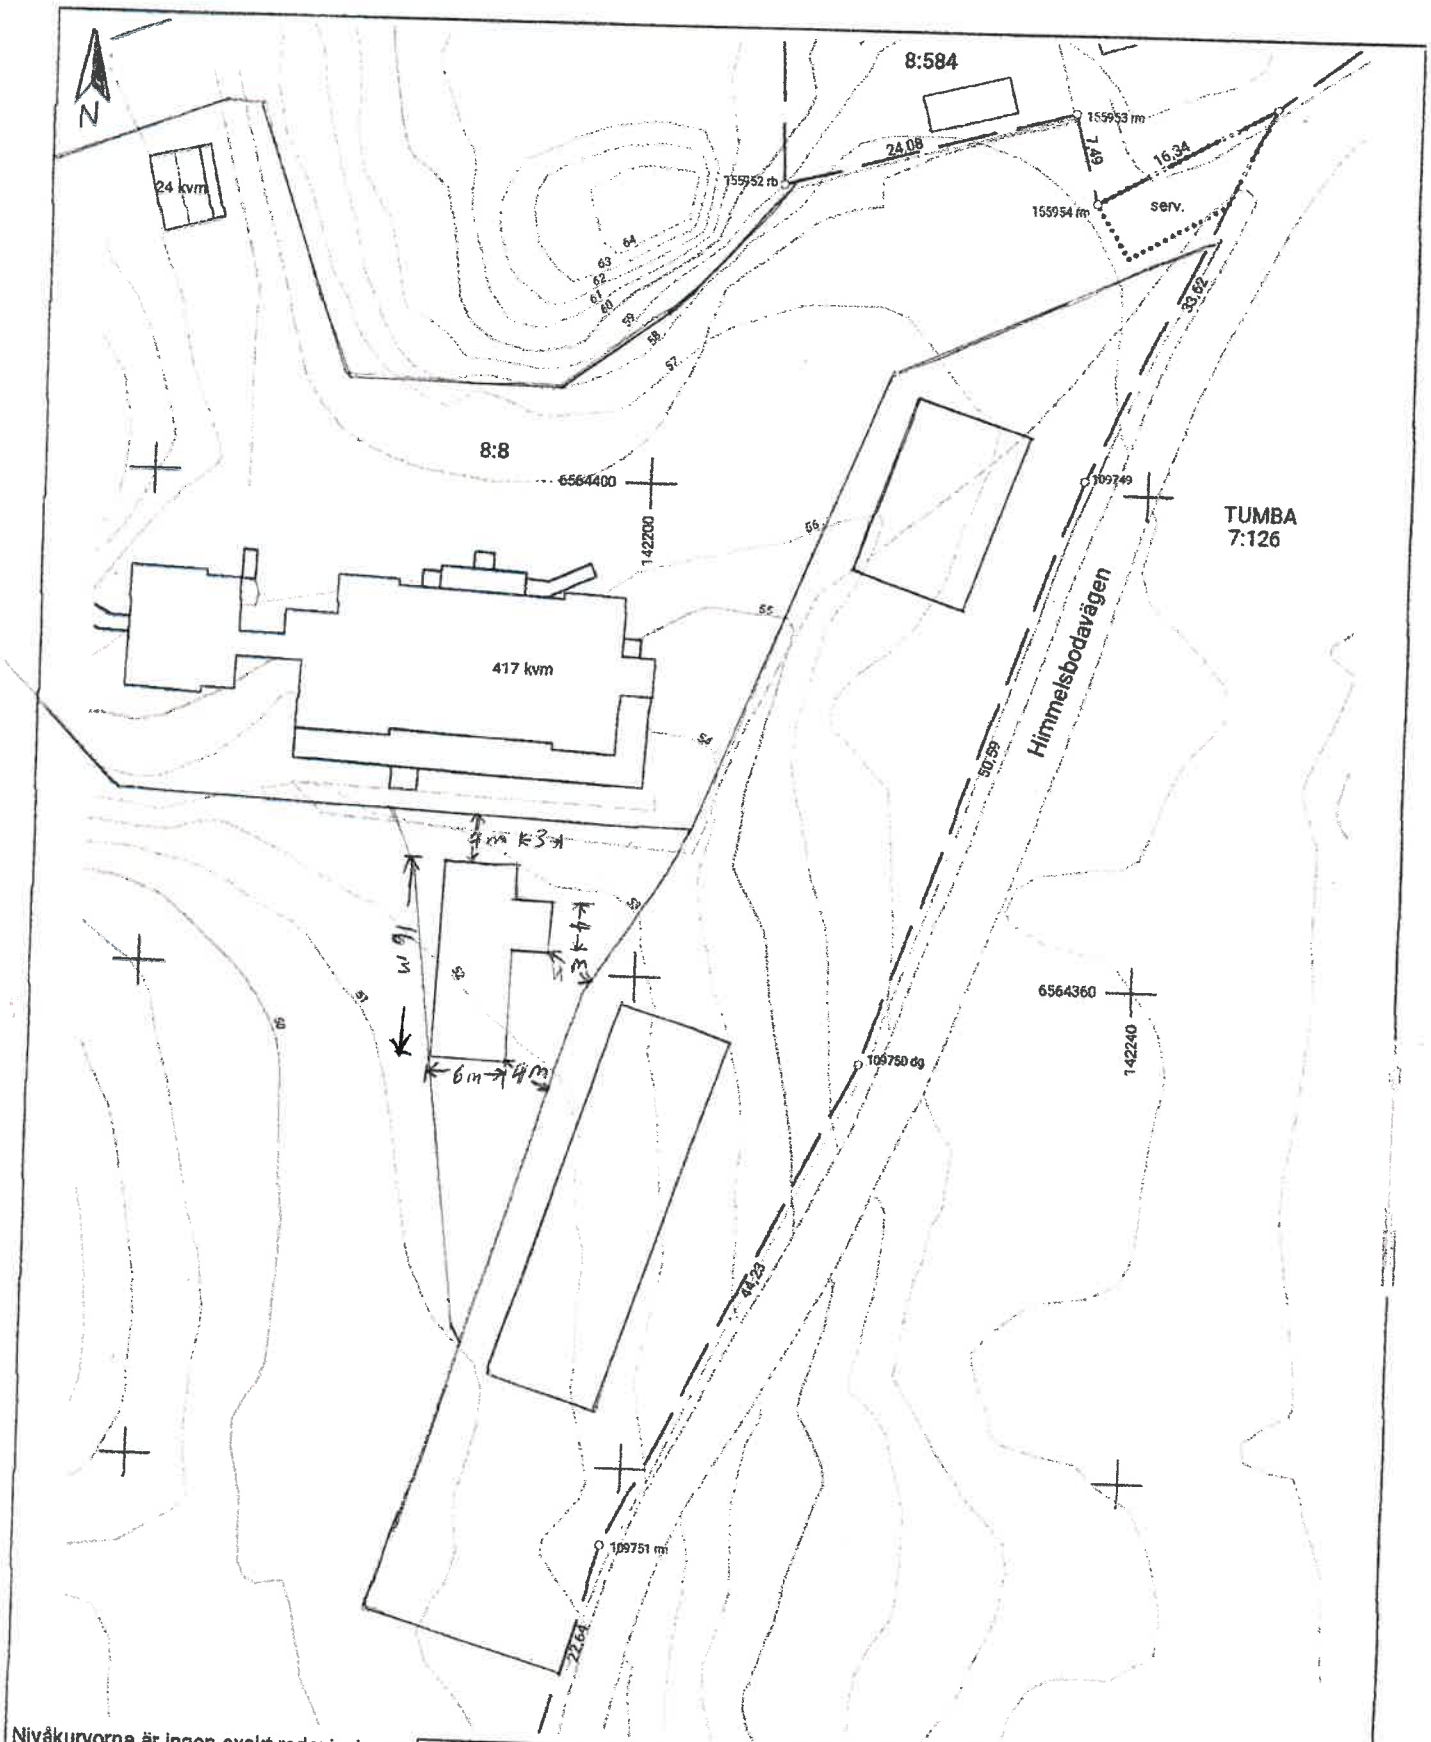

Nivåkurvorna är ingen exakt redovisning av höjden
och bör inte användas vid detaljprojektering

Koordinatsystem: SWEREF 99 18 00
Höjdsystem: RH2000

Skala 1:400
10 5 0 10 20M

BOTKYRKA KOMMUN
Samhällsbyggnadsförvaltningen
147 85 TUMBA
08-530 610 00

Förenklad nybyggnadskarta
DEL AV TUMBA 8:8
Himmelsbodavägen 30
Botkyrka kommun

Upprättad av: Lena Karlsson

Mätt av: Daniel Johansson

Tumba 2015-03-09 Dnr: KM2015-081

Byggnad 6 x 16 + 3 x 4 = 96 + 12 = 108 kvm . 2 våningar / plan