

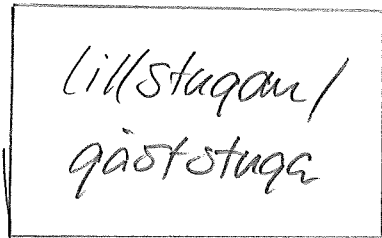
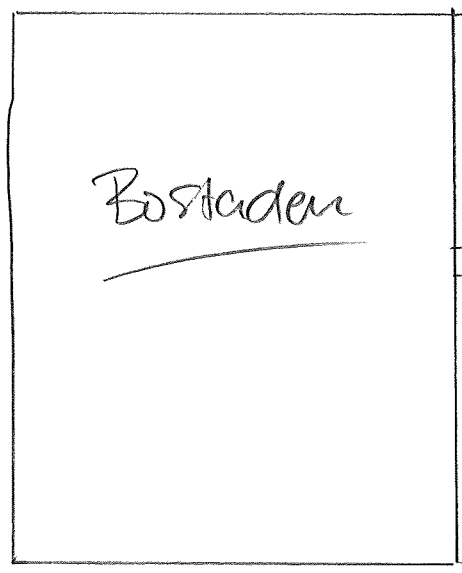
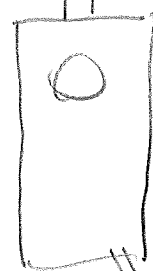


Enkesberg
Nässtugan

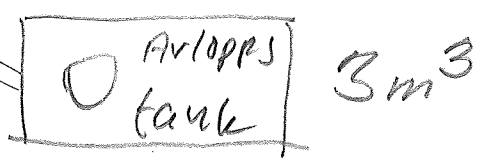

Väg

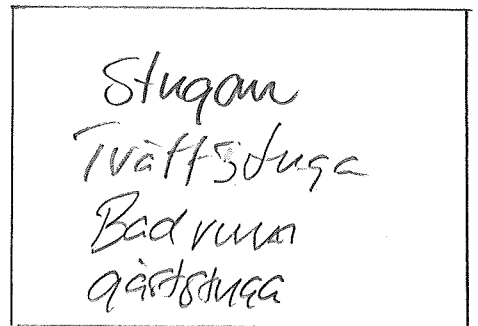

inspektionslucka.