

Inrättande eller ändring av avloppsanordning med eller utan ansluten vattentoalett

Inges i två exemplar. Se anvisningar nedan.

ANSÖKAN/ANMÄLAN

Utskrivningsdatum

970508

KATRINEHOLMS KOMMUN

MILJÖ- OCH HÄLSOSKYDDSNÄMNDEN

1997-06-03

Diarienummer

97-270

Diariaplombnummer

807

Nämnd för miljö- och hälsoskyddsfrågor

KATRINEHOLMS KOMMUN

BOX 901, 641 29 KATRINEHOLM

Sökande (namn) <i>Bo Werner</i>	
Utdelningsadress (gata, box etc) <i>Mygdalsvägen 96 1tr</i>	
Postnummer och postort <i>135 43 Tyresö</i>	
Telefon: arbete <i>08/7429305</i>	bostad <i>08/7420044</i>

Person- el organisationsnr: *451104-0334*

Fastighetsbeteckning <i>Eriksberg 51:2</i>	<i>"Nässtugan"</i>
Typ av fastighet <input type="checkbox"/> Permanentbostad <input checked="" type="checkbox"/> Fritidsbostad	
Ansökan om /Anmälan av <input checked="" type="checkbox"/> avloppsanläggning med ansluten vattentoalett <input type="checkbox"/> ny anläggning av enskilt avlopp utan anslutning till WC <input type="checkbox"/> ändring av avloppsanläggning	
Antal personer anläggningen avses att betjäna <i>2 - 3 st. WC till sluten tank</i>	
Reningsanläggning <input checked="" type="checkbox"/> Slamavskiljare <input type="checkbox"/> Reningsverk	
Från slamavskiljare/reningsverket avleds avloppsvattnet till <input checked="" type="checkbox"/> infiltration <input type="checkbox"/> markbädd <input type="checkbox"/> sluten tank	
Avstånd från planerad anläggning till brunn för dricksvatten, meter <i>50 m (djupborrad brunn)</i>	Avstånd till ytvatten, dike, sjö etc, meter <i>250 m</i>
Entreprenör (namn, postadress och telefon) <i>Arbetsingenjör Bo Werner Tekniska kontoret Tyresö kommun 08/7429305</i>	
Övriga uppgifter (t ex markbeskaffenhet) <i>13548 Tyresö</i>	

Sökandes underskrift

Bo Werner

BESLUT

Utskrivningsdatum
1997-06-10

Diarienummer

97-270-807

Beslutsdatum

97-06-10

Paragraf

Avgift kronor

2.000:--

Nämnden för miljö- och hälsoskyddsfrågor beviljar ovanstående ansökan

utan erinringar med följande erinringar

- Spillvattnet leds till en typgodkänd slamavskiljare av minst 2-kammartyp med en våtvoly m på ca 1000 l och en efterföljande markbädd om ca 20 kvm.
- Anläggningskomponenter och infiltration/markbädd utförs i enlighet med naturvårdsverkets allmänna råd 87:6.
- Innan rörgravar m m återfylls kontaktas miljö- och hälsoskyddsnämnden för besiktning.
- Slamavskiljaren skall tömmas regelbundet dock minst en gång per år.
- Tillståndet gäller i fem år, men förfaller om arbetet med avloppsanläggningen inte påbörjats inom två år.
- Toaletten avleds till sluten tank.
- Tanken installeras i enlighet med tillverkarens anvisningar.

Gun Eriksson
Gun Eriksson (Miljöinspektör)

Tillstånd erfordras enligt 7 § hälsoskyddslagen för att inrätta avloppsanläggning för vattentoalett. Om inte kommunen föreskriver annat erfordras endast skriftlig anmälan för anordning av avloppsanläggning från kök, bad, dusch och tvätt. Med ansökan till nämnden bifogas ritning och beskrivning i två exemplar. Ledningens sträckning, reningsanläggningens läge och avstånd till omgivande vattentäkter skall anges. Anmälan erfordras även för avlopp från mjölkkrum och tvättrum i jordbruk eller industri m m.

Skriftlig anmälan skall jämlikt 7 § hälsoskyddslagen och 6 § hälsoskyddsförordningen göras innan sluten avloppsledning påbörjas eller ändras. Vid anmälan bör fogas karta jämte beskrivning, om ej dessa handlingar finns tillgängliga hos nämnden. För anslutning till allmän avloppsledning krävs ingen anmälan. Kontakten skall tas med avloppsverket.

Södermanlands lantmäteridistrikt

1993

D1K 93 44 KA 5

Förrättning

Avstyckning och ledningsrättsåtgärd
berörande Eriksberg 9:1, 14:1, 21:1,
51:1 och Rösjötorp 1:1

Kommun
Katrineholm

Län
Södermanland

Registerområde
Katrineholm

KATRINEHOLMS KOMMUN
MILJÖ- OCH HÄLSÖSKYDDSNÄMNDEN

Registreringsbevis
Förrättningen är registrerad

1997-06-03

Förrättningslantmätare

[Signature]

Tommy Dernelid

För fastighetsregistermyndigheten

Diarienum


97-270

Diarienum/anteckn.

807

Fastighetsrättslig beskrivning, aktbilaga BE 1

Teknisk beskrivning, aktbilaga BE 2

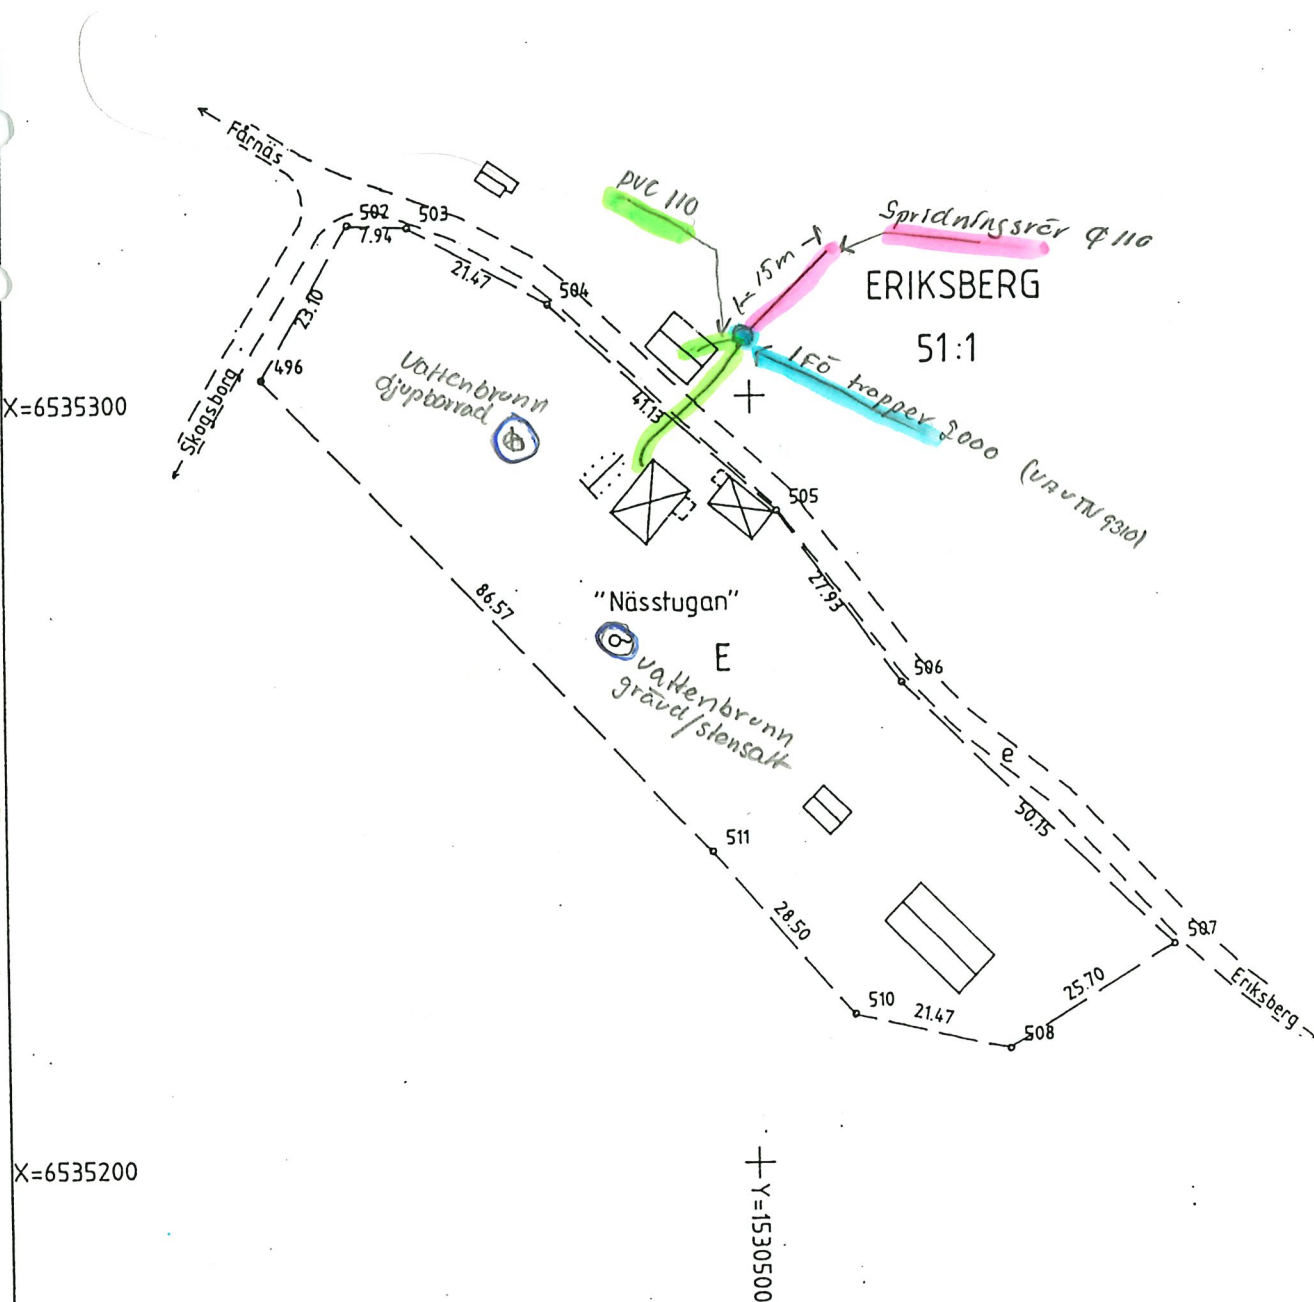

Nyttillkomna gränser : Samtliga

Framställd genom Nymätning	Koordinatsystem Rikets grafiska	Mätclass III	Skala 1 : 1000
För det tekniska innehållet svarar <i>Margaretha Strand-Kamm</i>		Reg karta, lägesangivning 09676:00, 01	Befekningsstandard TFA 4.6 B:5