



Polygons projektnummer: 473671

**Beställare**  
Brf Gråsparven, Nora  
  
Kristinebergsvägen 1A  
  
71333 NORA


**Skadenummer/försäkringsnummer**

**Polygons handläggare**  
Andreas Andersson 010-451 56 38

**Skadeadress**  
Krb.v.25  
+46  
Kristinebergsvägen 25  
NORA 71333

**Ort och datum**  
NORA, 2019-05-15

## Skiss

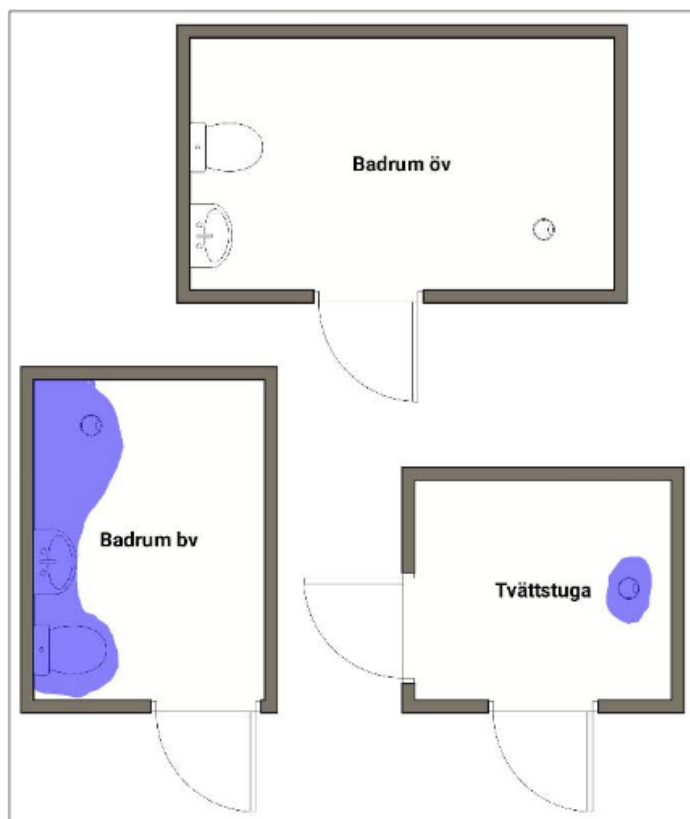

## Kommentarer

Badrum bv. Förhöjda fuktvärden i delar golv, original matta golv/renoverat kakel vägg.  
Badrum öv. OK, original matta golv/vägg.  
Tvättstuga. Förhöjda fuktvärden i delar golv, original matta golv/ tapet vägg.  
Kök. OK, tejpad anslutning avlopp från diskmaskin i diskbänkskåp.