


Förslag till nybyggnad å kv Tranan tomt nr 1 i Alingsås stad.


RA

Sahl

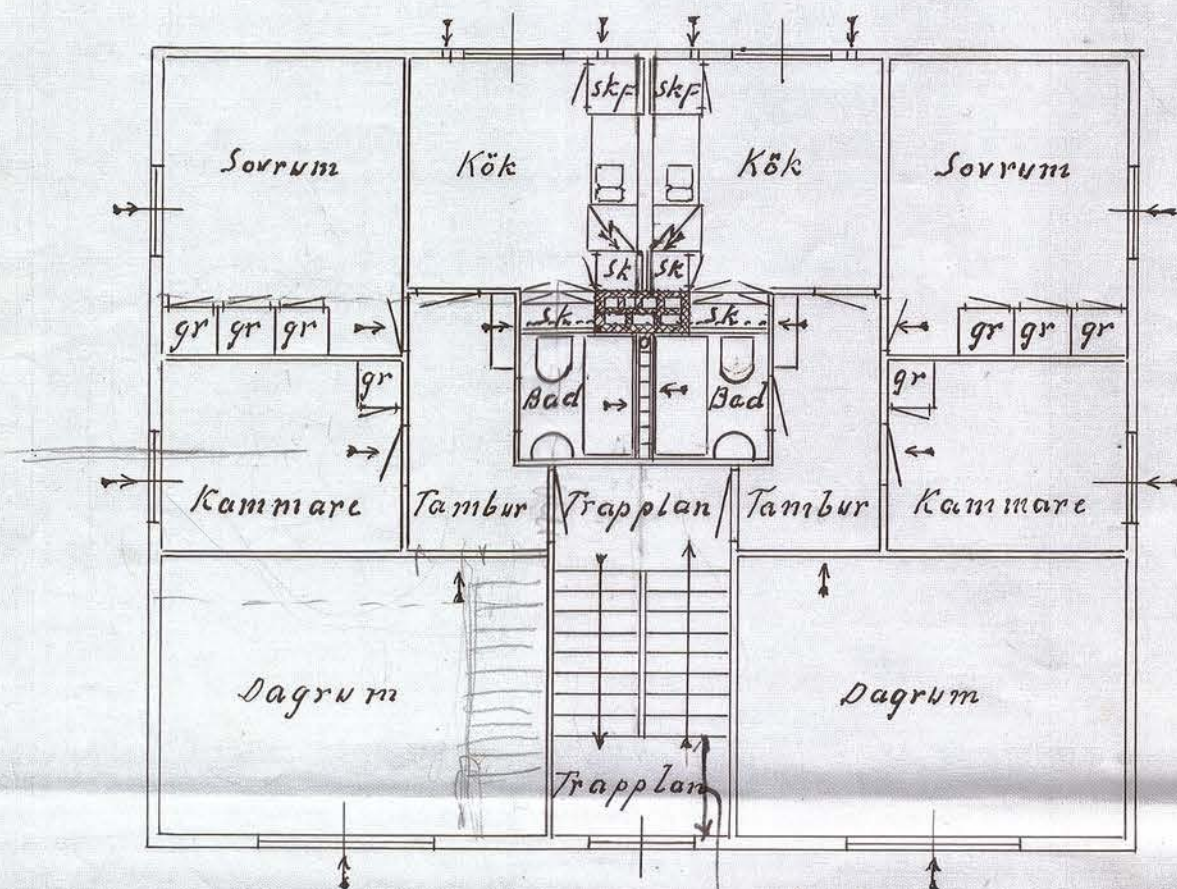

Andra plan


minst 1,30 m

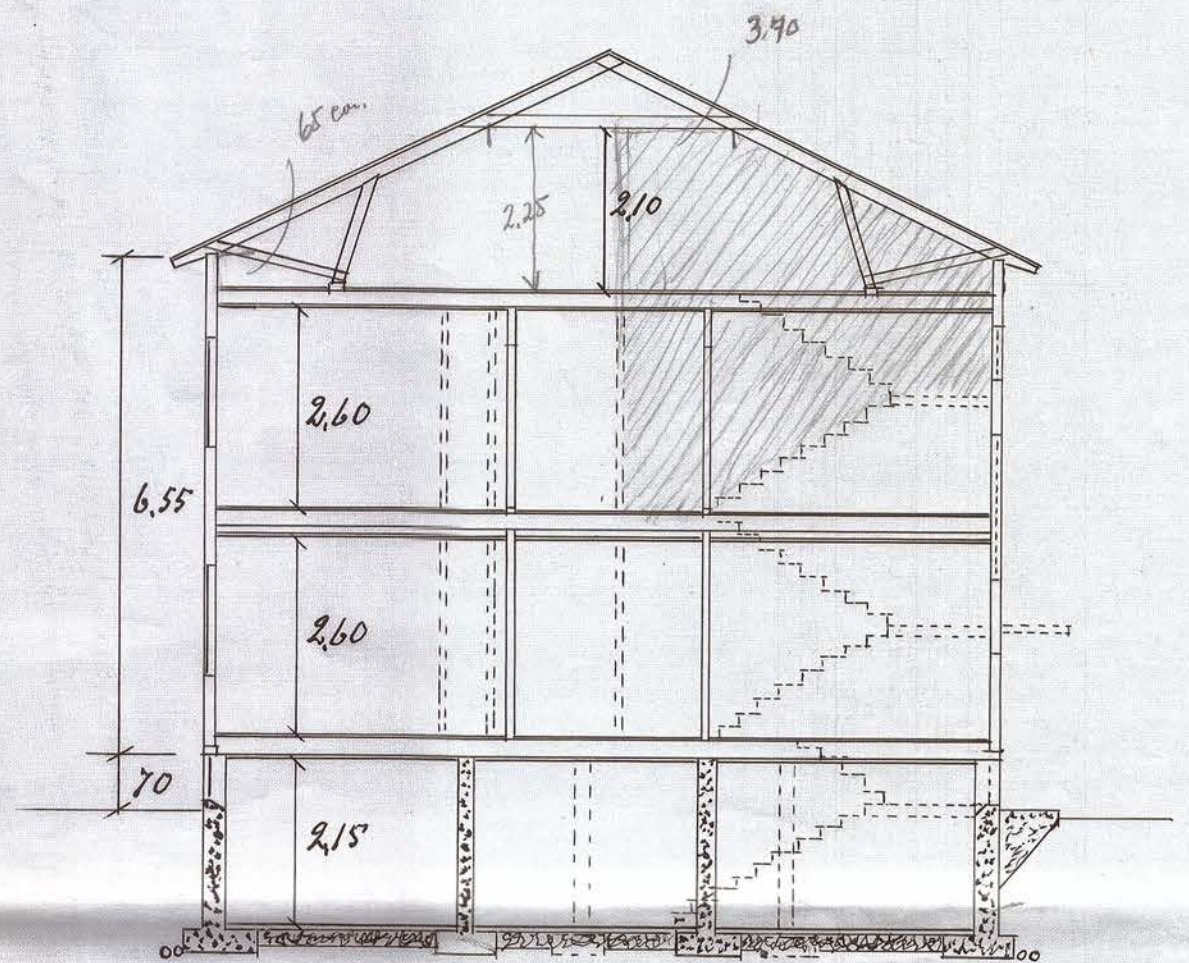

Sektion.


Sk. 19 46 10/4  
den 19/4 1946 den underskrifts ägare denna ritning  
av Byggnadsnämndens i Alingsås grannskad  
och godkänd, betygat som rikt.

Den officiella  
Lasse Lennan

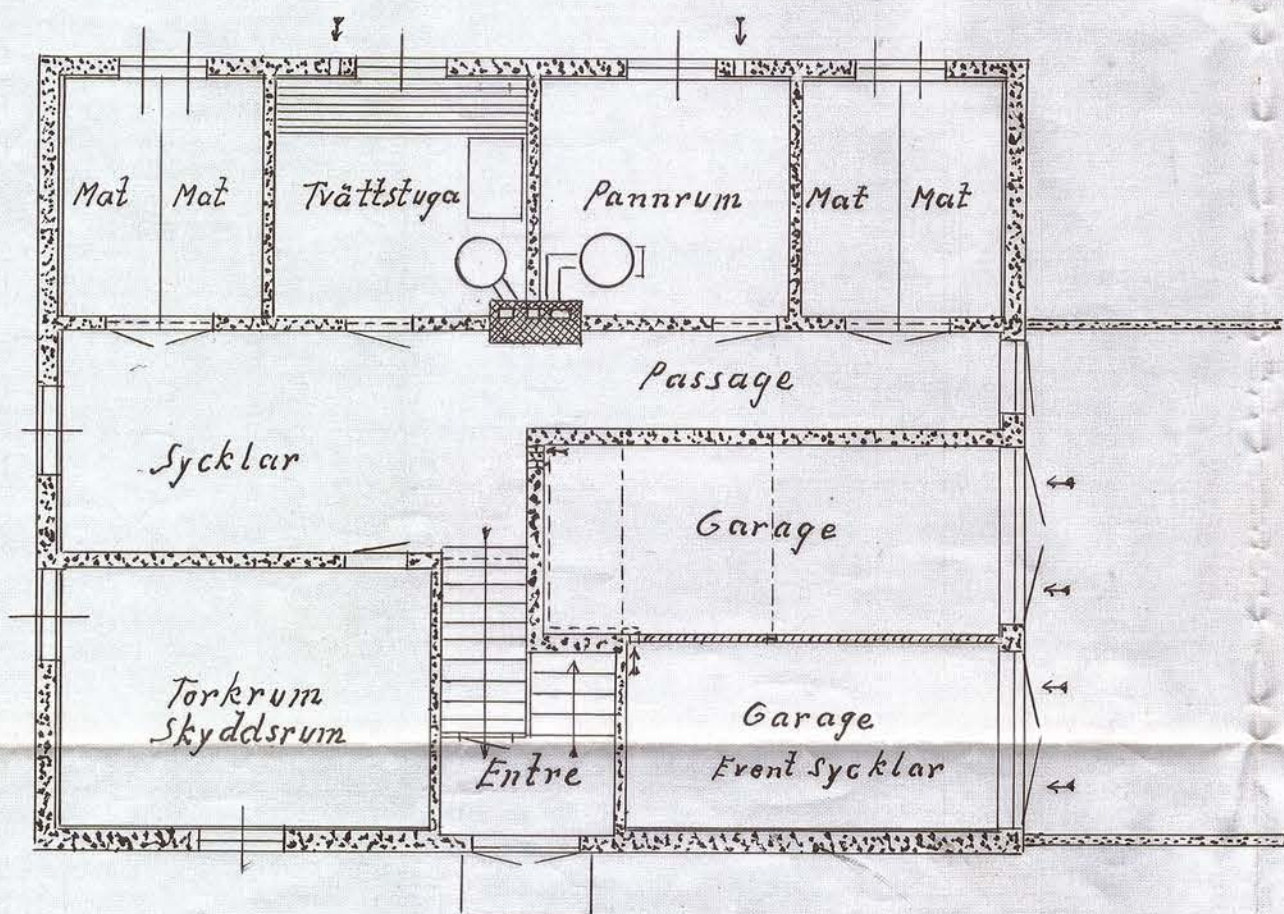

Källarplan

Skala 1:100

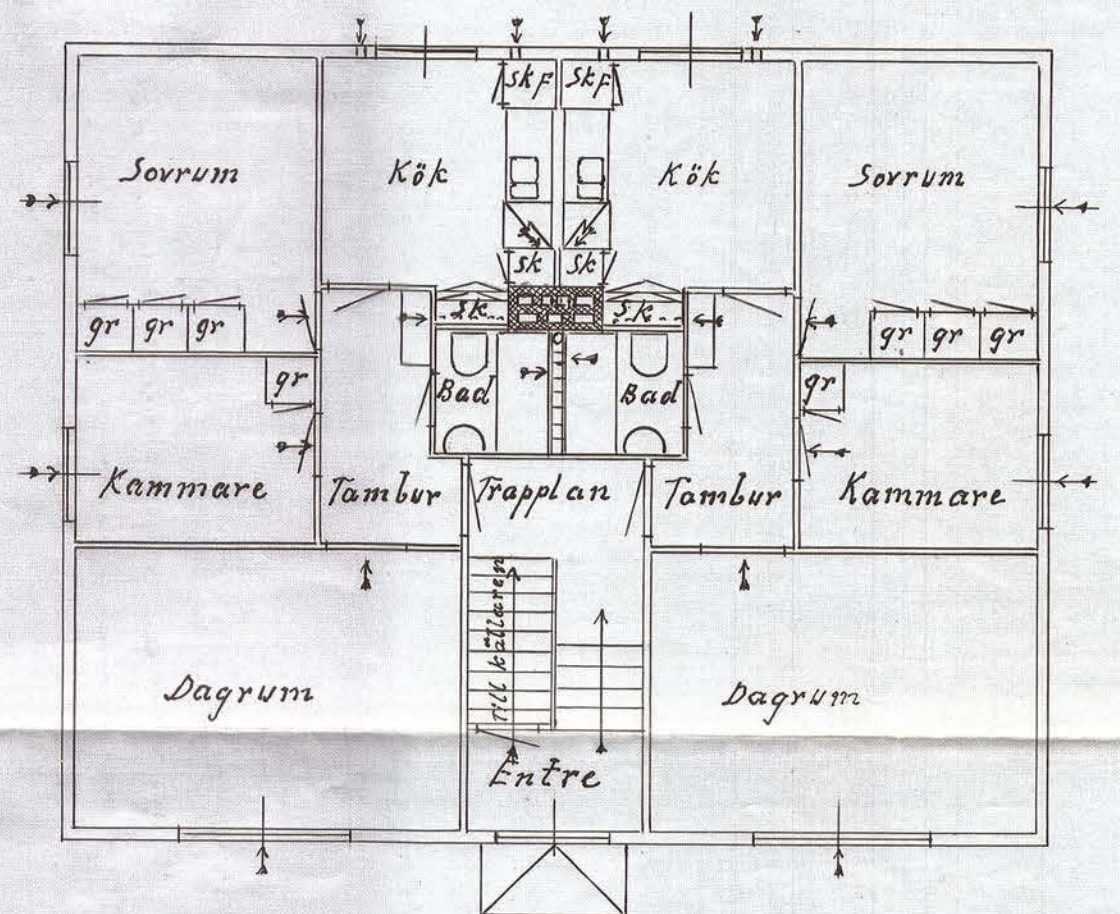

Första plan

Alingsås den 26-3

Lasse Lennan