

Förslag till nybyggnad å kv Tranen. tomte nr 1



Alingsås Stad.

RA

Sahl

ALINGSÅS KOMMUN
STADSARKITEKONTOR
1981-01

31/81

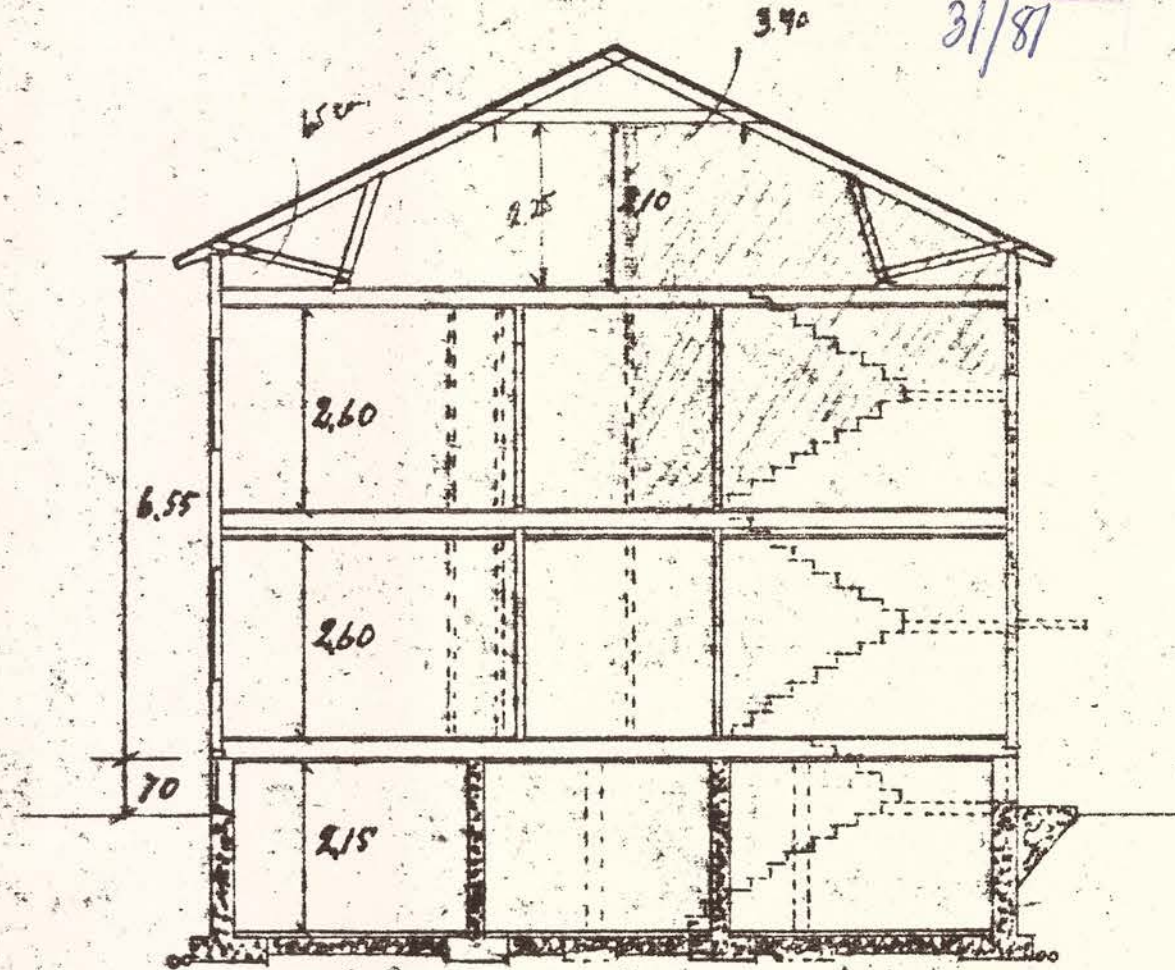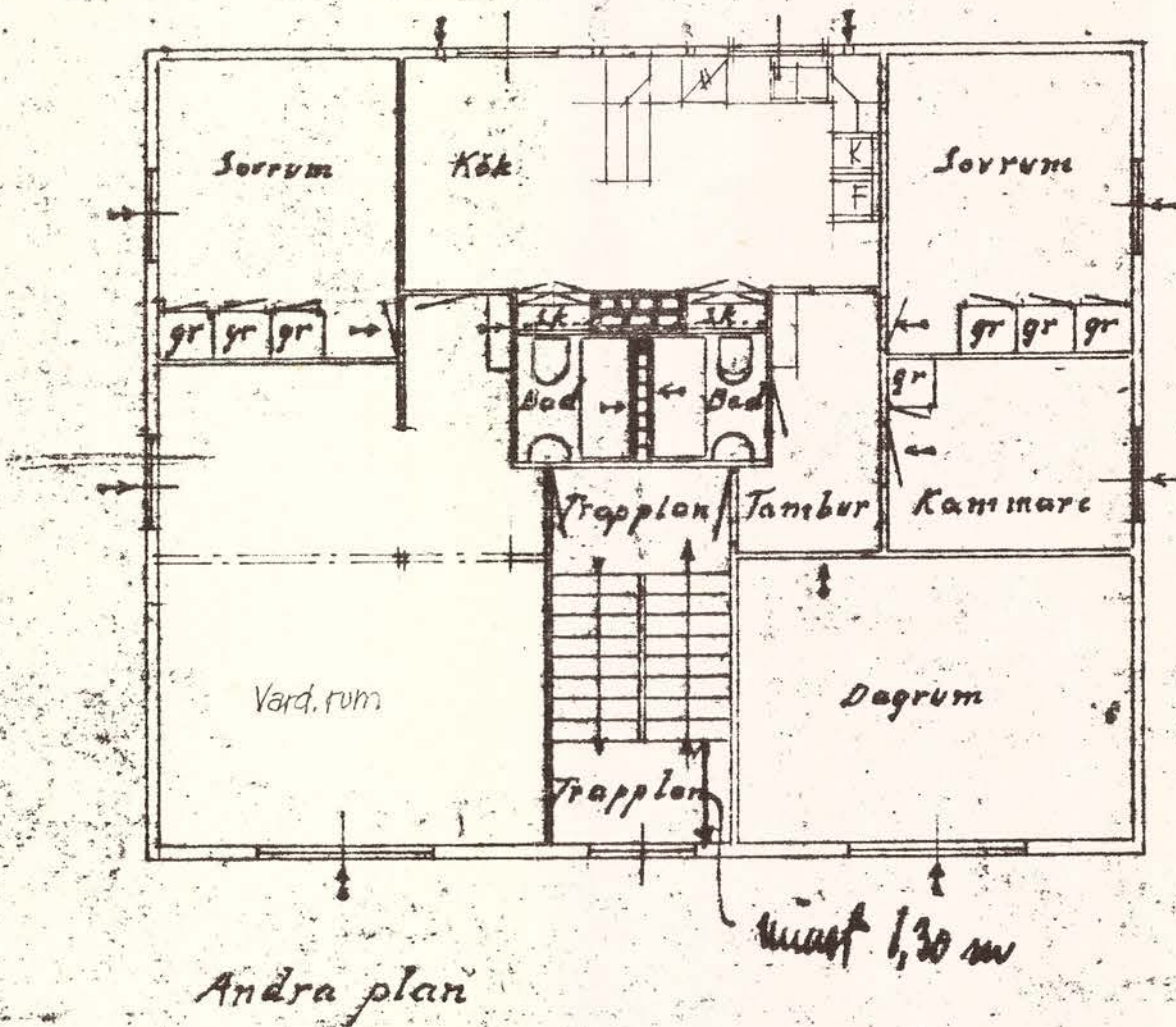

Sektion.

Byggnadslov beviljat med i
beslutet angivna föreskrifter
81-02-23 §DII
ALINGSÅS BYGGNADSNÄMND

Det är härmed beslutat att denna ritning
av Byggnadsnämnden i Alingsås godkännt
och gittensat, tillgittes vara...

[Signature]