

Byggnadsnämnden

1981-01-20

8.

Bn § 7.

D.nr 3/81.

Ansökan från Sture Runge, Uddevalla, om byggnadslov för
ändringsarbeten å bostadshus å Rungstung Nedre 1:3.

För området gäller utomplansbestämmelser.

Ändringarna avser utbyte av fönster, igensättning av fönster
och dörr samt borttagande av trappa.

Byggnadsnämnden beslöt bevilja sökt byggnadslov.

(H.B)

Avgift Etthundraåttio Kronor.

- - - - -

Anmaning

Sökanden anmanas att om beslutet bevisligen underrätta grannar och andra som kan
beröras därev.


Utöver byggnadslovet erfordras tillstånd från länsarbetsnämnden innan byggstart
sker.


Byggherren/ansvarig arbetsledare skall till byggnadsnämnden göra anmälningar
enligt följande:

- Begäran om utsättning. Tomtgränsmarkeringar skall vara tydligt utmarkerade
medelst käppar eller liknande.
- Då företaget påbörjas.
- Då schaktning eller sprängning till grundbotten utförts eller pålning skall
påbörjas.
- Innan bottenplattan gjutes.
- Då grundläggning verkstälts men innan första bjälklaget utförts.
- Då byggnadens bärande stomme samt skorsten uppförts men innan putsning
eller annan ytbehandling verkstälts eller golv inlagts.
- Då företaget slutförts.

Justierandes sign

Utdragsstyckande

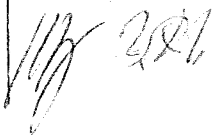

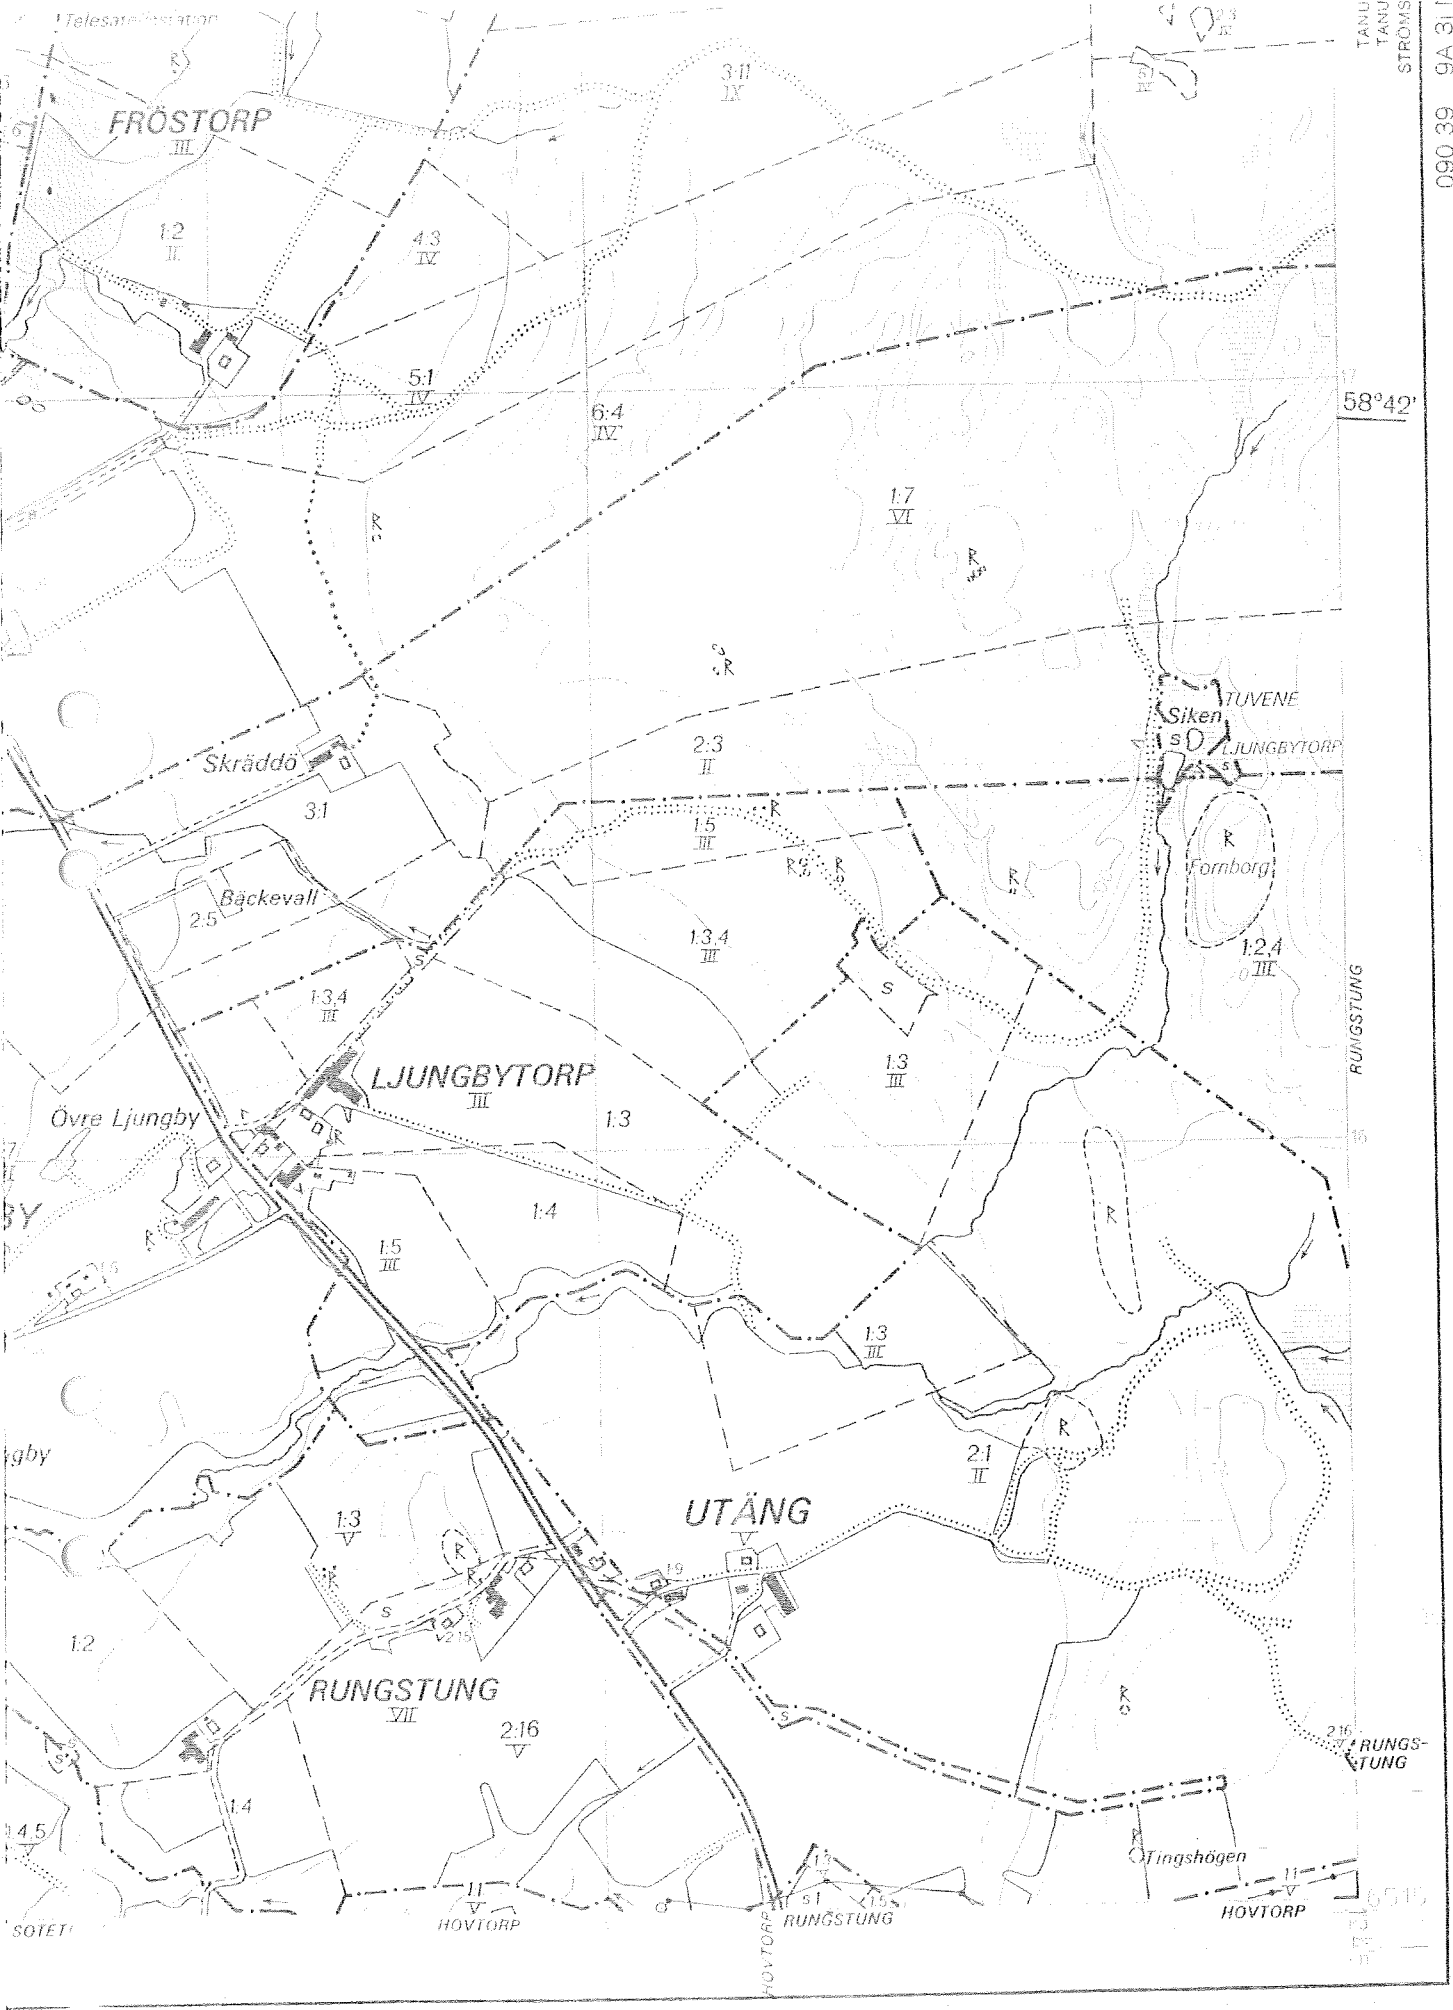

58°42'

RUNGSTUNG

6515

090 39 9A 31

1000 meter

Gärdeprojektion. Geografiska tangentar av raskind
 från Greenwich
 Rikets koordinatsystem 2.5. qm V. stereos på
 kartan med riktad, benämnd för 1:50 000

Flygfotografering verkställd 1974
 Ortototokarta framställd 1975
 Bakgrönsering utförd 1977
 Förlagsgivare: Statens Lantmäteriverk, Gävle

Rungstung Nedre 1:3


Bil. 1

Byggnadslov beviljat den ²⁰...../.....19.81... §. 7
Avvikelse från denna ritning får ej vidtagas utan
Byggnadsnämndens godkännande.

TANUMS BYGGNADSNÄMND *anf*



Fasad mot norr före ombyggnad

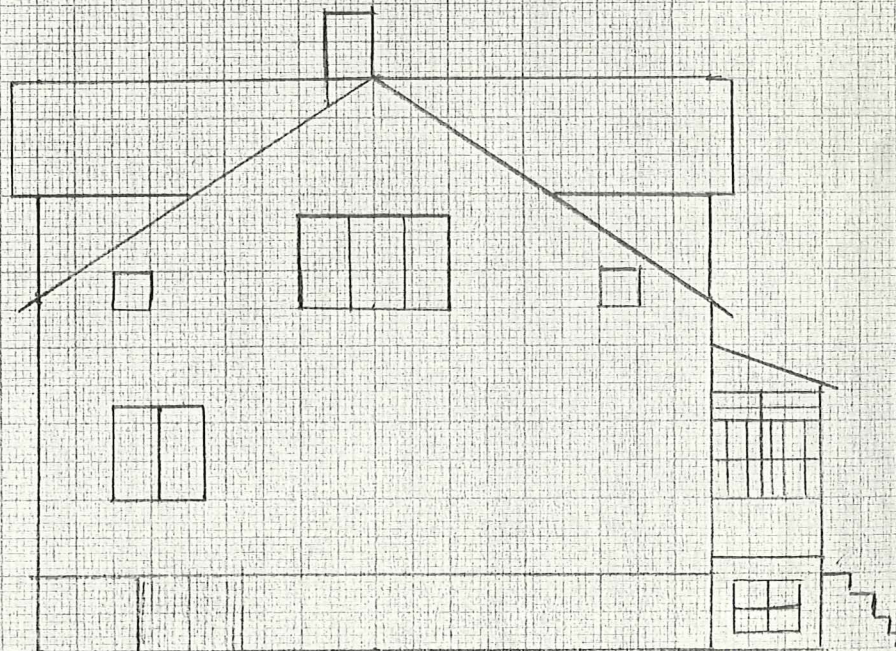


Fasad mot norr efter ombyggnad.

— = 1 met.

Ringstugan Nedre 1:3

Fasad mot väster före ombyggnad.

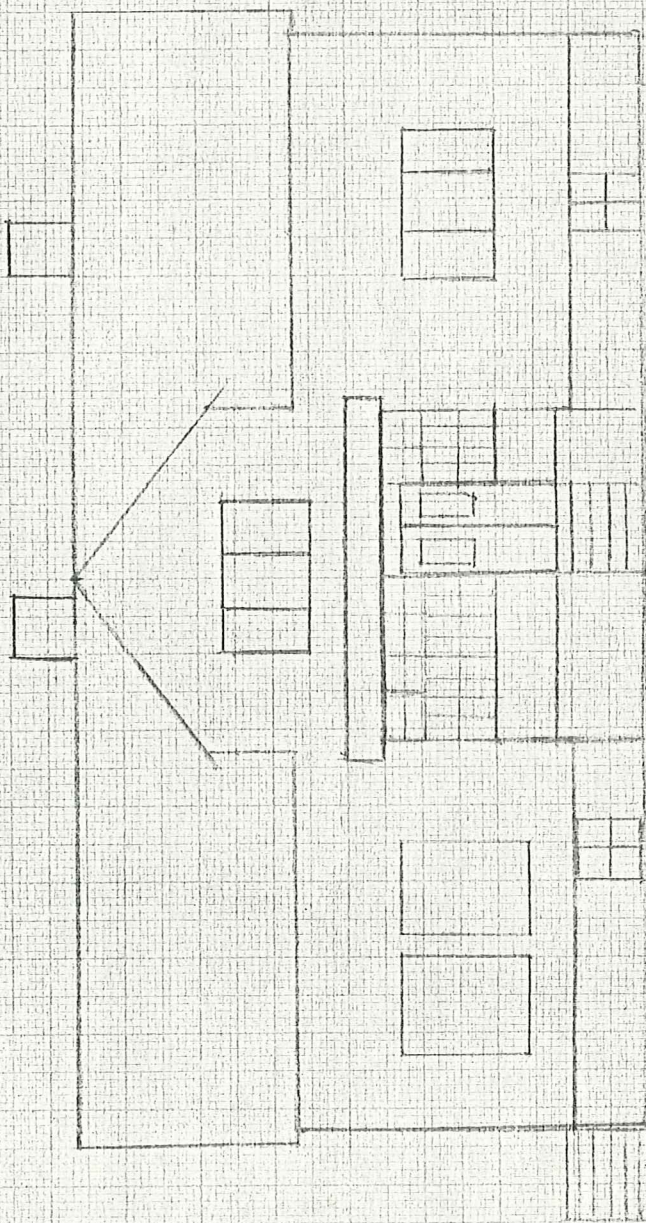

→ = 1 m.


Rungstung Nedre 1:3

Fasad mot väster efter ombyggnad.

Byggnadslov beviljat den 20/1/1981 § 7.
Avvikelse från denna ritning får ej vidtagas utan
Byggnadsnämndens godkännande.

TANUMS BYGGNADSNÄMND

[Signature]

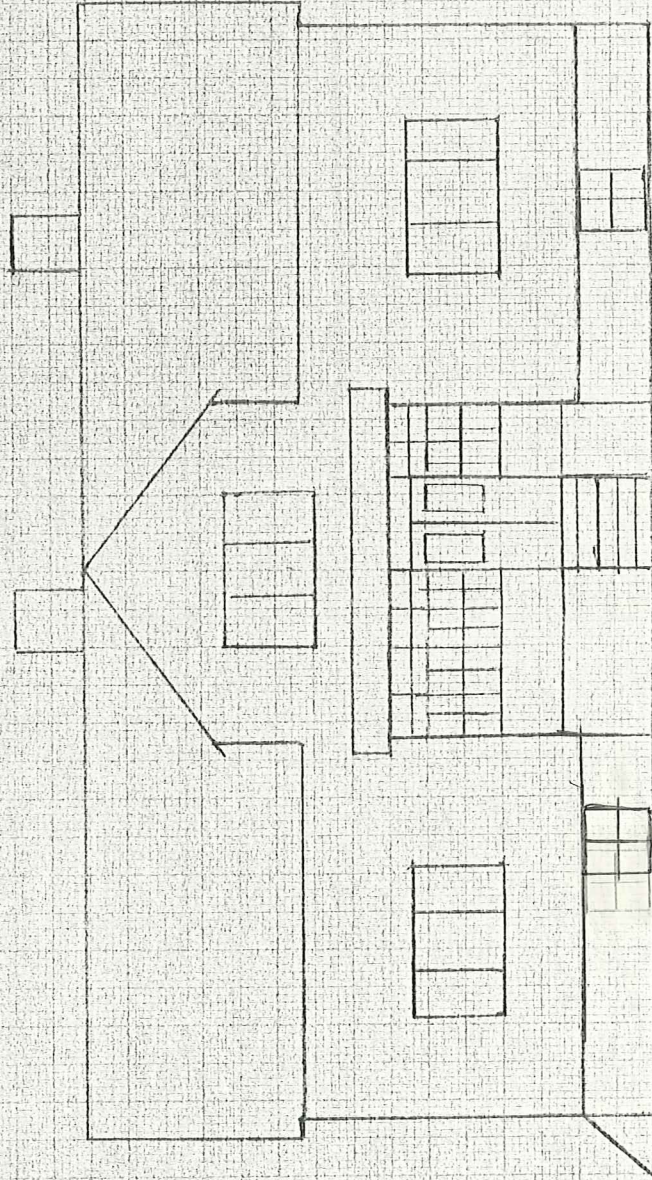

— = 1 meter