


# Sanner Rör.

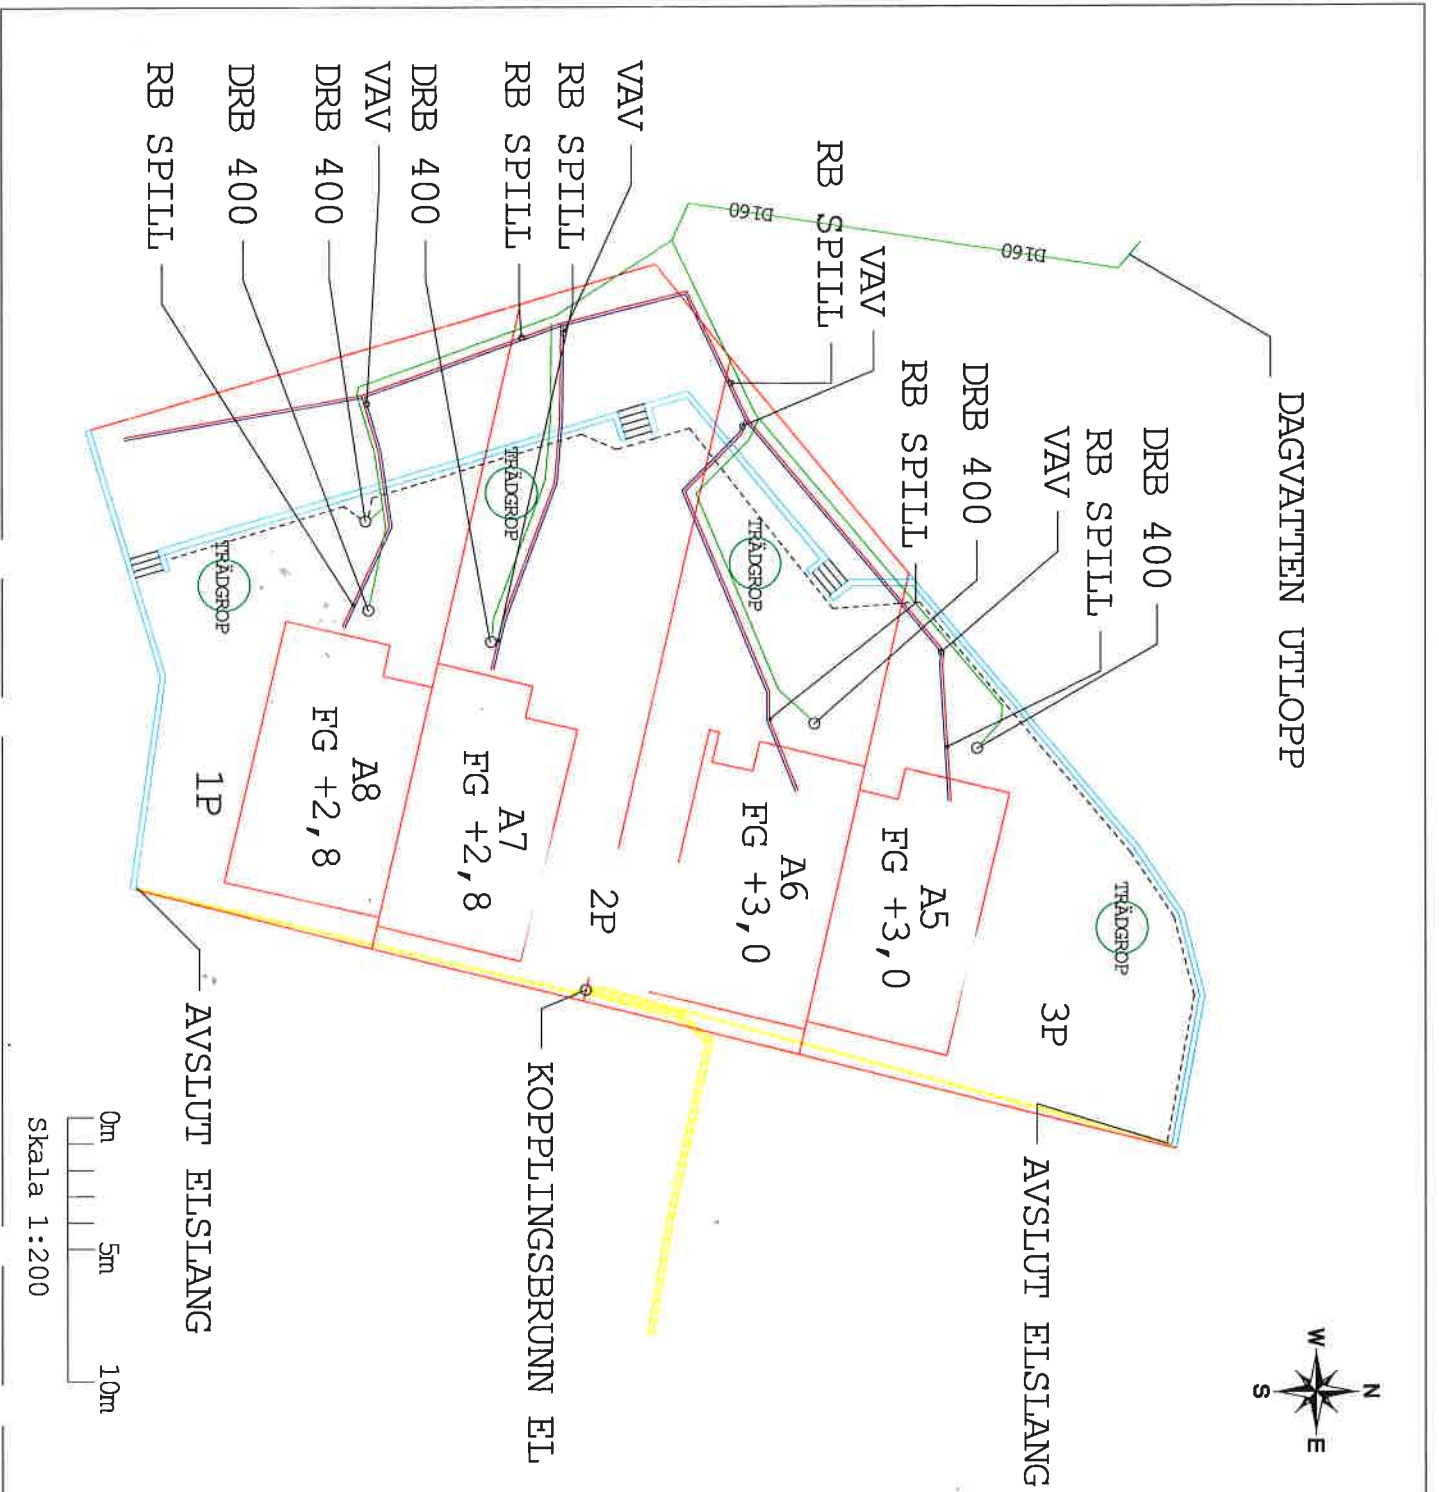

- Förklaringar**
- = Dagvatten 110pp
  - - - = Drän 110
  - = El 50/70
  - - - = El 50/70
  - = Fiber 50
  - - - = Radodrän
  - = Spill 110pp
  - - - = Vatten 32ppm

DRB = Dagvattenbrunn med sandfång  
 VAV = Vattenavsregningsventil  
 RB = Rensbrunn

REV	ANT	ÄNDRINGEN ANSÄN	DATUM	SKÄ
<b>Situationsplan</b>				
<b>Gravarne 60:29-32</b>				
<b>MA SCHAKT AB</b>				
Box 542 Allingås 44115 anders@maschakt.se maschakt.se 0735615172				
UPPDRAGSNUM	22137	BEFÖRORDIGAD AV	M Karlsson	ANSVARIG
DATUM	2022-11-18	ANSÖKAN	A Carlander	
<b>Relation VA</b>				
KOORDINATSYSTEM	Sweden/SWEREF99			
SKALA	1 : 200	RISSKALA	Plan: 1 av 1	REV
				1