

Ärendet	
Avstyckning från Älgered 11:6	
Kommun	Nordanstig
Län	Gävleborg
Registerområde	Bergsjö
Registreringsbevis	1980-02-25
Registreringsdatum	
För ästighetsregistreringsmyndigheten	
<i>Am. Eriksson</i>	
Ägare, uppgifter till lokal skattemyndighet och andra anmärkningar	
Fig	± ändring/ summa
Area i m <sup>2</sup>	
öfklara	


FASTIGHETSÄRÄTSLIG BESKRIVNING

Lotten A = Älgered 11:27 1340

Nybildning av servitut  
Med lotten A (härskande) följer rätt att på stamfastigheten Älgered 11:6 (tjänande) 1 ta vatten för ett hushåll i brunnen x norr om området 2 ha båtpiats vid Längsterbod-sjön väster om området 3 för utfart ta väg till högst 5 meters bredd fram till vägsamfälligheten Älvsund ga:1

Jan Lantz  
Ede 5589  
820 70 Bergsjö  
00-16

ÄLGERED

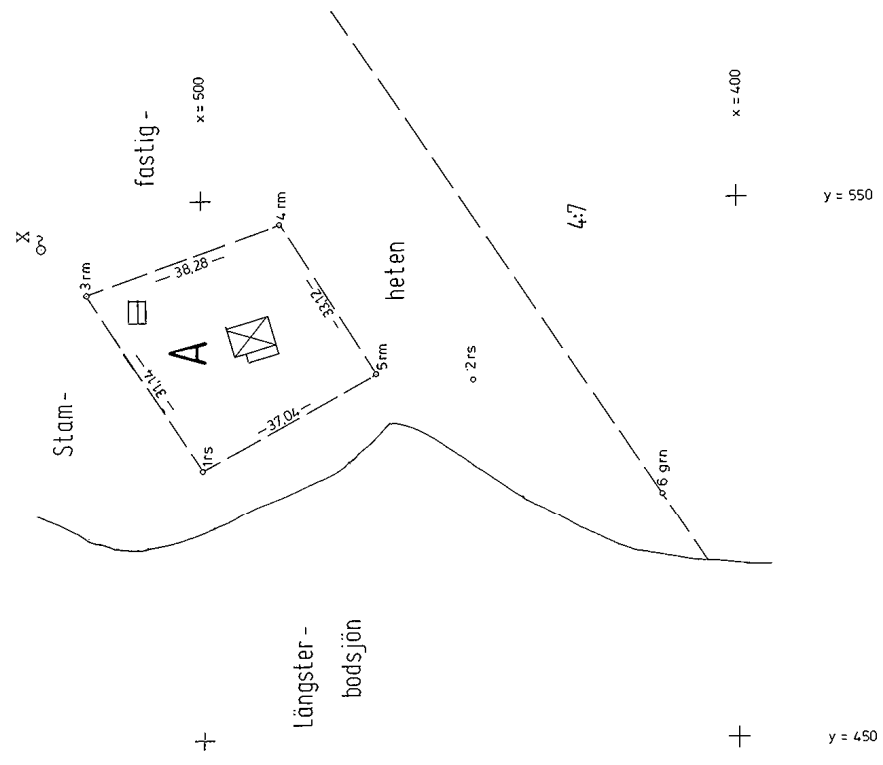

TEKNISK BESKRIVNING

Koordinantförteckning

Punkt	Mark	X	Y
1	rs	500.00	500.00
2	rs	449.35	516.46
3	rm	521.48	532.73
4	rm	485.43	545.63
5	rm	467.51	517.78
6	grn	414.27	495.07

rs = rör i sten  
rm = rör i mark  
g = ej nyttillkommen markering  
rn = rästen  
Nyttillkommen gräns: 1-3-4-5-1

Skala	1:1000	Måtklass	IV	Koordinatsystem	Lokalt
Reg. karta, lägsangörning		Beteckningsstandard	TFA 4.6 B:5		
FK	16750:97				

1980:152

1980:152

Ärende	Avstyckning från Älgered 11:6.		
	Registerområde Bergsjö	Kommun Nordanstig	Län Gävleborg
Förrättningslantmätare	Namn J-G Swärd		Handläggningsställe FBM:s kontor
Protokollförare	Namn Holger Schönning		Handlagd <input checked="" type="checkbox"/> utan sammanträde <input type="checkbox"/> med sammanträde
Sakägare m m	Namn m m Olle, Bengt och Sven Råbom, (sökande) ägare till Älgered 11:6. Jan Lantz, ägare till styckningslotten.		Närvarande
Yrkande	Se ansökningsen, aktbil A, köpeavtal, aktbil B.		
Fastighetsbildningsbeslut <i>Lotten A = Älgered 11:27</i>	Skäl Ändamål: Fritidsbostad. Styckningslotten är bebyggd. Byggnadslov är meddelat 1965-03-05. Styckningslotten är lämplig för sitt ändamål. Styckningslotten är belägen inom strandskyddsområde, syftet med detta motverkas inte. Fastighetsbildningen strider inte mot bestämmelserna i 3 kap 3 § fastighetsbildningslagen.		
	Beslut Fastighetsbildning skall ske enligt karta och beskrivning, aktbilaga KA <del>XXBE</del> . Avstyckad fastighet skall inte besvärans av fordran som avses i 10 kap 9 § första stycket fastighetsbildningslagen.		
Fördelning av förrättningskostnaderna	Jan Lantz, hela kostnaden.		
Aktmottagare	Jan Lantz, Ede 5589, 820 70 BERGSJÖ.		
Avslutningsbeslut och besvärshänvisning	Förrättningen avslutas. Besvär över beslut eller åtgärd vid förrättningen får anföras hos Gävle Tingsrätt, fastighetsdomstolen, Box 196, 801 03 GÄVLE. Besvärerna skall ha kommit in till tingsrätten inom fyra veckor från denna dag eller senast den 8 februari 1980. Vid besvärslagan skall fogas två avskrifter av inlagen och av handlingar som eventuellt hör till denna. Avskrift av förrättningshandlingarna behöver inte bifogas.		

Vid protokollet

*Holger Schönning*  
.....  
Holger Schönning

Förrättningen godkännes

Protokollet ~~uppsatt~~ uppvisat

Datum 1980-01-11

*[Signature]*  
.....  
Förrättningslantmätare