


PLAN, KÄLLARVÅNING

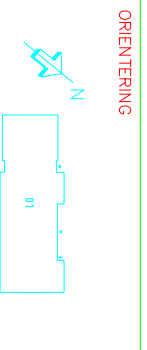

**FÖRKLARINGAR**

DENNA RITNING BYGGER PÅ TIORE RÄTTINGS-  
KOPIOR. RITNING FÖR EJ BETRÄKTAAS SOM  
UPPRÄTTNINGSRITNING OCH NGON UTFÖRLIG  
DETALJERING EJ UTFÖRITS.

BYGGMÅL I BRANDTEKNISK KLASS BBL

--- -- BRANDCELLSGRÄNS EI 60

UTR VÄGLEDANDE MARKERING ENLIGT AFS 1997:11

KL KORRTYSARE

BET	ANT	ANDRINGS ANSÖ	SKID	DATUM
<b>RELATIONSHANDLING</b>				
Landstingsservice				
ÖREBRO LANS LANDSTING				
fön. 09-602 77 70				
e-mail: lts@orebrol.se				
SKAPAT DATUM				
2005-06-02				
KRISTINAGÅRDEN, ASKERSUND				
PLAN				
KÄLLARVÅNING				
SKALA	A1:100	NUMMER		
	A3:200	A305:01000		