

- Teckenförklaring**
- Servitut, blivande
 - ① Figur
 - BERGA Trakt
 - - - Fastighetsgräns
 - - - Traktgräns
 - - - Fastighetsgräns, blivande
 - 1:2 Fastighetsbeteckning
 - 1:2 Fastighetsbeteckning, blivande
 - Gränspunkt
 - Staket
 - Vägkanti
 - Strandlinje
 - /// Fristående fiske

Nybildad fastighet figur 1 = RUDU 2:3
Nybildad fastighet figur 2 = RUDU 2:4
Nybildad fastighet figur 3 = RUDU 2:5
Nybildad fastighet figur 4 = RUDU 2:6

Beteckningen för den nybildade fastigheten är preliminär och gäller först sedan förrättningen registrerats i fastighetsregistret.

Nybildat servitut : väg 0682-2023/57.1 a
 Beskrivning, se förrättningshandlingarna
 Nya gränser 33501-33502-33503-33504-33501-33503-33506-33505-33504-33506-33507-33508-33509-33510-33505-33509-33512-33511-33510.

Rättigheter och samfälligheter kan vara ofullständigt redovisade utanför avstycket område.
 Förrättningskartan innehåller detaljer med olika kvalitet.
 För det tekniska innehållet och kartarbetet svarar Elias Sömi.

Teknisk beskrivning

Koordinatlista			
Pkt	Nord	Öst	Markering
33501	6 367 506,70	136 508,89	Rör i mark, ny
33502	6 367 508,15	136 533,00	Rör i mark, ny
33503	6 367 268,23	136 530,89	Rör i mark, ny
33504	6 367 266,82	136 505,90	Rör i mark, ny
33505	6 367 227,55	136 498,49	Rör i mark, ny
33506	6 367 228,90	136 523,48	Rör i mark, ny
33507	6 367 229,15	136 528,48	Rör i mark, ny
33508	6 367 190,87	136 516,80	Rör i mark, ny
33509	6 367 190,60	136 511,89	Rör i mark, ny
33510	6 367 189,17	136 486,88	Rör i mark, ny
33511	6 367 180,00	136 478,47	Rör i mark, ny
33512	6 367 181,42	136 503,52	Rör i mark, ny


Koordinatavvikelse: läre 0,05m yläre 0,05m
 Koordinatstäm: SWEREF 99 15 00
 Framställd genom: Nymätning och kopiering från registerkartan
 Mätmetod: Satellitmätning NRTK-tjänst

Förrättningskarta Kartblad KA2(2)
 Arealnummer: F23785
 Orig.format: A3S

Upprättad år: 2024
 Avstyckning från Rudu 2:1

Kommun: Nässjö
 Län: Jönköping

Förrättningslantmätare
 Se digital signatur

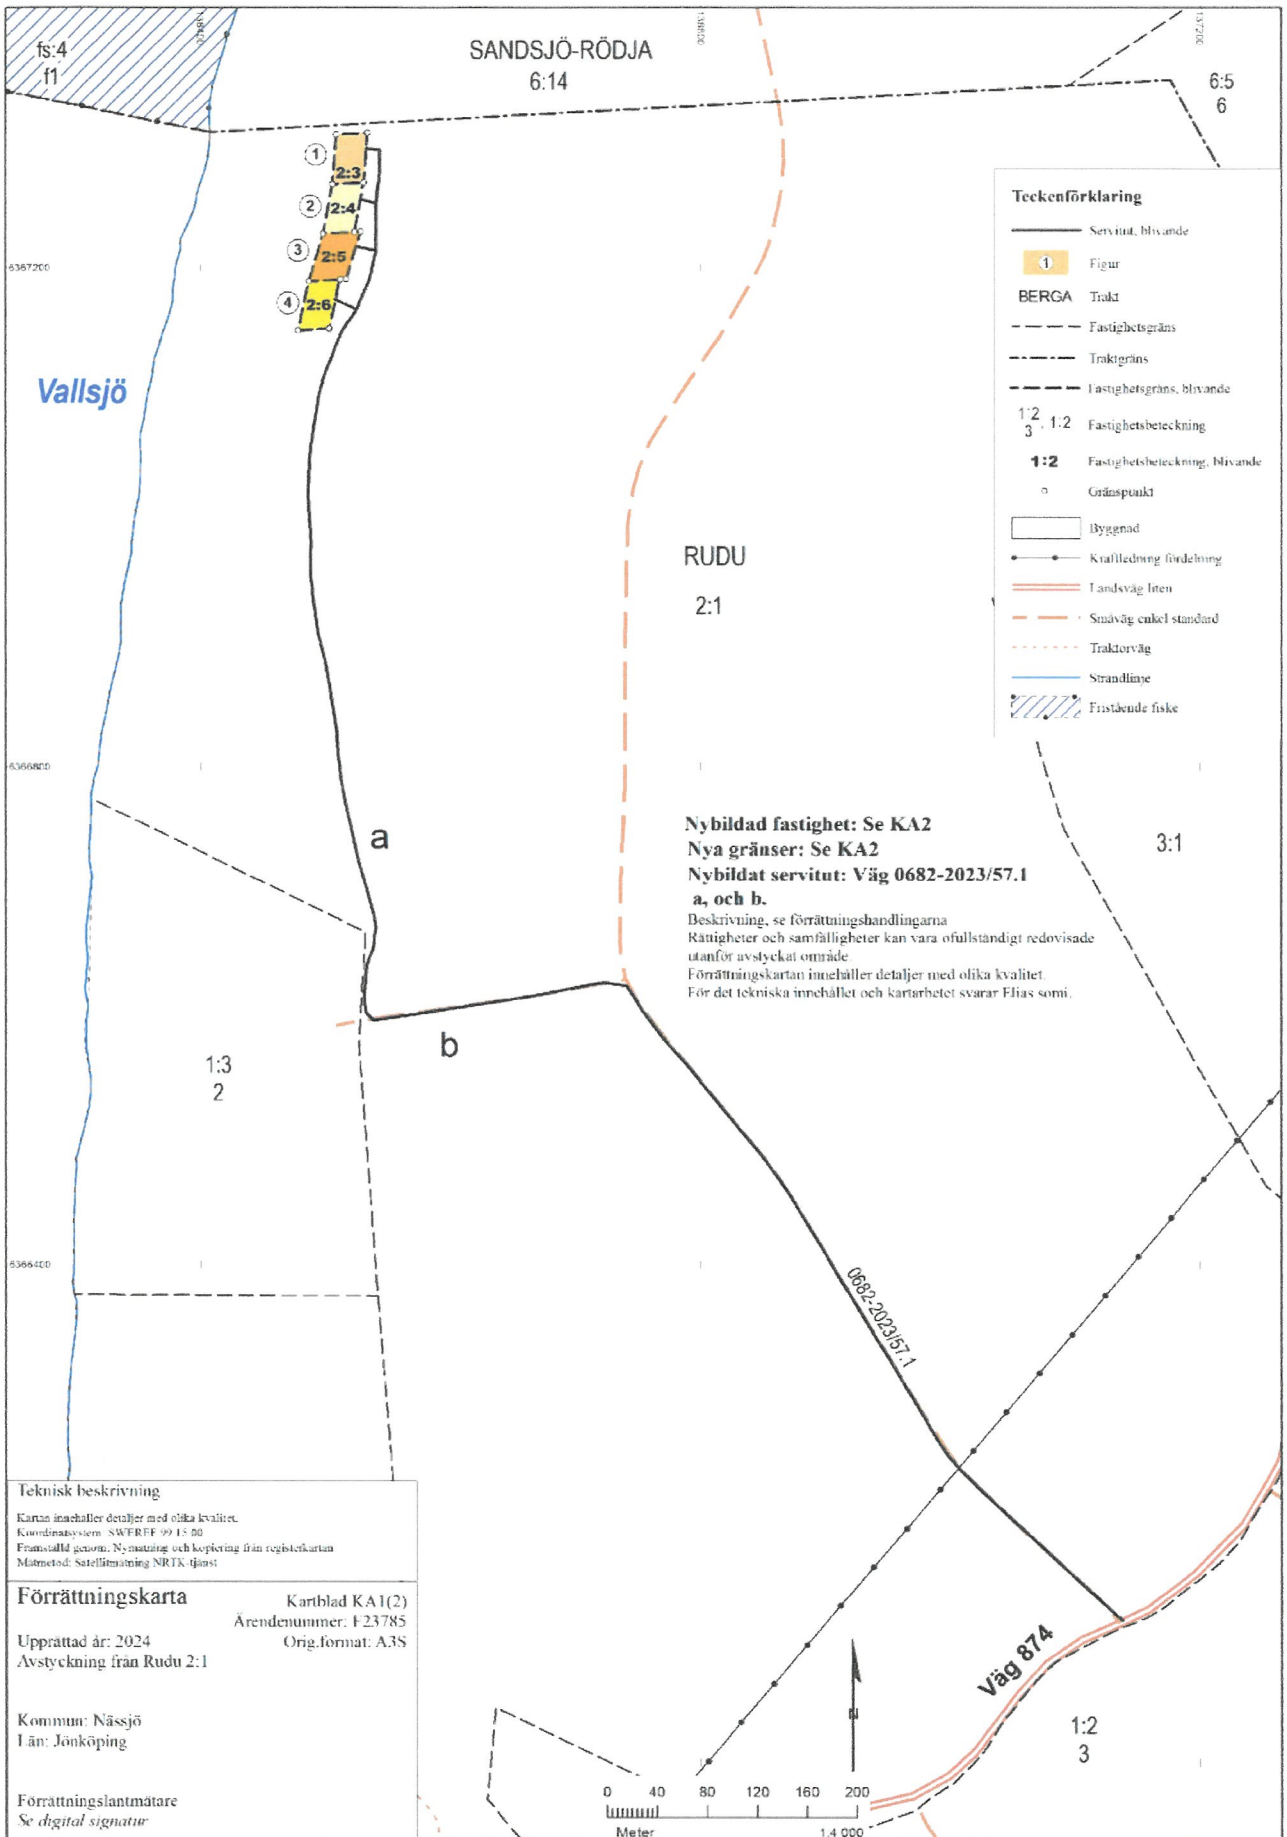



Kartskiss avseende vägservitut

