
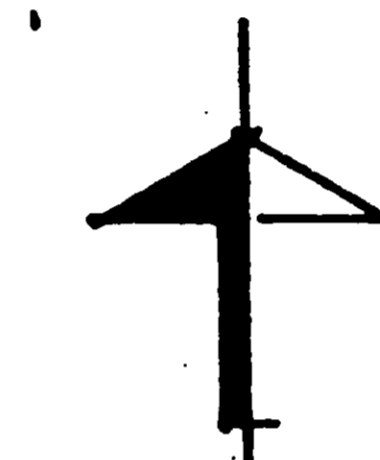


311410 A-nr 91295

NORRTÄLJE KOMMUN  
Stadsbyggnadskontoret  
91. 03 13 101  
9/1/66 231

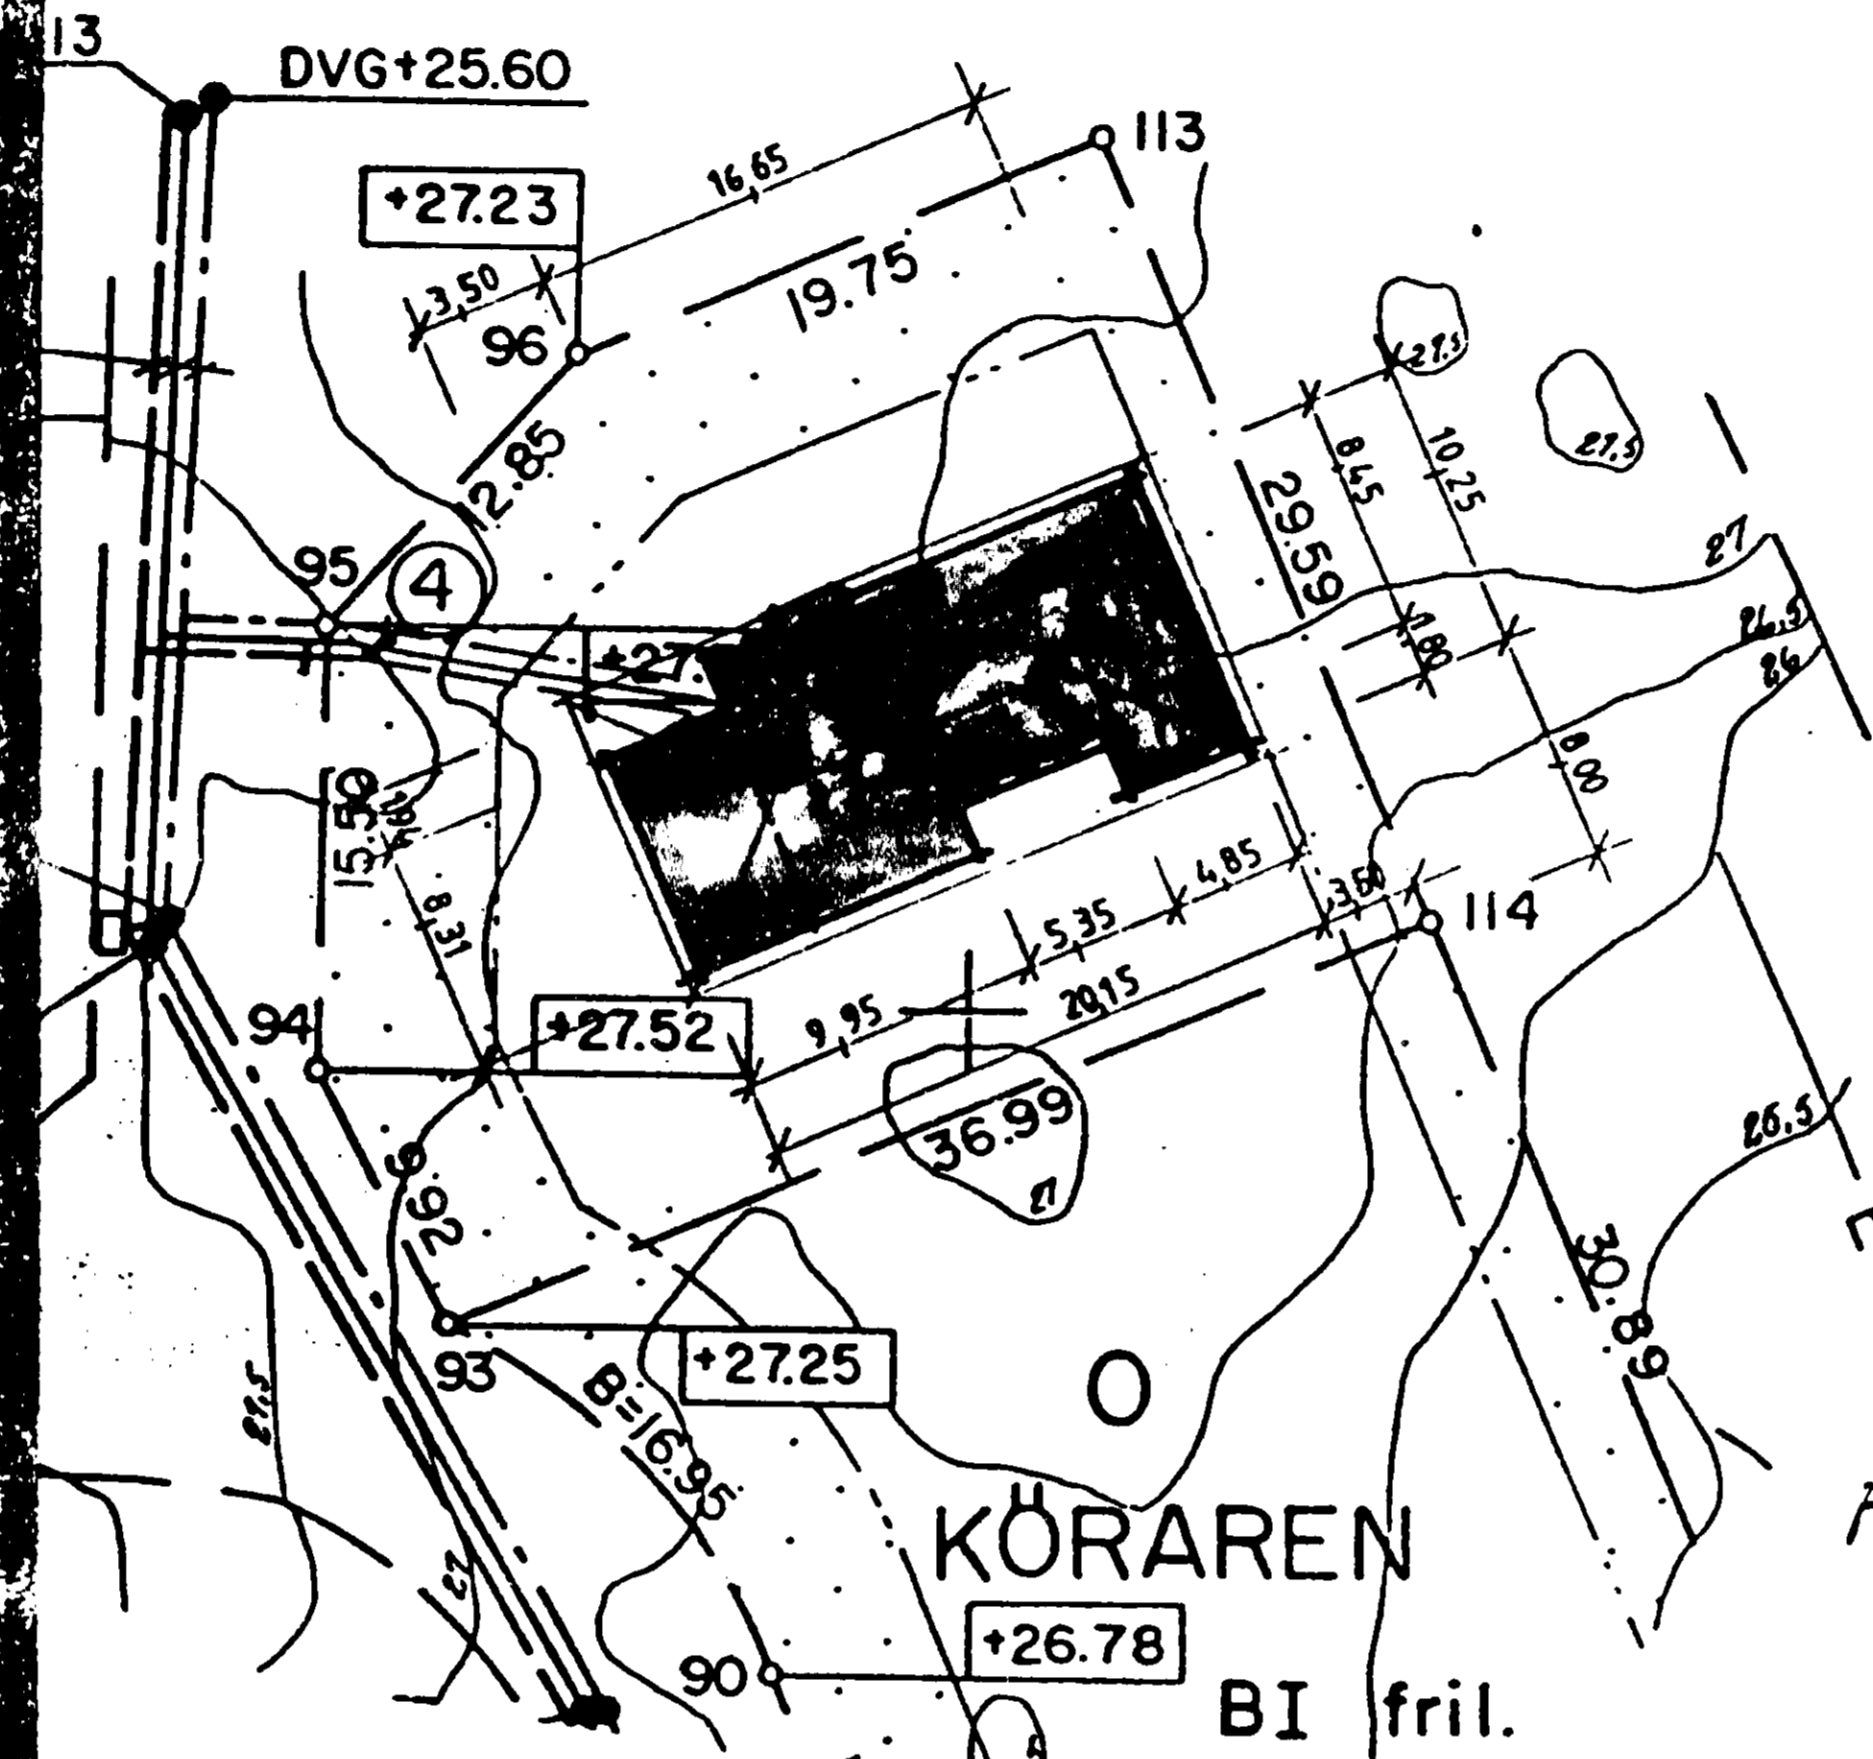

Situationsplan  
SKALA 1:500

**Köraren 4**

Grovsatt enl. sit. plan  
1991-06-24 av CK, LA  
Bygglöv: 1991-03-25  
Ek. 11858


Granskad och godkänd  
Bygglöv beviljat 19910325

Utsatt SH +27.65

A237

Kontrollmätning  
av läge 1992-09-09  
av L-OJ, LA, T.B.  
Kontrollavvägning av SH +27.64  
SH+27.65

Johan Schmalensee  
Byr. stadsarkitekt

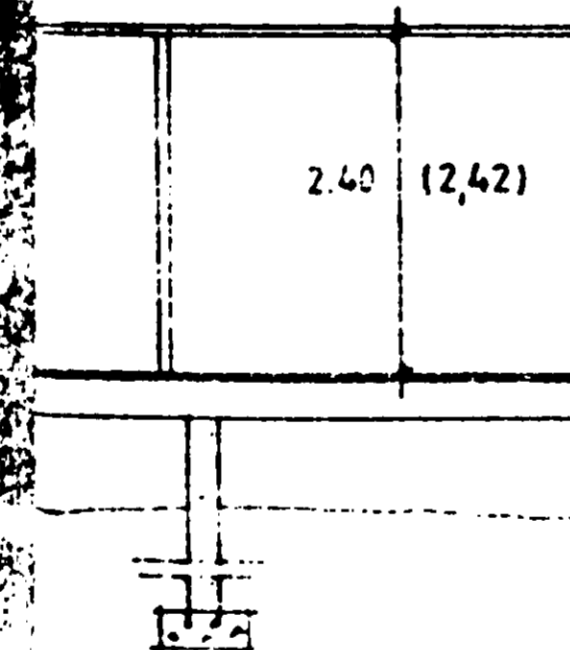

A 91 03 11		HUSET KORTAT	BG
REV	DAT	AVSER	SIGN
ORDER NR	7027	HUSTYP LÄTTBÖ 9 s	SYSTEM P 90
SKALA	1:100, 1:500	DATUM	91 01 24
NAMN	HANNU RUPA LENA JOHANSSON		RITN NR 7027-1
RITNING HUVUDRITNING PLAN, SEKTION, SITPLAN			

NYBYGGNAD Å KÖRAREN 4,  
NORRTÄLJE KOMMUN



A2

A3

A4

311061

ARKIVA

950201

A4

A3

A2

1