

Ralph Askstam

Strandvägen 28  
457 72 Grebbestad

## Beslut D195 / 2018

### Ansökan om bygglov för fasadändring på enbostadshus på fastigheten TANUMS-RÖRVIK 1:81

För området gäller detaljplan antagen 1947-01-13.

Ansökan överensstämmer med detaljplanen.

#### Skäl till beslut:

Åtgärden bedöms som planenlig.

Ansökan bedömdes komplett 2018-05-08 .

#### **Beslut**

Bygglov lämnas med stöd av 9 kap. 30 § plan- och bygglagen.

Startbesked lämnas med stöd av 10 kap. 23 § plan- och bygglagen.

Kontrollansvarig bedöms inte krävas i detta ärende. Byggherren ansvarar själv för kontrollen enligt beslutad kontrollplan.

Kontrollplan upprättad av byggherren godkännes.

#### Upplysningar

- Tekniskt samråd, arbetsplatsbesök eller slutsamråd krävs ej i detta ärende.
- Miljö- och byggnadsnämndens beslut om startbesked upphör att gälla den dag då beslutet om bygglov upphör att gälla.
- Bygglovets upphör att gälla om arbetet inte påbörjats inom två år och färdigställts inom fem år från dagen bygglovsbeslutet vann laga kraft.

- Byggherren gör anmälningar och lämnar in handlingar enligt beslutad kontrollplan.
- Kontrollplanen anger byggherrens åtaganden enligt plan- och bygglagen 10 kapitlet 5-8 §§.


**Avgifter**

Bygglovavgift 2 597 kronor.

Avgiften faktureras separat.

Carl-Johan Jansson  
Bygglovshandläggare

*Detta beslut har signerats digitalt och saknar därför underskrift.*

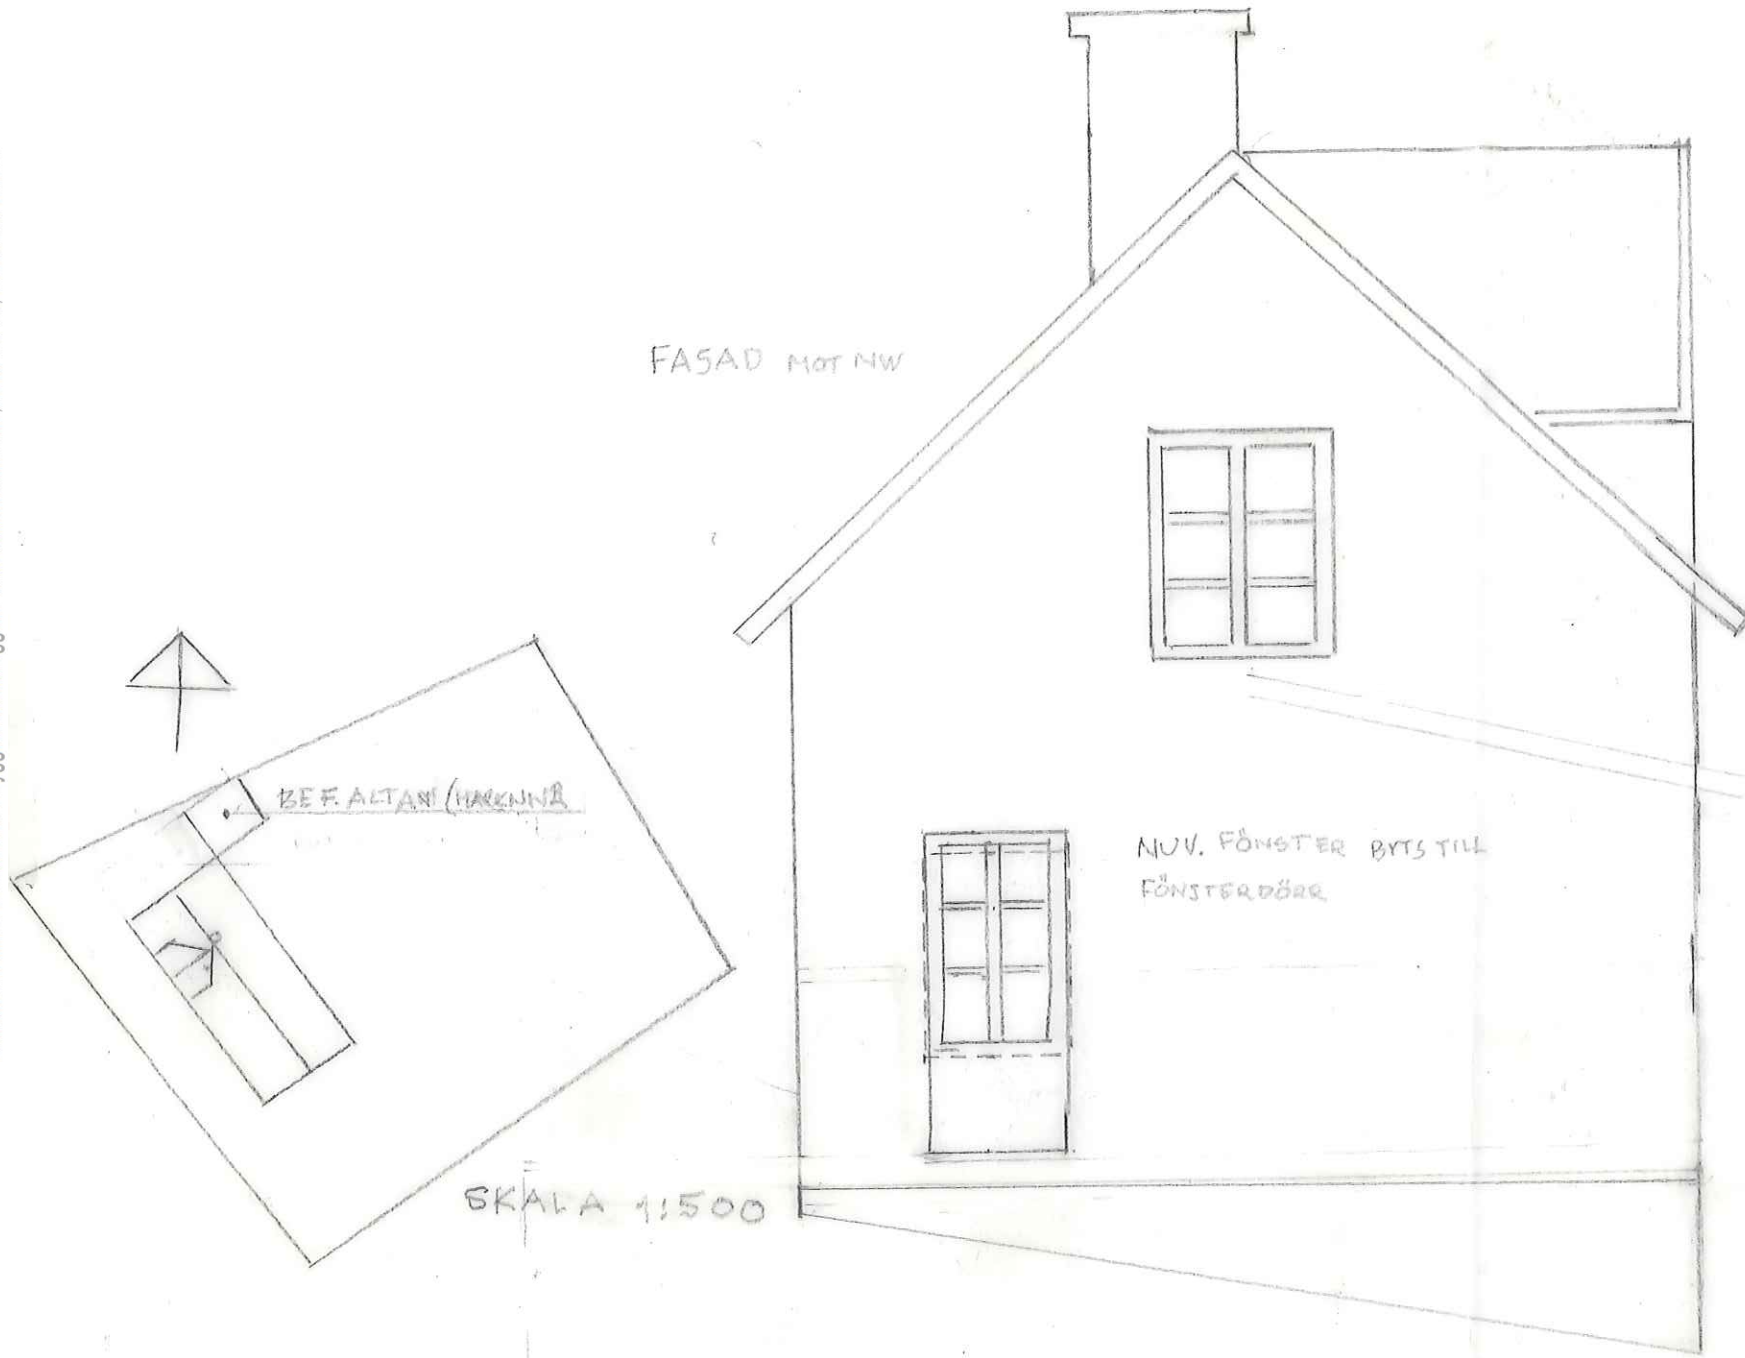


Godkännas: *PAUL REIMBERT*  
ÄGARE TILL GRANNFAST  
TANUNS RÖRVIK 1: 29

FÖRSLAG TILL ÄNDRING AV FASAD MOT NW

TANUNS RÖRVIK 1: 81

SKALA 1:50

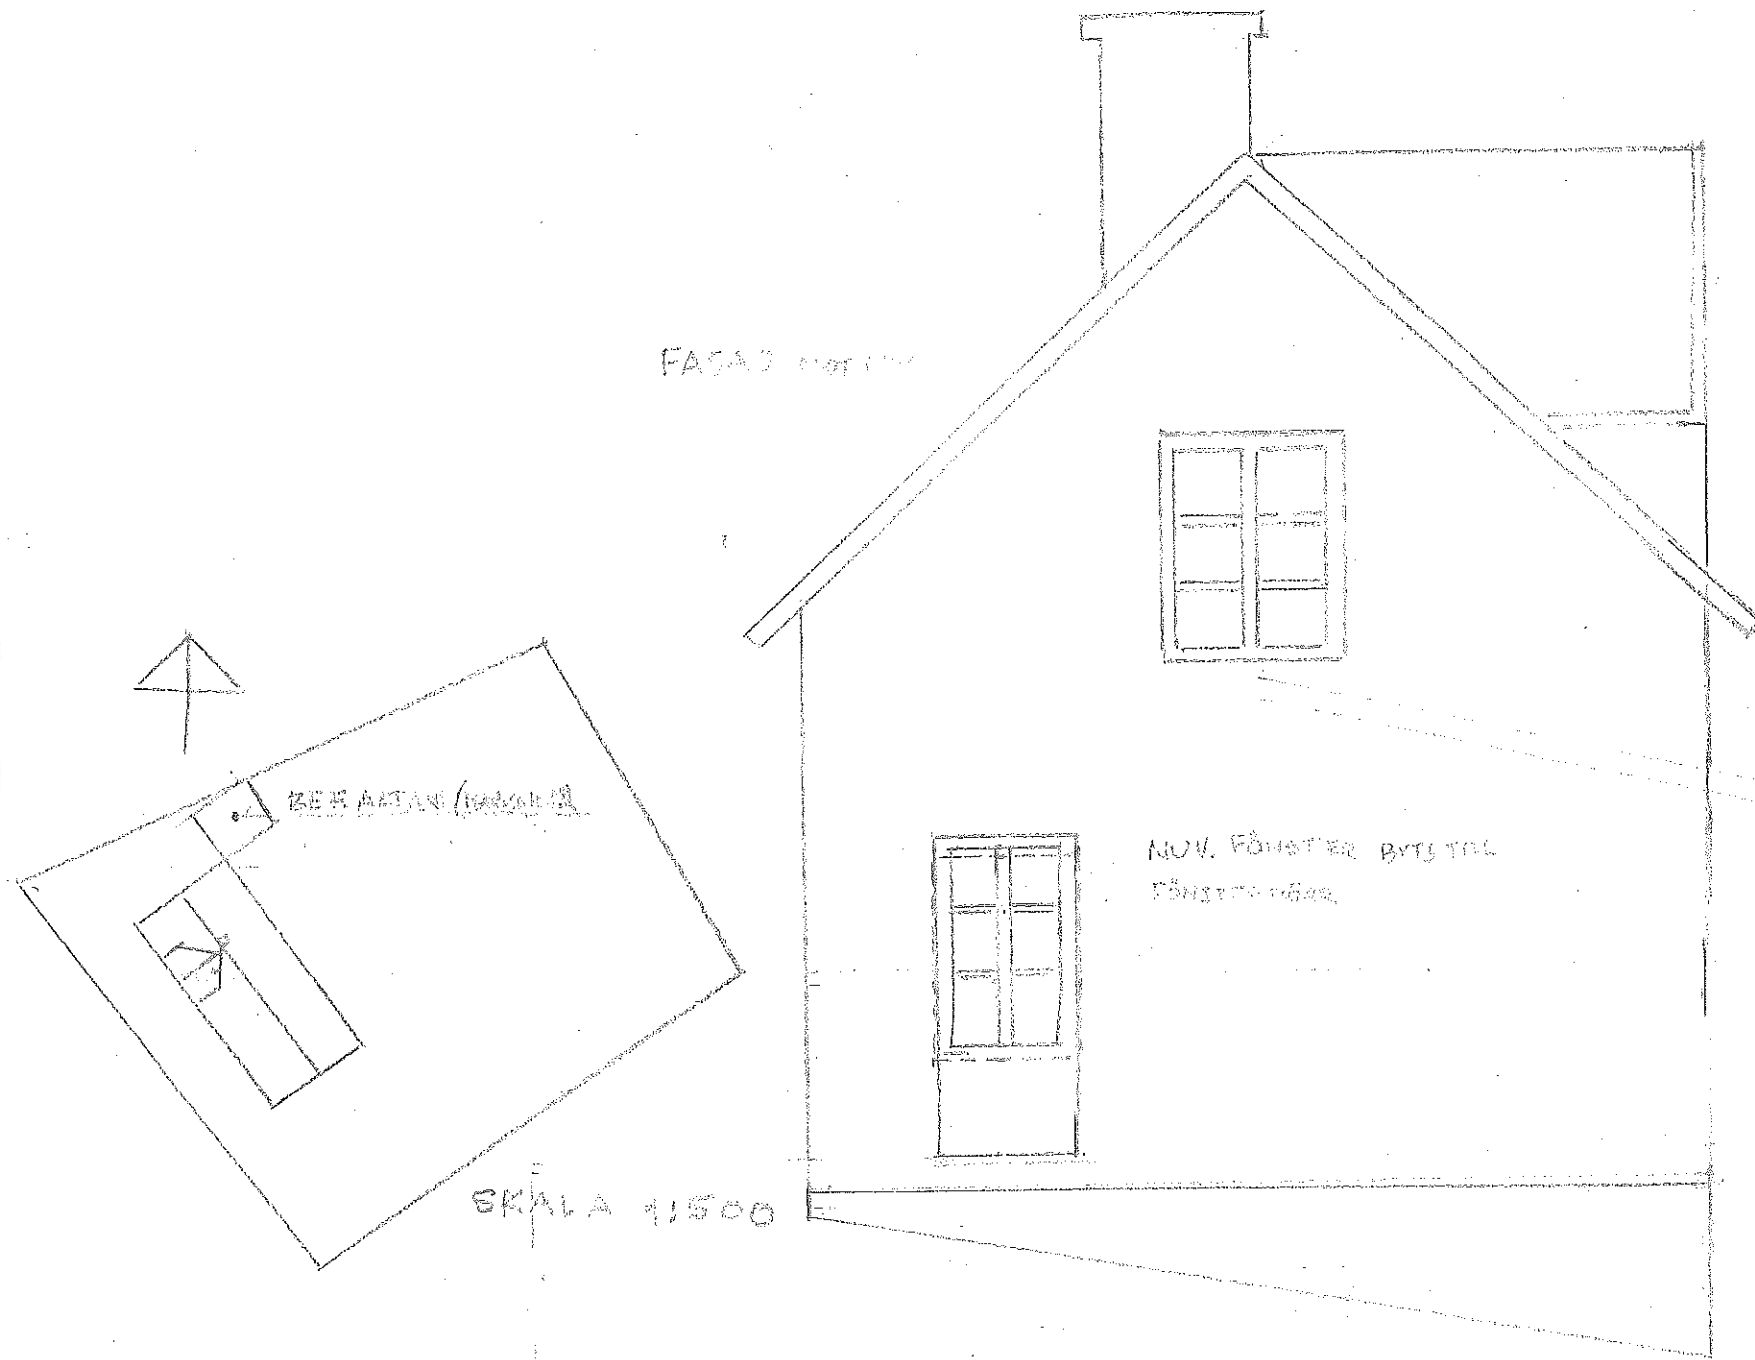


60m  



SKALA 1:500

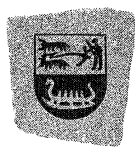

TANUMS  
KOMMUN

Miljö- och byggnadsnämnden  
Bygglövsavdelningen

Delegationsbeslut  
2018-09-10

Ärendenummer  
MBN 2018/706-332

Ralph Askstam

Strandvägen 28  
457 72 Grebbestad

**Slutbesked avseende: Bygglöv för fasadändring på enbostadshus**

**Fastighet: TANUMS-RÖRVIK 1:81**

**Beslutsunderlag:** Bygglöv lämnat 2018-05-09  
Kontrollplan beslutad. 2018-05-09  
Startbesked meddelats. 2018-05-09  
Slutsamråd krävs ej

**Kontrollansvarig:** Byggherren

**Byggnadsföretaget  
anmält färdigställt:** 2018-08-17

**Beslut:**

I enlighet med 10 kap. 34 § plan- och bygglagen meddelas härmed slutbesked avseende rubricerade arbeten

Byggnadsverket får tas i bruk.

Mårten Johnsson  
Byggnadsinspektör

*Detta beslut har signerats digitalt och saknar därför underskrift.*

Beslut fattat av Byggnadsinspektör Mårten Johnsson, 2018-09-10, BYGG.2018.706