

Kopia av  
Karta i två delar  
över områdena och fastigheten  
Dyvasö 1<sup>7</sup>  
Länna socken och Roslags- Länna kommun  
av Stockholms län.

NORRTÄLJE KOMMUN BYGG- OCH MILJÖNÄMNDEN		DIN 11/54	B 2
2008-03-05		Upprättad vid avstyckning år 1954 av 401701	
Dnr 08/302	Dpb	Dag Hannerz	
Distriktslantmätare, <i>Distriktslantmätare</i> .			

0 10 20 30 40 50 60 70 80 90 100 meter, Skala 1:1000

**Avstyckningsbeskrivning:**

Avstycket från Dyvasö 1<sup>7</sup>

A 1 Åker	0,1713 ha
2 Avrösningsjord	0,3562 "
<b>Summa:</b>	<b>0,5275 ha</b>

**Servitut.** Med den avstyckade ägolotten litt. A följer samma rätt, som styckningsfastigheten äger att använda samfälliga vägar samt samfälliga sjövistplatsen i Dyvasö by.

**koordinatförteckning:**

Punkt	x	y
11 hb	70,00	70,00
12 dg	38,81	33,48
13 dg	79,04	14,05
14 db	102,31	47,60
15 db	87,33	76,54
16 db	64,10	105,00
17 db	8,17	98,94
18 dg	22,29	53,40

§ 157. År 1955 den 24 mars blev den i enlighet med denna karta verkställda avstyckningsförrättning fastställd av överlantmätaren i Stockholms län; betygar  
utan avg. På ämbetets vägnar:  
Henry Johansson


Registerbeteckning för

Stamfastigheten: *DYVASSÖ 1<sup>7</sup>*

*Stam -* Avstyckningslotten: *DYVASSÖ 1<sup>25</sup>*

Tillhör Bygg- o. Miljönämndens i Norrtälje beslut  
08-03-07 D 0358

DYVASSÖ 1:25

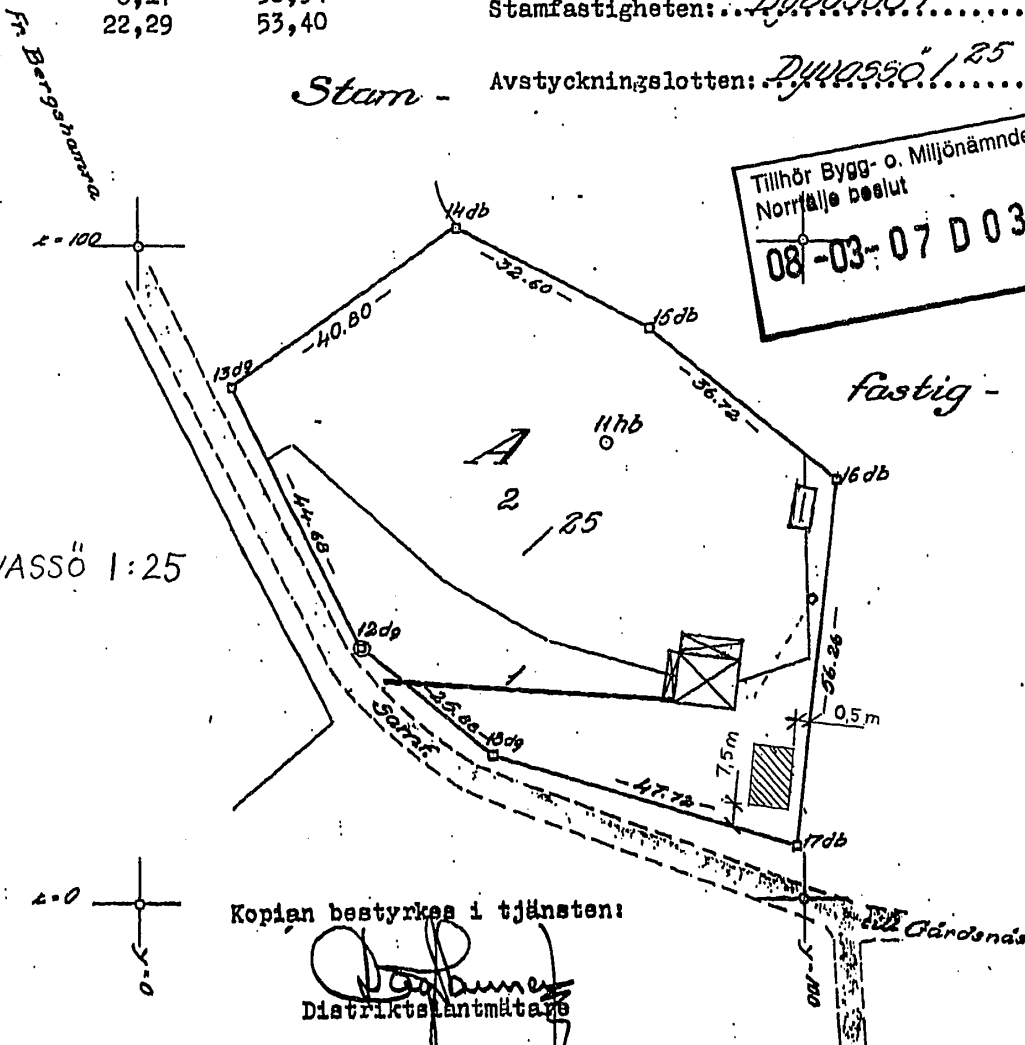

Kopian bestyrkes i tjänsten:

*Dag Hannerz*  
Distriktslantmätare

