


209029

Byggnadslov beviljat i enlighet med
 (senast utsläppts beslut den 3.6.1971)
 betr. delegation av byggnadsnäm-
 ndens bestämmande
 Datum 74-11-21 131951
 NORRTÄLJE BYGGNADSNÄMND
 Bengt Strandberg
 Sekreterare 1:300

NORRTÄLJE KOMMUN
 Byggnadsnämnd
 28 AUGUSTI 1975
 74/2570/006.331

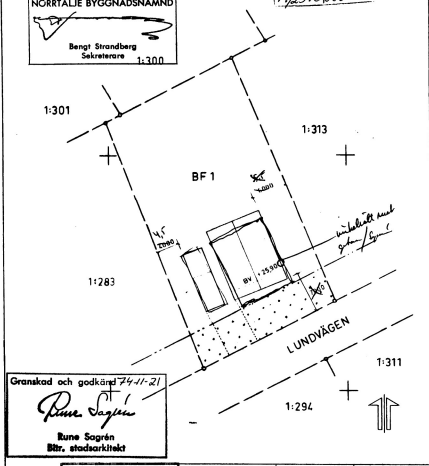

Granskad och godkänd 74-11-21
Rune Sjögren
 Rune Sjögren
 Bår, stadsarkitekt

BYGGNADSFÖRETAG	RITN. BEN.	RITN. NR.	BYG. NR.
	SITUATIONSPLAN	1	
	ORT	NORRTÄLJE KOMMUN	
	OMLÅDE	HÄVERÖ	
	KV.	GÖTTSTA 1:314	
	GATUNUMMER		
OLA ONSHAGEN	SKALA 1:400	MARK- OCH SMÅHUSPROJEKT AB	
ARKITEKT	RITAD AV 00	BYGGNADSBUREÅ	
DANDERYDSGATAN 15	DANDERYDSGATAN 15	DANDERYDSGATAN 15	POST NR. 114 26
STOCKHOLM O. TEL. 24 42 89	STOCKHOLM O.	STOCKHOLM O.	TEL. 24 62 85