




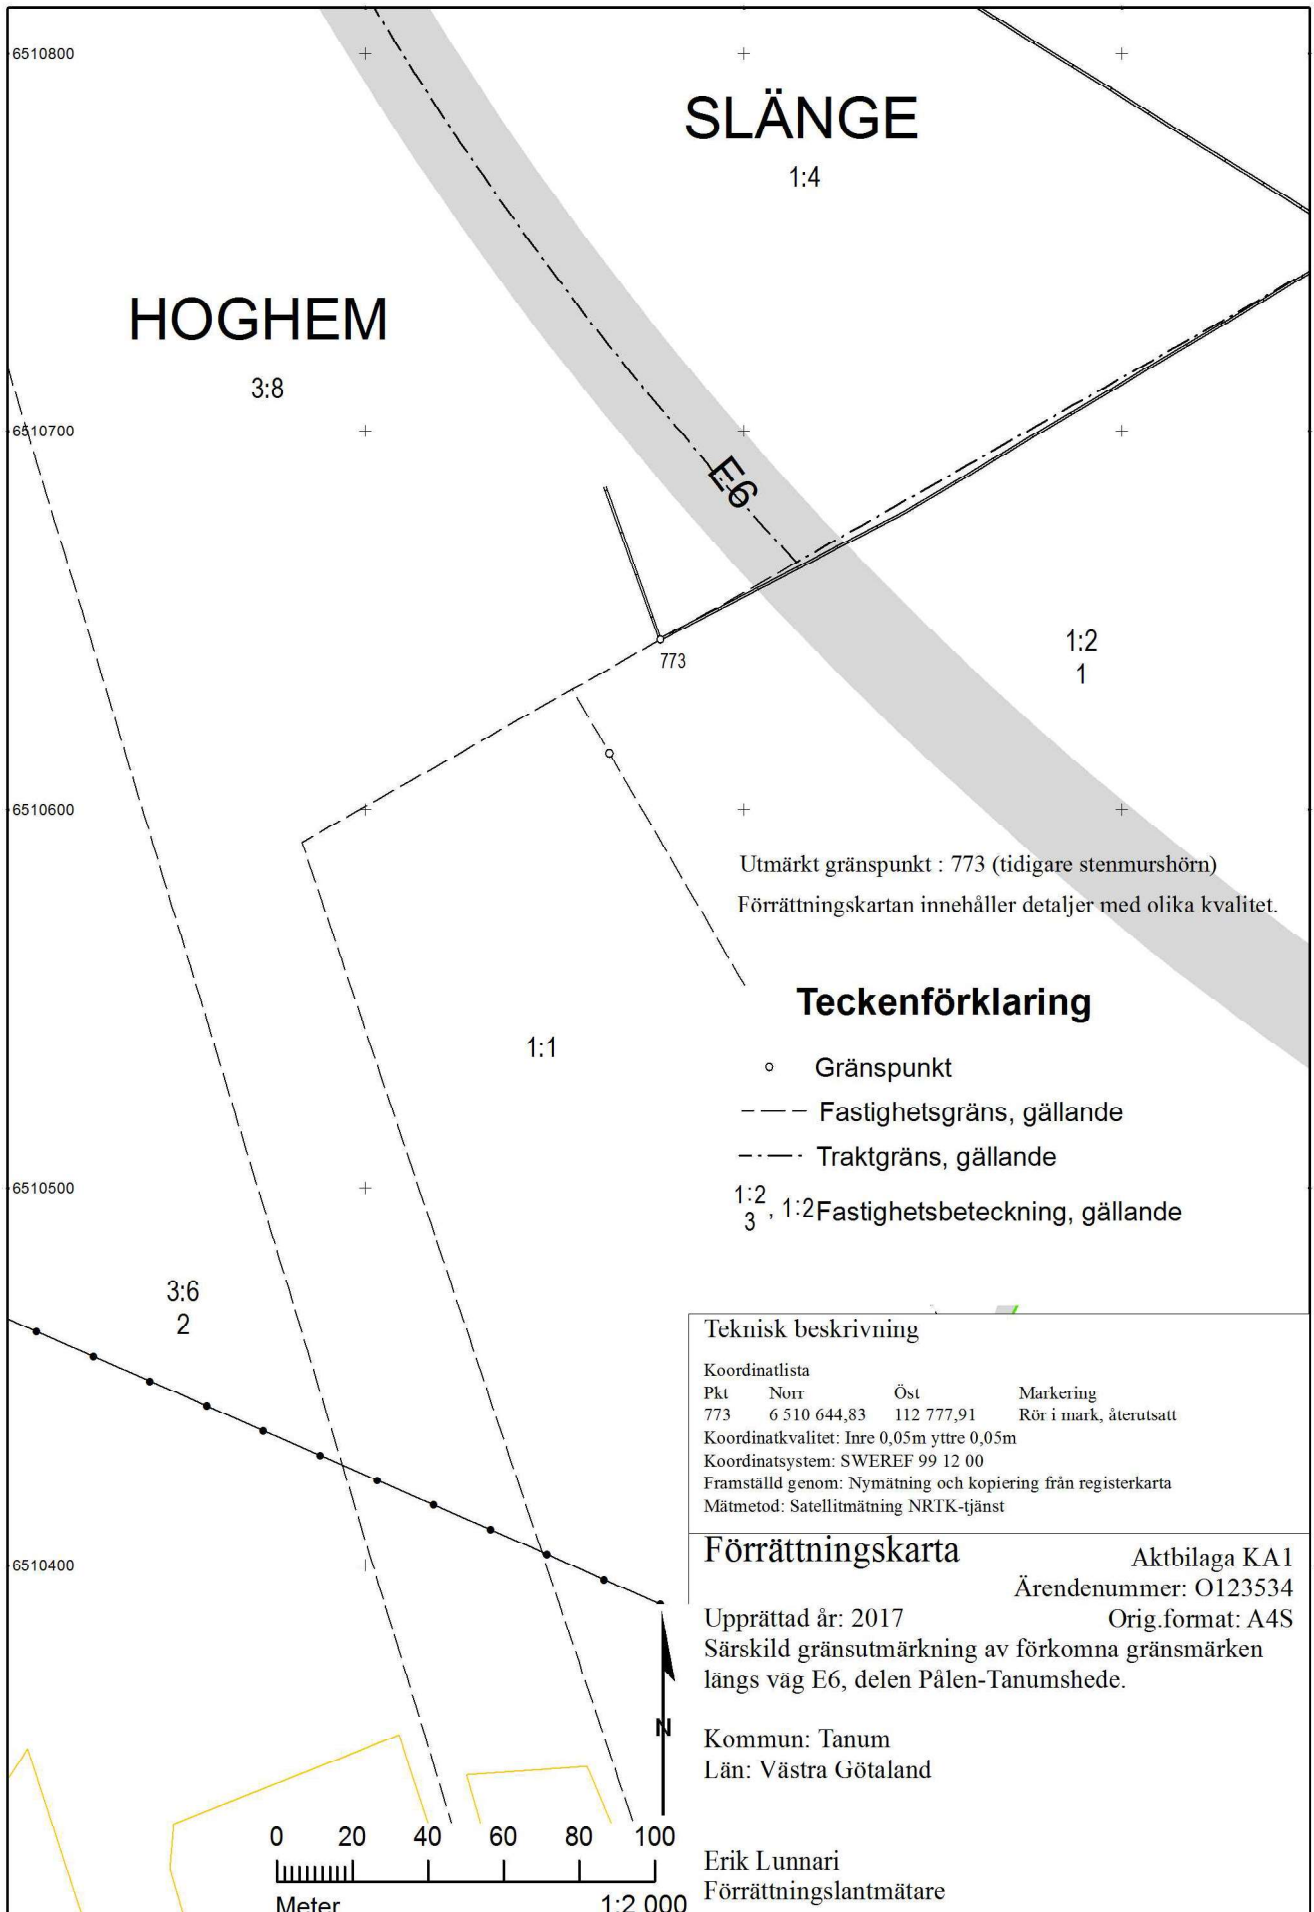

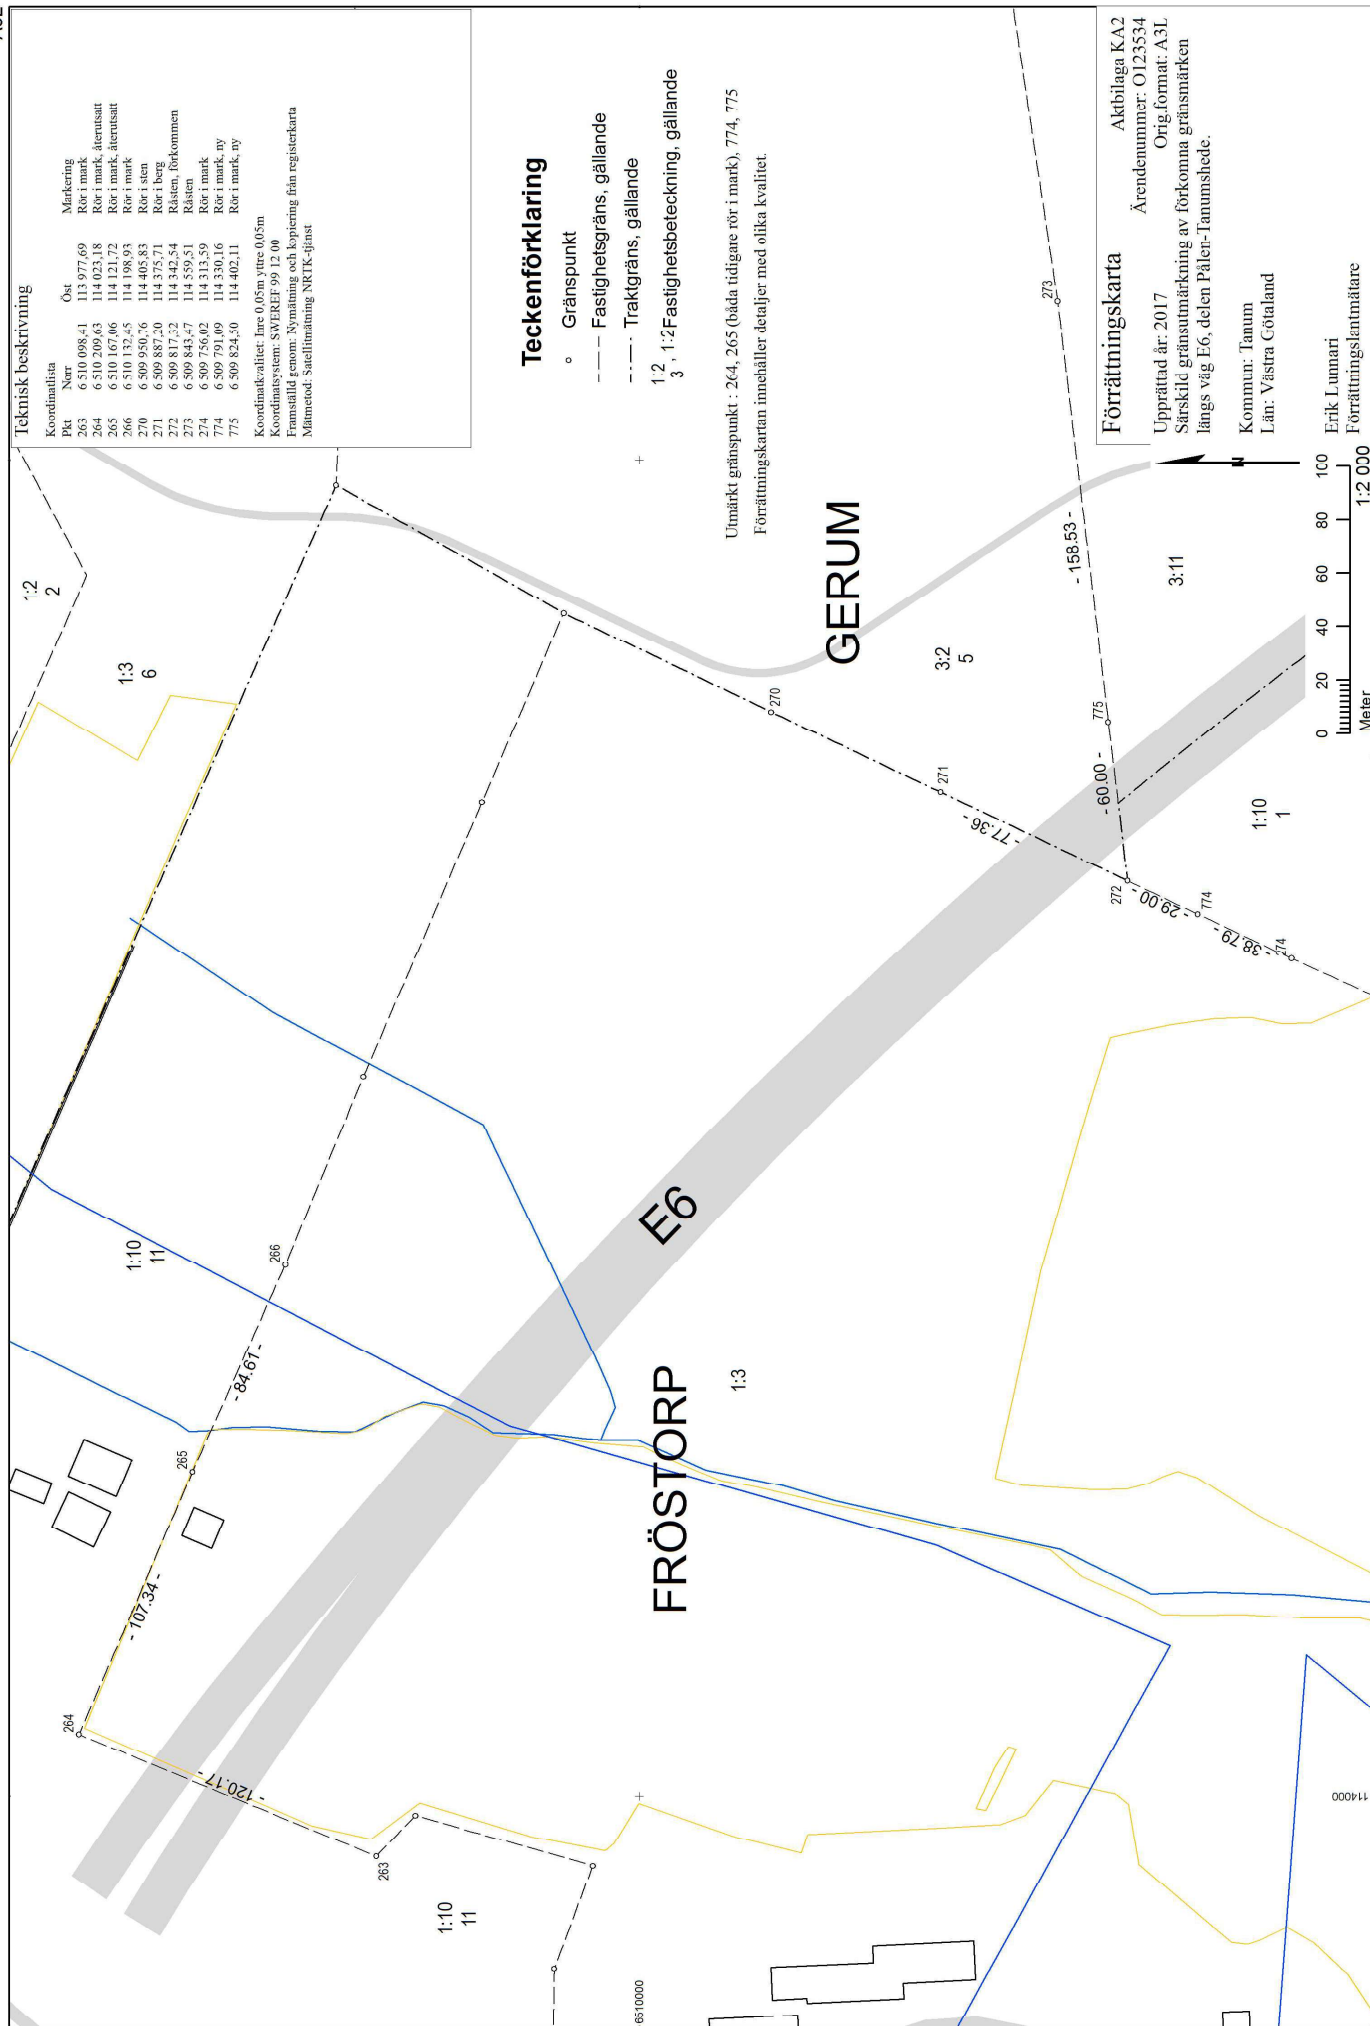

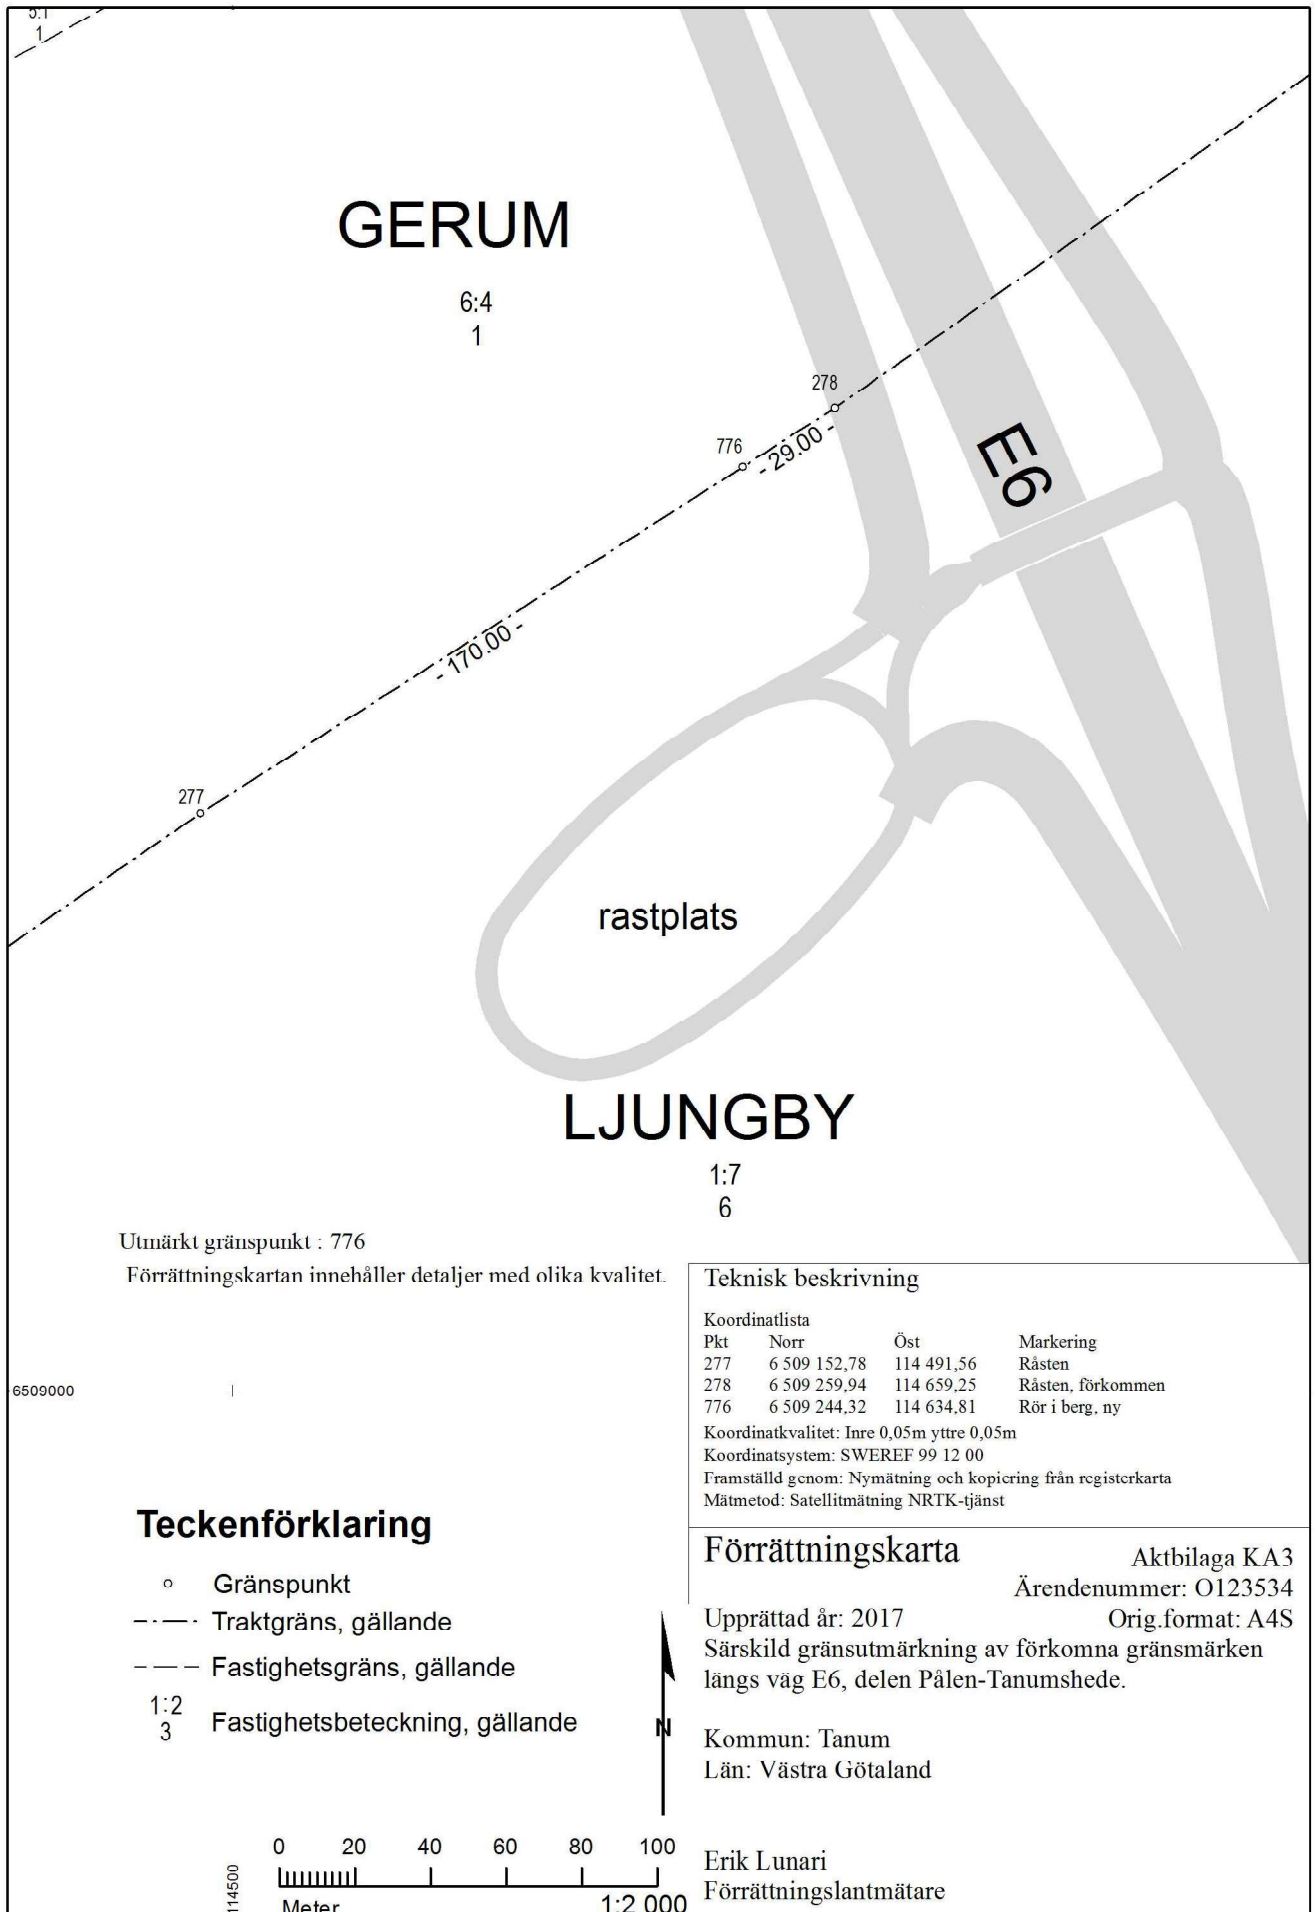

Teckenförklaring

- Gränspunkt
- - - Traktgräns, gällande
- - - Fastighetsgräns, gällande
- - - Traktgräns, blivande
- 1:2 3 Fastighetsbeteckning, gällande

LJUNGBY

1:7
6

E6

1:6
5

RUNGSTUNG

S
1:2 / 1:4

LJUNGBYTORP

S

1:3
3

1:4
3

1:3
1

UTÄNG

1:3
2

Teknisk beskrivning


Koordinatsystem	Norr	Öst	Markering
Pkt.	279	6 508 842,20	114 910,75
	280	6 508 849,10	114 996,88
	281	6 508 772,17	114 805,77
	282	6 508 801,56	114 929,74
	283	6 508 807,33	114 952,96
	315	6 508 810,00	114 494,44
	777	6 508 840,14	114 884,27
	778	6 508 845,82	114 956,01
	779	6 508 796,85	114 909,89

Koordinatsystem: SWEREF 99 12 00
Framställt genom: Nymätning och kopiering från registerkarta
Mätmetod: Satellitmatning NRTK-tjänst

Förrättningskarta

Aktbilaga KA4
Ärendenummer: O123534
Upprättad år: 2017
Orig.format: A3L
Särskild gränsmärkning av förkomna gränsmärken längs väg E6, delen Pålén-Tanumshede.

Kommun: Tanum
Län: Västra Götaland

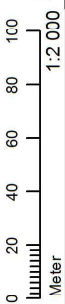

Erik Lunnari
Förrättningslantmätare

Utmärkt gränspunkt : 781, 782

Förrättningskartan innehåller detaljer med olika kvalitet.

Teckenförklaring

- Gränspunkt
 - - - Fastighetsgräns, gällande
 - · - · - Traktgräns, gällande
 - · - · - Traktgräns, blivande
- 1:2
3 Fastighetsbeteckning, gällande

RUNGSTUNG

S

1:2 / 1:4

MULTORP

1:3
4

E6

UTÄNG

2:1
1


Teknisk beskrivning

Koordinatsystem	Öst	Markering
Pkt. 288	6 508 083,51	Rästen, förkommer
289	6 508 084,86	Rästen
292	6 508 048,56	Rästen, förkommer
780	6 508 353,78	Stenmurshörn
781	6 508 179,78	Rör i mark, ny
782	6 508 083,59	Rör i mark, ny
Koordinatsystem: SWEREF 99 12 00		
Framställt genom: Nymätning och kopiering från registerkarta		
Mätmetod: Satellitnätning NRTK-tjänst		

Förrättningskarta

Aktbilaga KA5
Ärendenummer: O123534
Orig.format: A3L
Upprättad år: 2017
Särskild gränsummärkning av förkomma gränsmärken längs väg E6, delen Pälter-Tanumshede.

Kommun: Tanum
Län: Västra Götaland

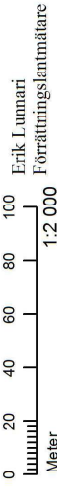

Erik Lunnari

Förrättningslantmätare

Protokoll

2017-09-21

Ärendenummer

O123534

Förrättningslantmätare

Erik Lunnari

Ärende	Särskild gränsutmärkning av förkomna gränsmärken längs väg E6, delen Pålen-Tanumshede.	
	Kommun: Tanum	Län: Västra Götaland
Handläggning	Utan sammanträde.	
Sökande och sakägare	Se sakägar- och delgivningsförteckning, aktbilaga SA1.	
Yrkande	Se ansökan aktbilaga A1.	
Delgivning	Delgivning av samtliga sakägare har skett genom vanlig delgivning. Se sakägar- och delgivningsförteckning, aktbilaga SA1.	
Förrättningens genomförande	Till följd av anläggandet av ny väg E6, delen Pålen-Tanumshede har Trafikverket ansökt om särskild gränsutmärkning i syfte att säkerställa de fastighetsgränser som berörs. Inför anläggandets start genomfördes en inventering och inmätning av berörda fastighetsgränser. Efter att anläggandet slutförts genomfördes en ny inventering. Där gränsmärken påverkats av anläggandet genomfördes markering på nytt. Därefter har utkast till förrättningskartor tillsammans med meddelande om begärd förrättning med delgivning skickats ut till samtliga sakägare. Inga erinringar har inkommit.	
Gränsutmärkningsbeslut	Skäl: Samtliga markerade fastighetsgränser har mätts in innan anläggningsarbetena påbörjades. Inmätta gränsmarkeringar har bedömts som intakta och rättsligt entydiga. Gränsmarkeringar har förekommit vid anläggningsarbetena och markeras nu på nytt genom särskild gränsutmärkning. Där markering i tidigare läge inte varit möjlig har markering skett excentriskt på befintlig gränslinje. Ingen sakägare har framfört någon erinran mot genomförd förrättningsåtgärd. Beslut: Särskild gränsutmärkning ska ske enligt förrättningskartor, aktbilagor KA1-5.	

Beslut fördelning av
förrättningskostnad

Skäl:

Vid en särskild gränsutmärkning är huvudregeln att förrättningskostnaderna ska betalas av sökande. Om en sakägare genom vårdslöshet eller försummelse fördyrat förrättningen får dock förrättningskostandena fördelas efter vad som är skäligt.

Skäl att frånga huvudregeln saknas varför förrättningskostnaderna ska betalas av sökanande – Trafikverket.

Beslut:

Förrättningskostnaden ska betalas av sökande - Trafikverket.

Aktmottagare

Trafikverket.

Avslutningsbeslut

Förrättningen avslutas.

Överklagande

Den som är missnöjd med Lantmäterimyndighetens beslut eller åtgärder kan överklaga dessa genom att lämna eller skicka en skrivelse till:

Lantmäteriet
Box 124
666 23 Bengtsfors

Mark- och miljödomstolen behandlar sedan överklagandet.

Skrivelsen måste ha kommit in till Lantmäterimyndigheten inom fyra veckor från avslutningsdagen, d.v.s. senast den **19 oktober 2017**.

Kommer skrivelsen in för sent kan överklagandet inte behandlas.

Ange att ni överklagar och vilket beslut eller vilken åtgärd ni överklagar. Anteckna förrättningens ärendenummer O123534 och redogör för vad ni anser ska ändras och varför.

Handläggare

Beslut i förrättningen har fattats av förrättningslantmätare Erik Lunnari. I förrättningens slutliga handläggning har även deltagit lantmäteringenjör Owe Gustafsson och förrättningsassistenterna Ann-Christine Quist och Amanda Sjögren. Kvalitetsgranskning har utförts av förrättningslantmätare Magnus Ahrenberg.

Denna handling har undertecknats elektroniskt av

Erik Lunnari

