


Ärendet Fastighetsreglering och avstyckning berörande Östersem 3:322 och 3:441	
Kommun Östersund	Län Jämtland
Reguleringsområde Östersund	
Registreringsbevis Registreringsdatum 1981-03-13 För fastighetsregisternyttighet	
Förämningsutvaldare <i>Olof Rosenius</i> Olof Rosenius	
Fastighet, område m m	Ärskiljningsnummer
Fig	Ärskiljningsnummer
Ägare, uppgifter till lokal statsejendighet och andra anmärkningar <i>Birgitta Edmanhörn</i>	

FASTIGHETSÄKTSRÄTTSLIG BESKRIVNING, aktbil BE
Lotten A=Rnr Östersem 3:537
Fig 1 = " - 3:322

TEKNISK BESKRIVNING

Punkt	Markering	Koordinater
147	rör i mark	0857,96 0923,82
148	" "	0897,34 0961,88
149	omarkerad	0872,67 0987,41
150	" "	0842,70 0957,20
151	rör i mark	0841,48 0960,22
167	" "	0870,58 0989,56
184	" "	0881,81 0946,87
185	" "	0855,37 0974,23

Nyttillkommen gräns: 184-185

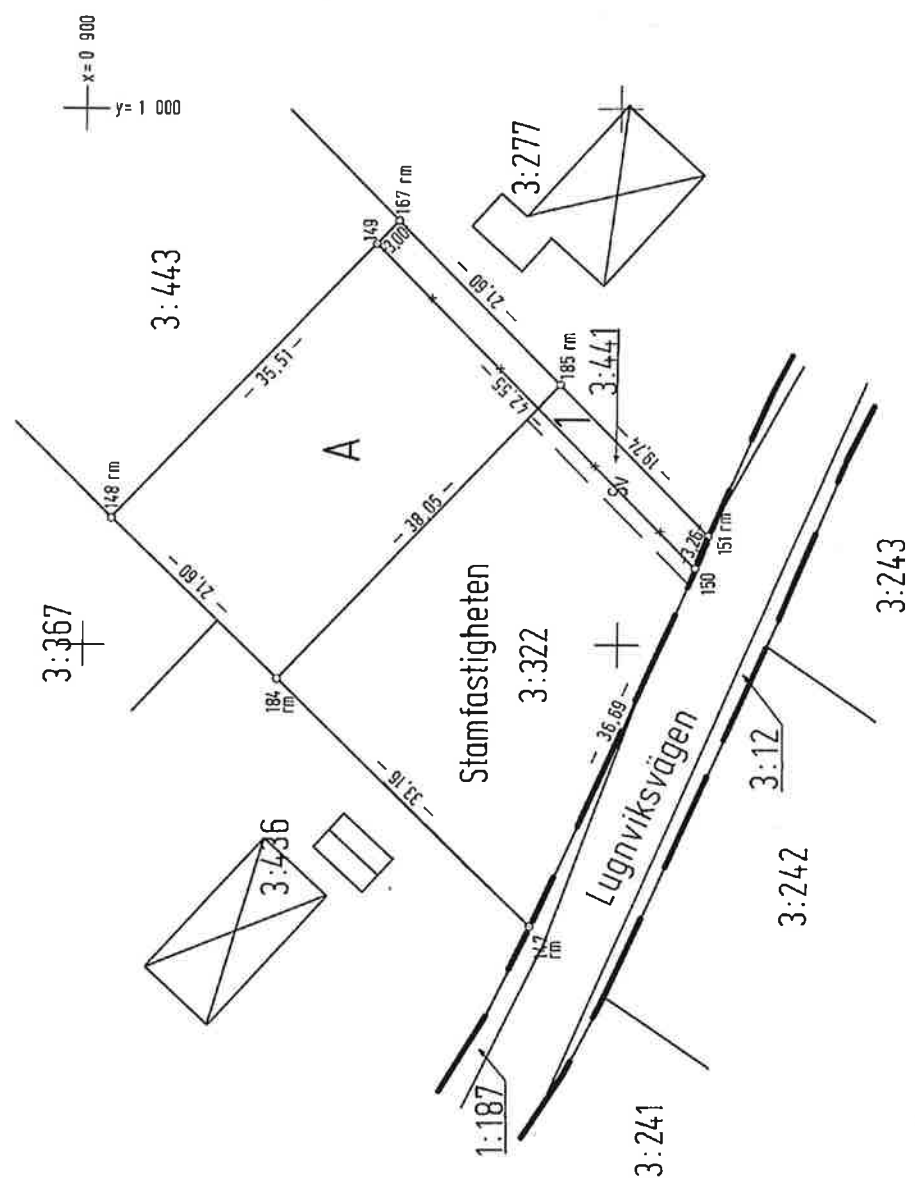

Ej Skalenlig Karta

Formatbild genom Nymåttillag För det tekniska innehållet svarar	Skala 1:500	Måttiska II	Koordinatsystem 2,5 gon W 1938
Mätning 48	Beräkning	Känslighet	Arkivnr: Östersund 653
Reg. karta, ägareavgöring Lugnvik		Solektionsstandard TPA 4.6B:1	

23-ÖST-653

Print 195267 et 19928
4001