FASTIGHETSBILDNINGSMYNDIGHETEN
Norrtälje lantmäteridistrikt

KARTA

Upprättad år	Ärendenr	Aktbilaga
1989	AB 1: 178-89-7 KA	

Ärende	Kommun	Län
Avstyckning från Haggård 2:4	Norrtälje	Stockholms
	Registerområde: Norrtälje (Estuna socken)	
Förrättningslantmätare: Lars Karlsson	Registreringsbevis. Förrättningen är registrerad den 1989-10-11. För fastighetsregistermyndigheten: Inger Österström	

Fastighet, område m m	Fig	Area ~~XXXX~~, m² delarea	± ändring/summa	Ägare, uppgifter till lokal skattemyndighet och andra anmärkningar
Lotten A = Haggård 2:7		2154		Berit Calmäng 1/2 (340723-1020) Jan-Olof Calmäng 1/2 (340823-1219) N Nånö 362 761 73 NORRTÄLJE
Nytt servitut				-210
Rätt att för utfart nyttja området a				
Till förmån för: Lotten A.				
Belastar: Haggård 2:4				

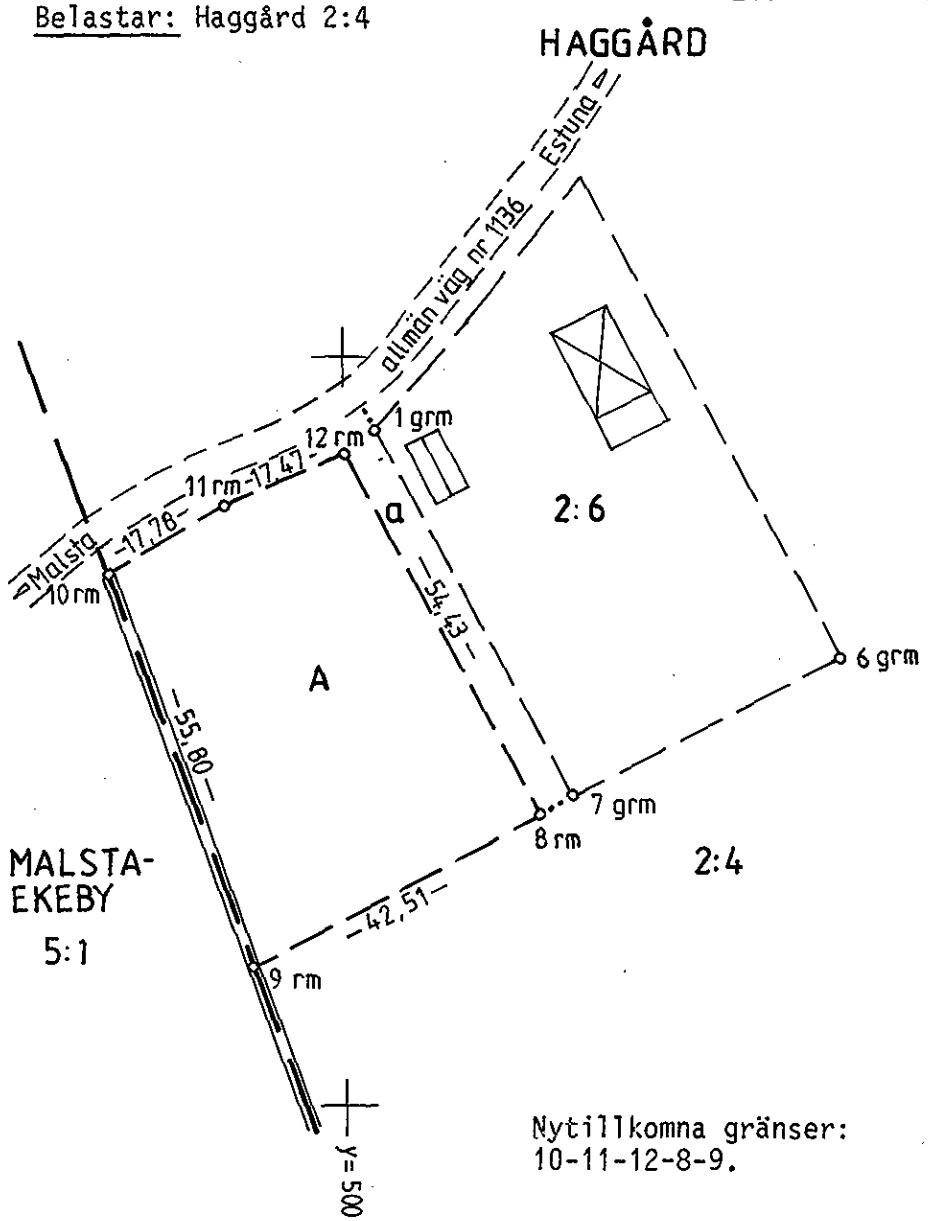

TEKNISK BESKRIVNING
Koordinatförteckning

Punkt	x	y
1	490,27	504,02
6	459,66	565,40
7	441,07	530,03
8	438,75	525,60
9	418,89	488,02
10	471,22	468,67
11	480,20	484,02
12	486,87	500,16

grm = gammalt rör i mark
rm = rör i mark

Nytillkomna gränser:
10-11-12-8-9.

Framställd genom	Skala	Mätklass	Koordinatsystem
nymätning	1:1000	III	fristående
För det tekniska innehållet svarar: /Bo Fridén	Reg karta, lägesangivning: Ek 11961:88		Beteckningsstandard: TFA 4.6B:5

Mätning | Beräkning | Kartering | Ritn redigering

0188 - 89/182

Lantmäteriet BI 0338 88-06 2.000 Allmänna Förlaget 38-81331-9