

Stockholms län

1997


FABN 972323 KA

Förrättning Avstyckning från Lund 4:1.	Kommun Norrtälje	Län Stockholms
	Registerområde Norrtälje (Edsbro församling)	
	Registreringsbevis Förrättningen är registrerad 1997-10-27	
Förrättningslantmätare <i>Kjell Björkhult</i>	<i>Uwea Boshon</i>	

FASTIGHETSÄTTSLIG BESKRIVNING, aktbilaga BE1

TEKNISK BESKRIVNING, aktbilaga BE2

Lotten A = Lund 4:2

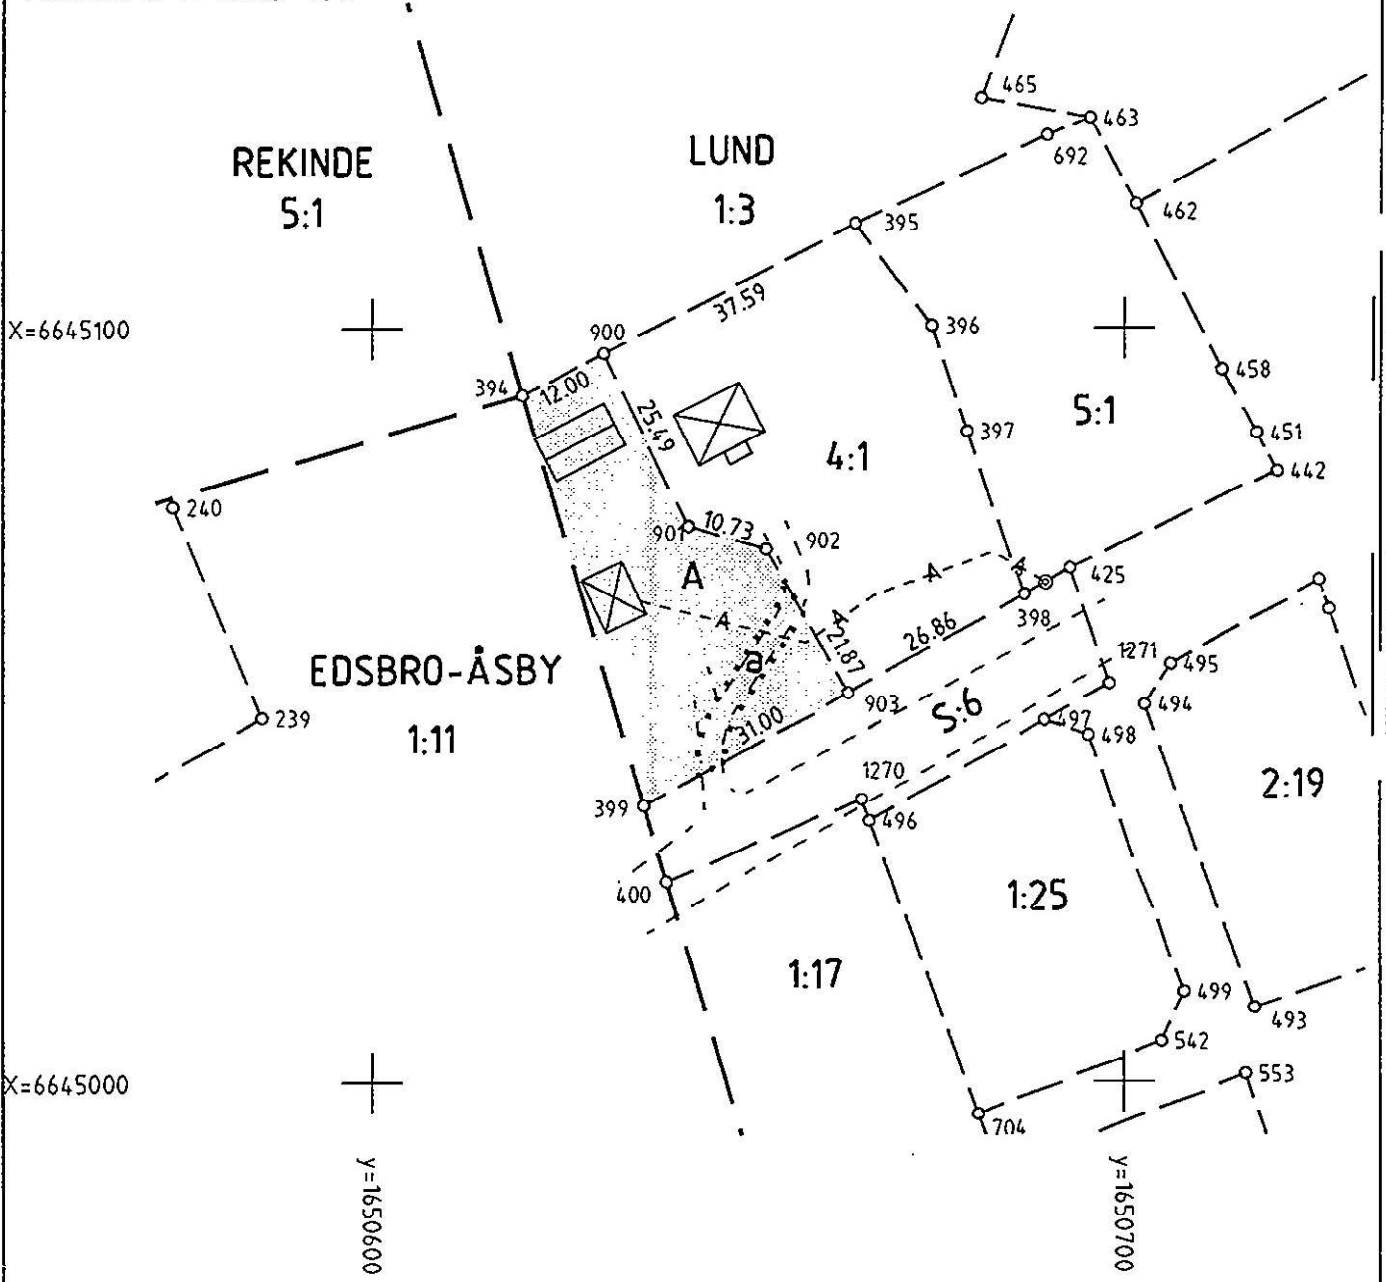

Nyttillkomna gränser : 900-901-902-903.

Framställd genom Nymätning och kopiering	Koordinatsystem Inpassat i RT38 2,5V	Skala 1 : 1000
För det tekniska innehållet svarar Jan Eklöf/ <i>[Signature]</i>	Reg karta, lägesangivning 6199000:06	Beteckningsstandard HMK-Ka bilaga D.

0188-97/136 NORRTÄLJE