




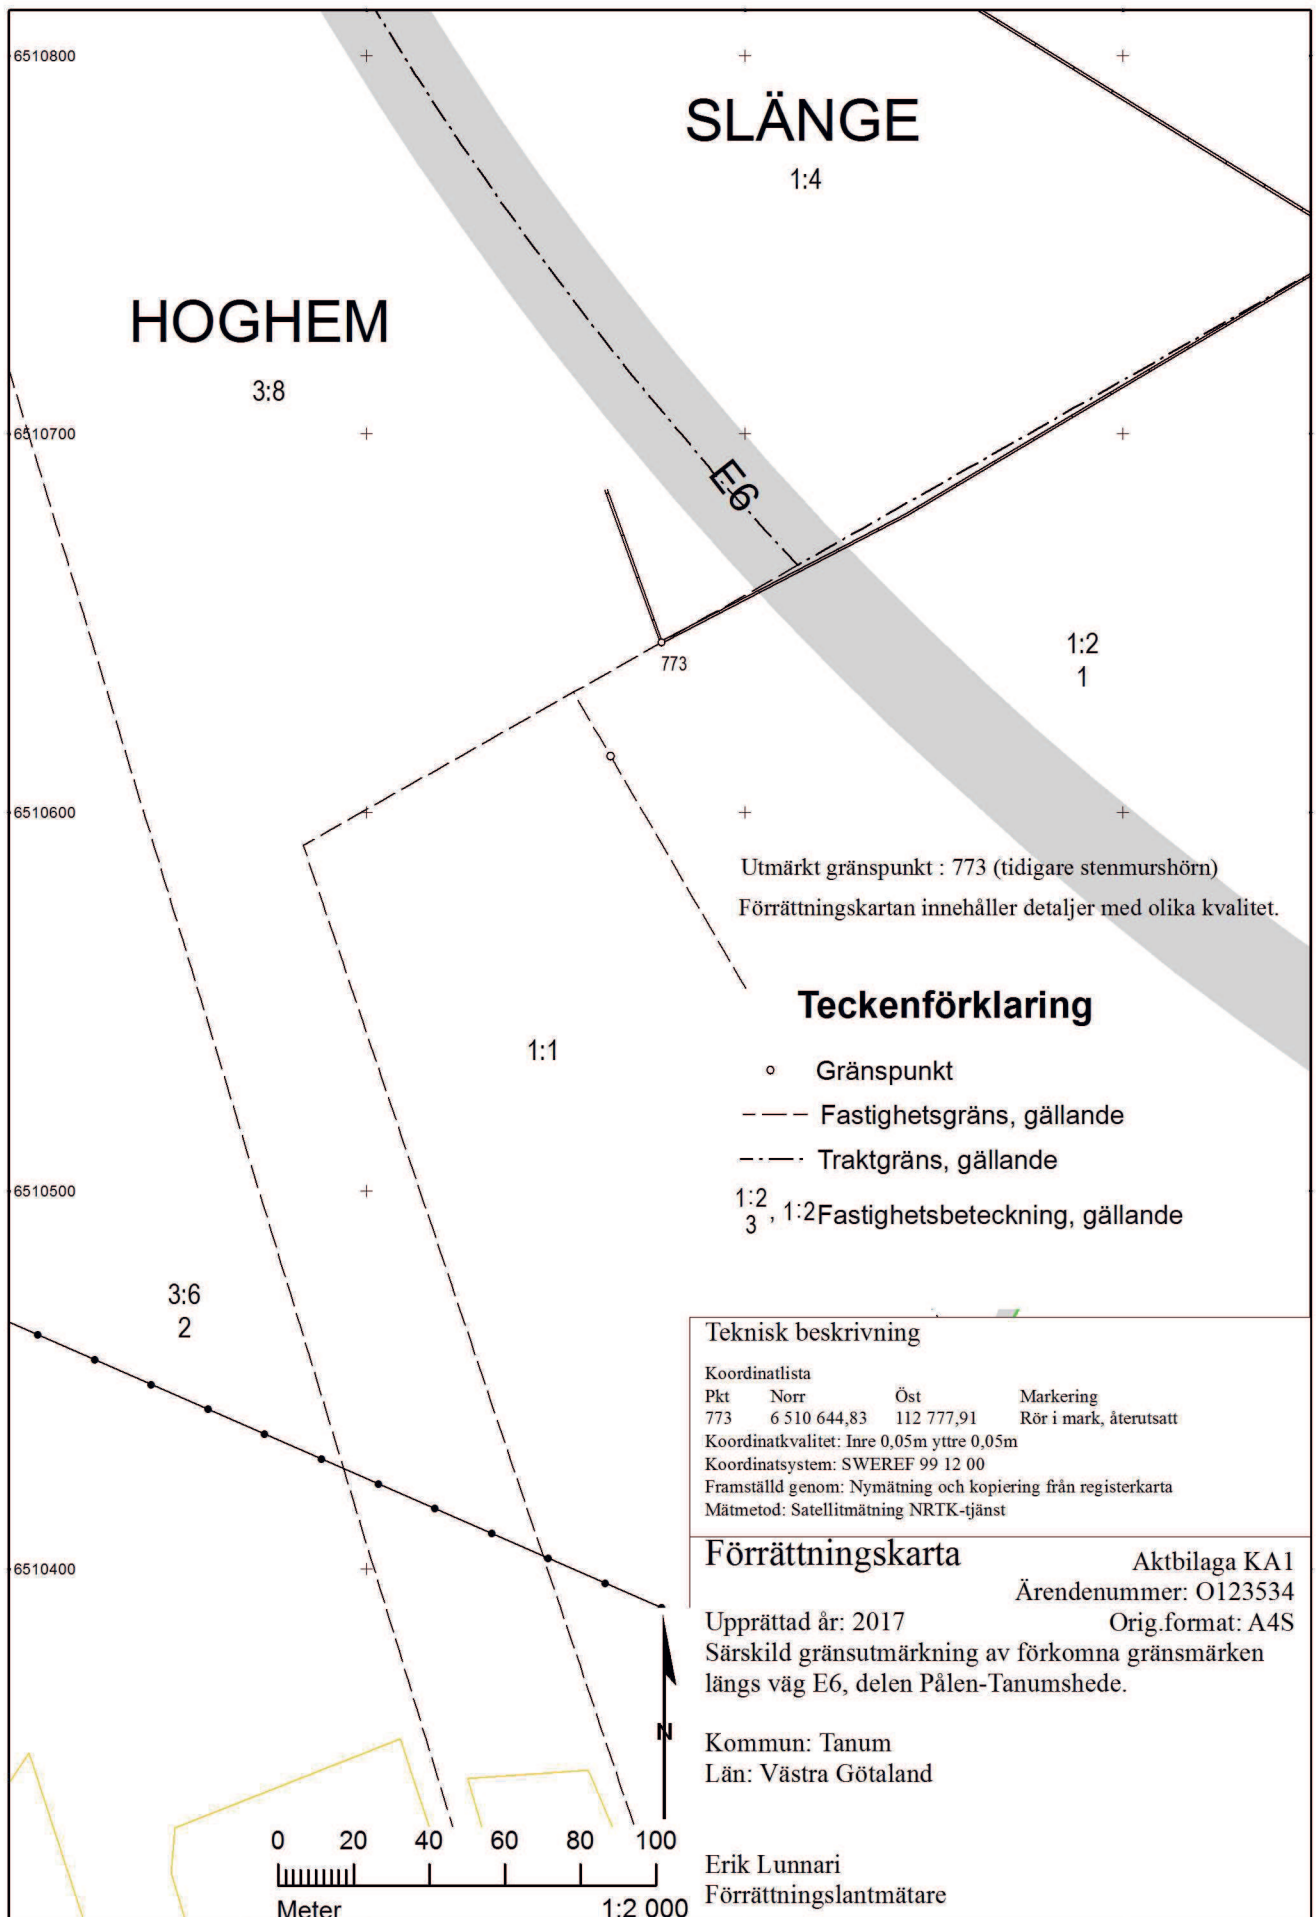

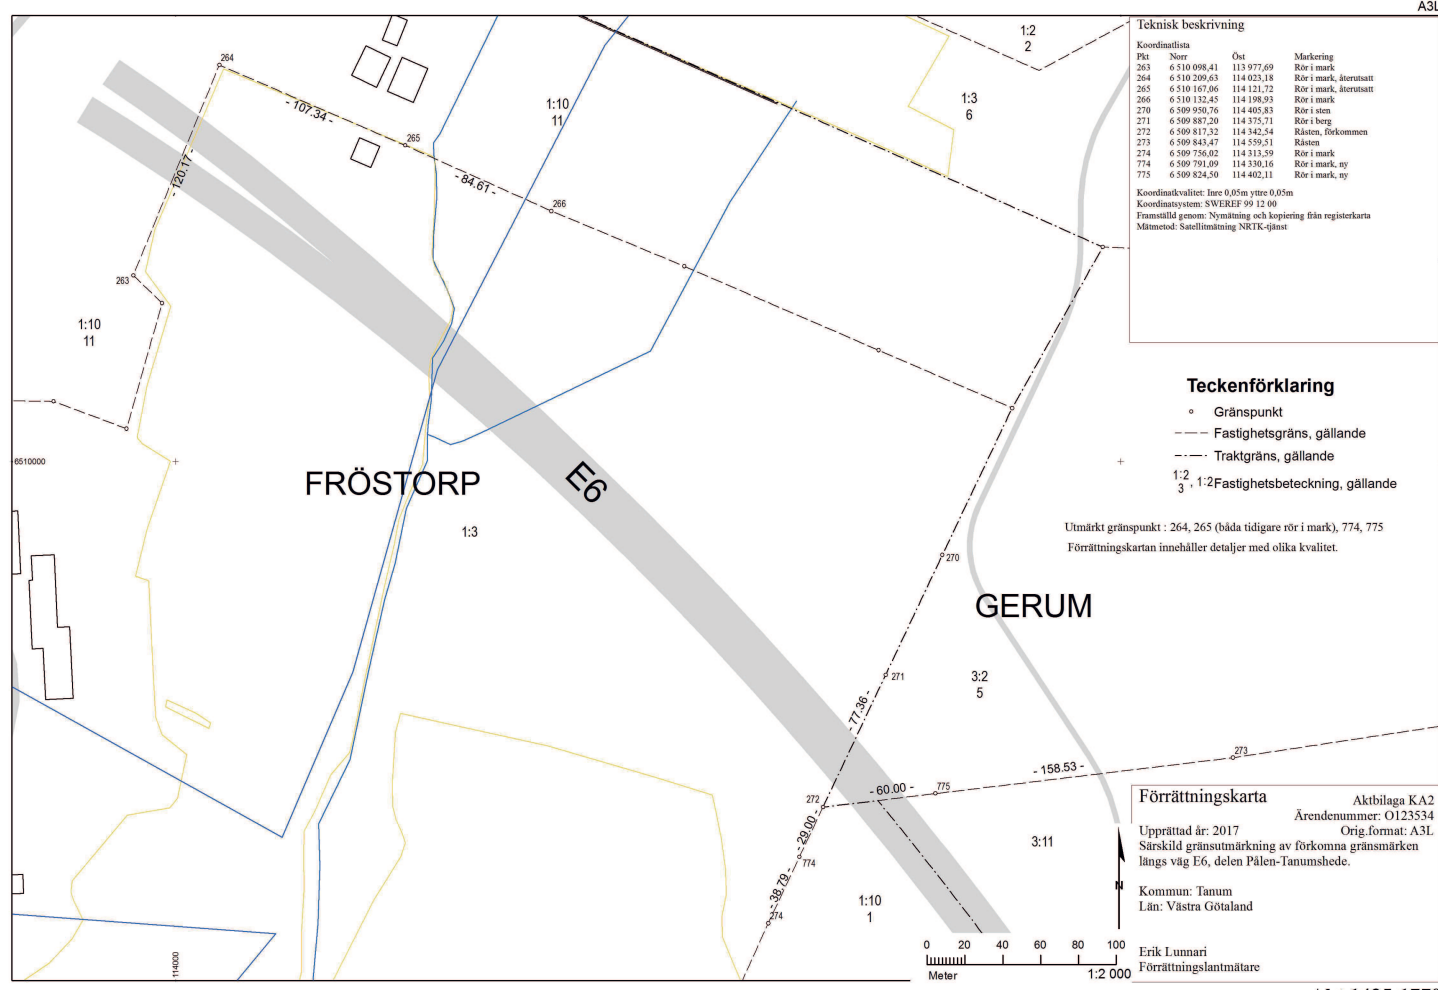

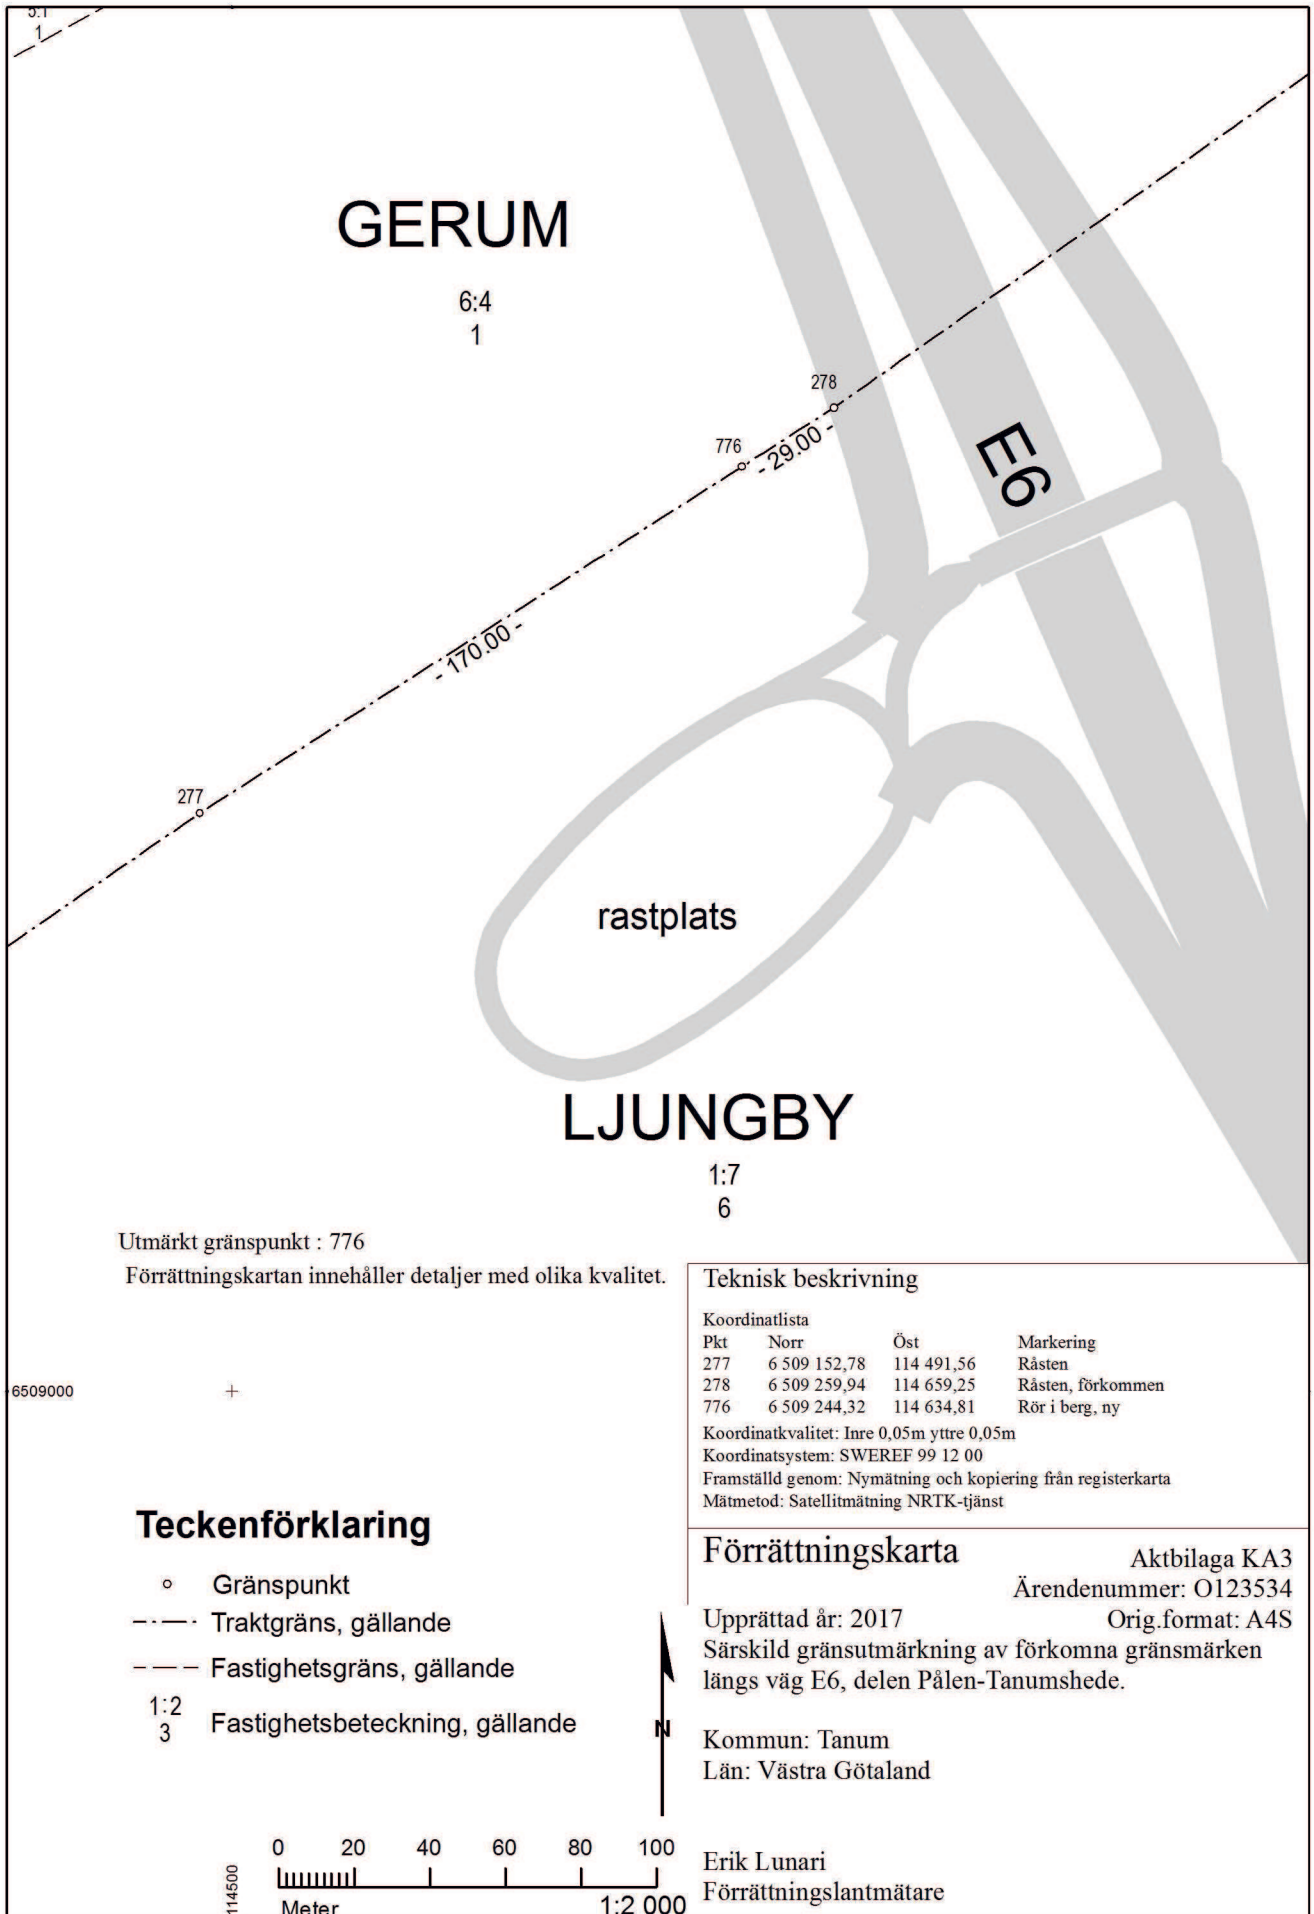

Teckenförklaring

- Gränspunkt
- - - Traktgräns, gällande
- - - Fastighetsgräns, gällande
- - - Traktgräns, blivande
- 1:2 3 Fastighetsbeteckning, gällande

LJUNGBY

1:7
6

Utmärkt gränspunkt : 777, 778, 779

Förrättningskartan innehåller detaljer med olika kvalitet.

RUNGSTUNG

S
1:2 / 1:4

LJUNGBYTORP

S

UTÄNG

1:3
2

Teknisk beskrivning

Koordinatlista			
Pkt	Norr	Öst	Markering
279	6 508 842,20	114 910,79	Råsten, förkommen
280	6 508 849,10	114 996,88	Råsten
281	6 508 772,17	114 805,77	Råsten
282	6 508 801,56	114 929,74	Råsten, förkommen
283	6 508 807,33	114 932,96	Råsten, förkommen
315	6 508 810,00	114 494,44	Träpale
777	6 508 840,14	114 884,27	Rör i berg, ny
778	6 508 845,82	114 956,01	Rör i berg, ny
779	6 508 796,85	114 909,89	Rör i berg, ny

Koordinatkvadrat: Inre 0,05m yttre 0,05m
Koordinatsystem: SWEREF 99 12 00
Framställt genom: Nymätning och kopiering från registerkarta
Mätmetod: Satellitmätning NRTK-tjänst

Förrättningskarta

Aktbilaga KA4

Ärendenummer: O123534

Orig.format: A3L

Upprättad år: 2017
Särskild gränsutmärkning av förkomna gränsmärken
längs väg E6, delen Pälén-Tanumshede.

Kommun: Tanum
Län: Västra Götaland

Erik Lunnari
Förrättningslantmätare

0 20 40 60 80 100
Meter 1:2 000

Utmärkt gränspunkt : 781, 782
Förrättningskartan innehåller detaljer med olika kvalitet.

Teckenförklaring

- Gränspunkt
- Fastighetsgräns, gällande
- .-.- Traktgräns, gällande
- Traktgräns, blivande
- 1:2
3 Fastighetsbeteckning, gällande

RUNGSTUNG

MULTORP

UTÄNG

Teknisk beskrivning

Koordinatdata			
Pkt	Norr	Öst	Markering
288	6 508 083,51	115 604,68	Råsten, förkommen
289	6 508 084,86	116 096,07	Råsten
292	6 508 046,66	115 615,13	Råsten, förkommen
780	6 508 353,78	115 528,69	Stenmurshöjen
781	6 508 179,78	115 577,61	Rör i mark, ny
782	6 508 083,59	115 631,68	Rör i mark, ny

Koordinatavslut: Inre 0,05m yttre 0,05m
Koordinatsystem: SWEREF 99 12 00
Framtagning genom: Nymätning och kopiering från registerkarta
Mätmetod: Satellitmätning NRTK-gjinst

Förrättningskarta

Upprättad år: 2017
Särskild gränsmärkning av förkomna gränsmärken längs väg E6, delen Pälén-Tanumshede.

Kommun: Tanum
Län: Västra Götaland

Erik Lunnari
Förrättningslantmätare

0 20 40 60 80 100
Meter 1:2 000

Protokoll

2017-09-21

Ärendenummer
O123534

Förrättningslantmätare
Erik Lunnari

Ärende	Särskild gränsutmärkning av förkomna gränsmärken längs väg E6, delen Pålen-Tanumshede.	
	Kommun: Tanum	Län: Västra Götaland
Handläggning	Utan sammanträde.	
Sökande och sakägare	Se sakägar- och delgivningsförteckning, aktbilaga SA1.	
Yrkande	Se ansökan aktbilaga A1.	
Delgivning	Delgivning av samtliga sakägare har skett genom vanlig delgivning. Se sakägar- och delgivningsförteckning, aktbilaga SA1.	
Förrättningens genomförande	Till följd av anläggandet av ny väg E6, delen Pålen-Tanumshede har Trafikverket ansökt om särskild gränsutmärkning i syfte att säkerställa de fastighetsgränser som berörs. Inför anläggandets start genomfördes en inventering och inmätning av berörda fastighetsgränser. Efter att anläggandet slutförts genomfördes en ny inventering. Där gränsmärken påverkats av anläggandet genomfördes markering på nytt. Därefter har utkast till förrättningskartor tillsammans med meddelande om begärd förrättning med delgivning skickats ut till samtliga sakägare. Inga erinringar har inkommit.	
Gränsutmärkningsbeslut	Skäl: Samtliga markerade fastighetsgränser har mätts in innan anläggningsarbetena påbörjades. Inmätta gränsmarkeringar har bedömts som intakta och rättsligt entydiga. Gränsmarkeringar har förekommit vid anläggningsarbetena och markeras nu på nytt genom särskild gränsutmärkning. Där markering i tidigare läge inte varit möjlig har markering skett excentriskt på befintlig gränslinje. Ingen sakägare har framfört någon erinran mot genomförd förrättningsåtgärd. Beslut: Särskild gränsutmärkning ska ske enligt förrättningskartor, aktbilagor KA1-5.	

Beslut fördelning av
förrättningskostnad

Skäl:

Vid en särskild gränsutmärkning är huvudregeln att förrättningskostnaderna ska betalas av sökande. Om en sakägare genom vårdslöshet eller försummelse fördyrat förrättningen får dock förrättningskostandena fördelas efter vad som är skäligt.

Skäl att frånga huvudregeln saknas varför förrättningskostnaderna ska betalas av sökanande – Trafikverket.

Beslut:

Förrättningskostnaden ska betalas av sökande - Trafikverket.

Aktmottagare

Trafikverket.

Avslutningsbeslut

Förrättningen avslutas.

Överklagande

Den som är missnöjd med Lantmäterimyndighetens beslut eller åtgärder kan överklaga dessa genom att lämna eller skicka en skrivelse till:

Lantmäteriet
Box 124
666 23 Bengtsfors

Mark- och miljödomstolen behandlar sedan överklagandet.

Skrivelsen måste ha kommit in till Lantmäterimyndigheten inom fyra veckor från avslutningsdagen, d.v.s. senast den **19 oktober 2017**.

Kommer skrivelsen in för sent kan överklagandet inte behandlas.

Ange att ni överklagar och vilket beslut eller vilken åtgärd ni överklagar. Anteckna förrättningens ärendenummer O123534 och redogör för vad ni anser ska ändras och varför.

Handläggare

Beslut i förrättningen har fattats av förrättningslantmätare Erik Lunnari. I förrättningens slutliga handläggning har även deltagit lantmäteringenjör Owe Gustafsson och förrättningsassistenterna Ann-Christine Quist och Amanda Sjögren. Kvalitetsgranskning har utförts av förrättningslantmätare Magnus Ahrenberg.

Denna handling har undertecknats elektroniskt av

Erik Lunnari

