

Arende Avstyckning från MELLANBYN 7:2		Kommun Hudiksvall	Län Gävleborgs
Förrättningslantmätare <i>Olof Under</i> Olof Under		Registerområde Hudiksvall	Registreringsbevis Registreringsdatum 1985-07-10 För fastighetsregistermyndigheten <i>Georg Liljedal</i>
Fastighet, område m m	Fig	Area hektar delarea	±ändring/ summa

TEKNISK BESKRIVNING,
se aktbil BE.

FASTIGHETSÄTTSLIG BESKRIVNING

Lotten A Mellanbyn 7:106 1602

Kjell och Kristina Mangseth
Vänortsvägen 26
824 00 HUDIKSVALL
00-16

Ang inskrivningar, se nedan under lotten C.

Lotten B Mellanbyn 7:107 1713

Valter Nordins dödsbo
Södra vägen 25 A
824 00 HUDIKSVALL
00-16


Ang inskrivningar, se nedan under lotten C.

Lotten C Mellanbyn 7:108 1671

Tage och Ellen Öberg
Slädvägen 40
824 00 HUDIKSVALL
00-16

Lotterna A, B och C belastas ej av
inskrivningarna 18/148, 64/1022, 2825.

Nytt servitut
Rätt att använda vägen x
som utfart
Till förmån för: Lotten C
Belastar: Mellanbyn 7:2

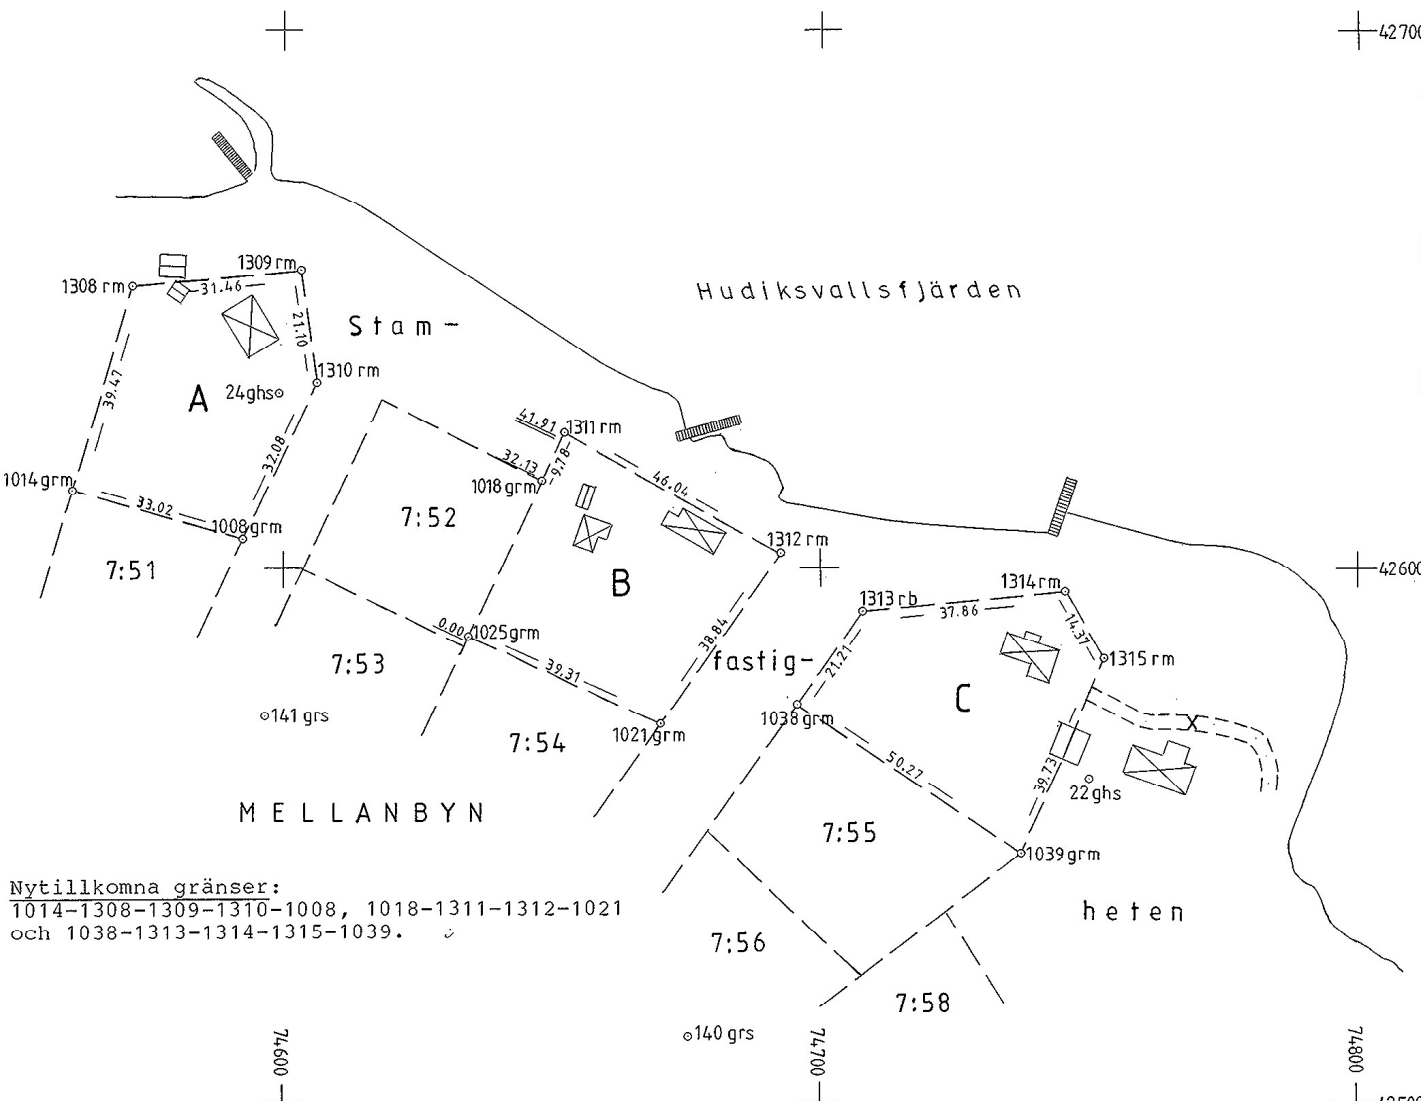

Nyttillkomna gränser:
1014-1308-1309-1310-1008, 1018-1311-1312-1021
och 1038-1313-1314-1315-1039.

1985:322

1985:322

Lantmäteriet BI 0345 1983:03 7.000 Liber Blankettförlag 38-80617-7

Framställd genom nymätning		Skala 1:1000	Mätclass IV	Koordinatsystem Lokalt, se akt 1980:1381
För det tekniska innehållet svarar		Reg karta, lägesangivning Fk 15784:59	Beteckningsstandard TFA 4.6 B:5	

Mätning o Koll.: *AB* Beräkning: *EW* Kartering: *EW* Ritn redigering: *EW*