



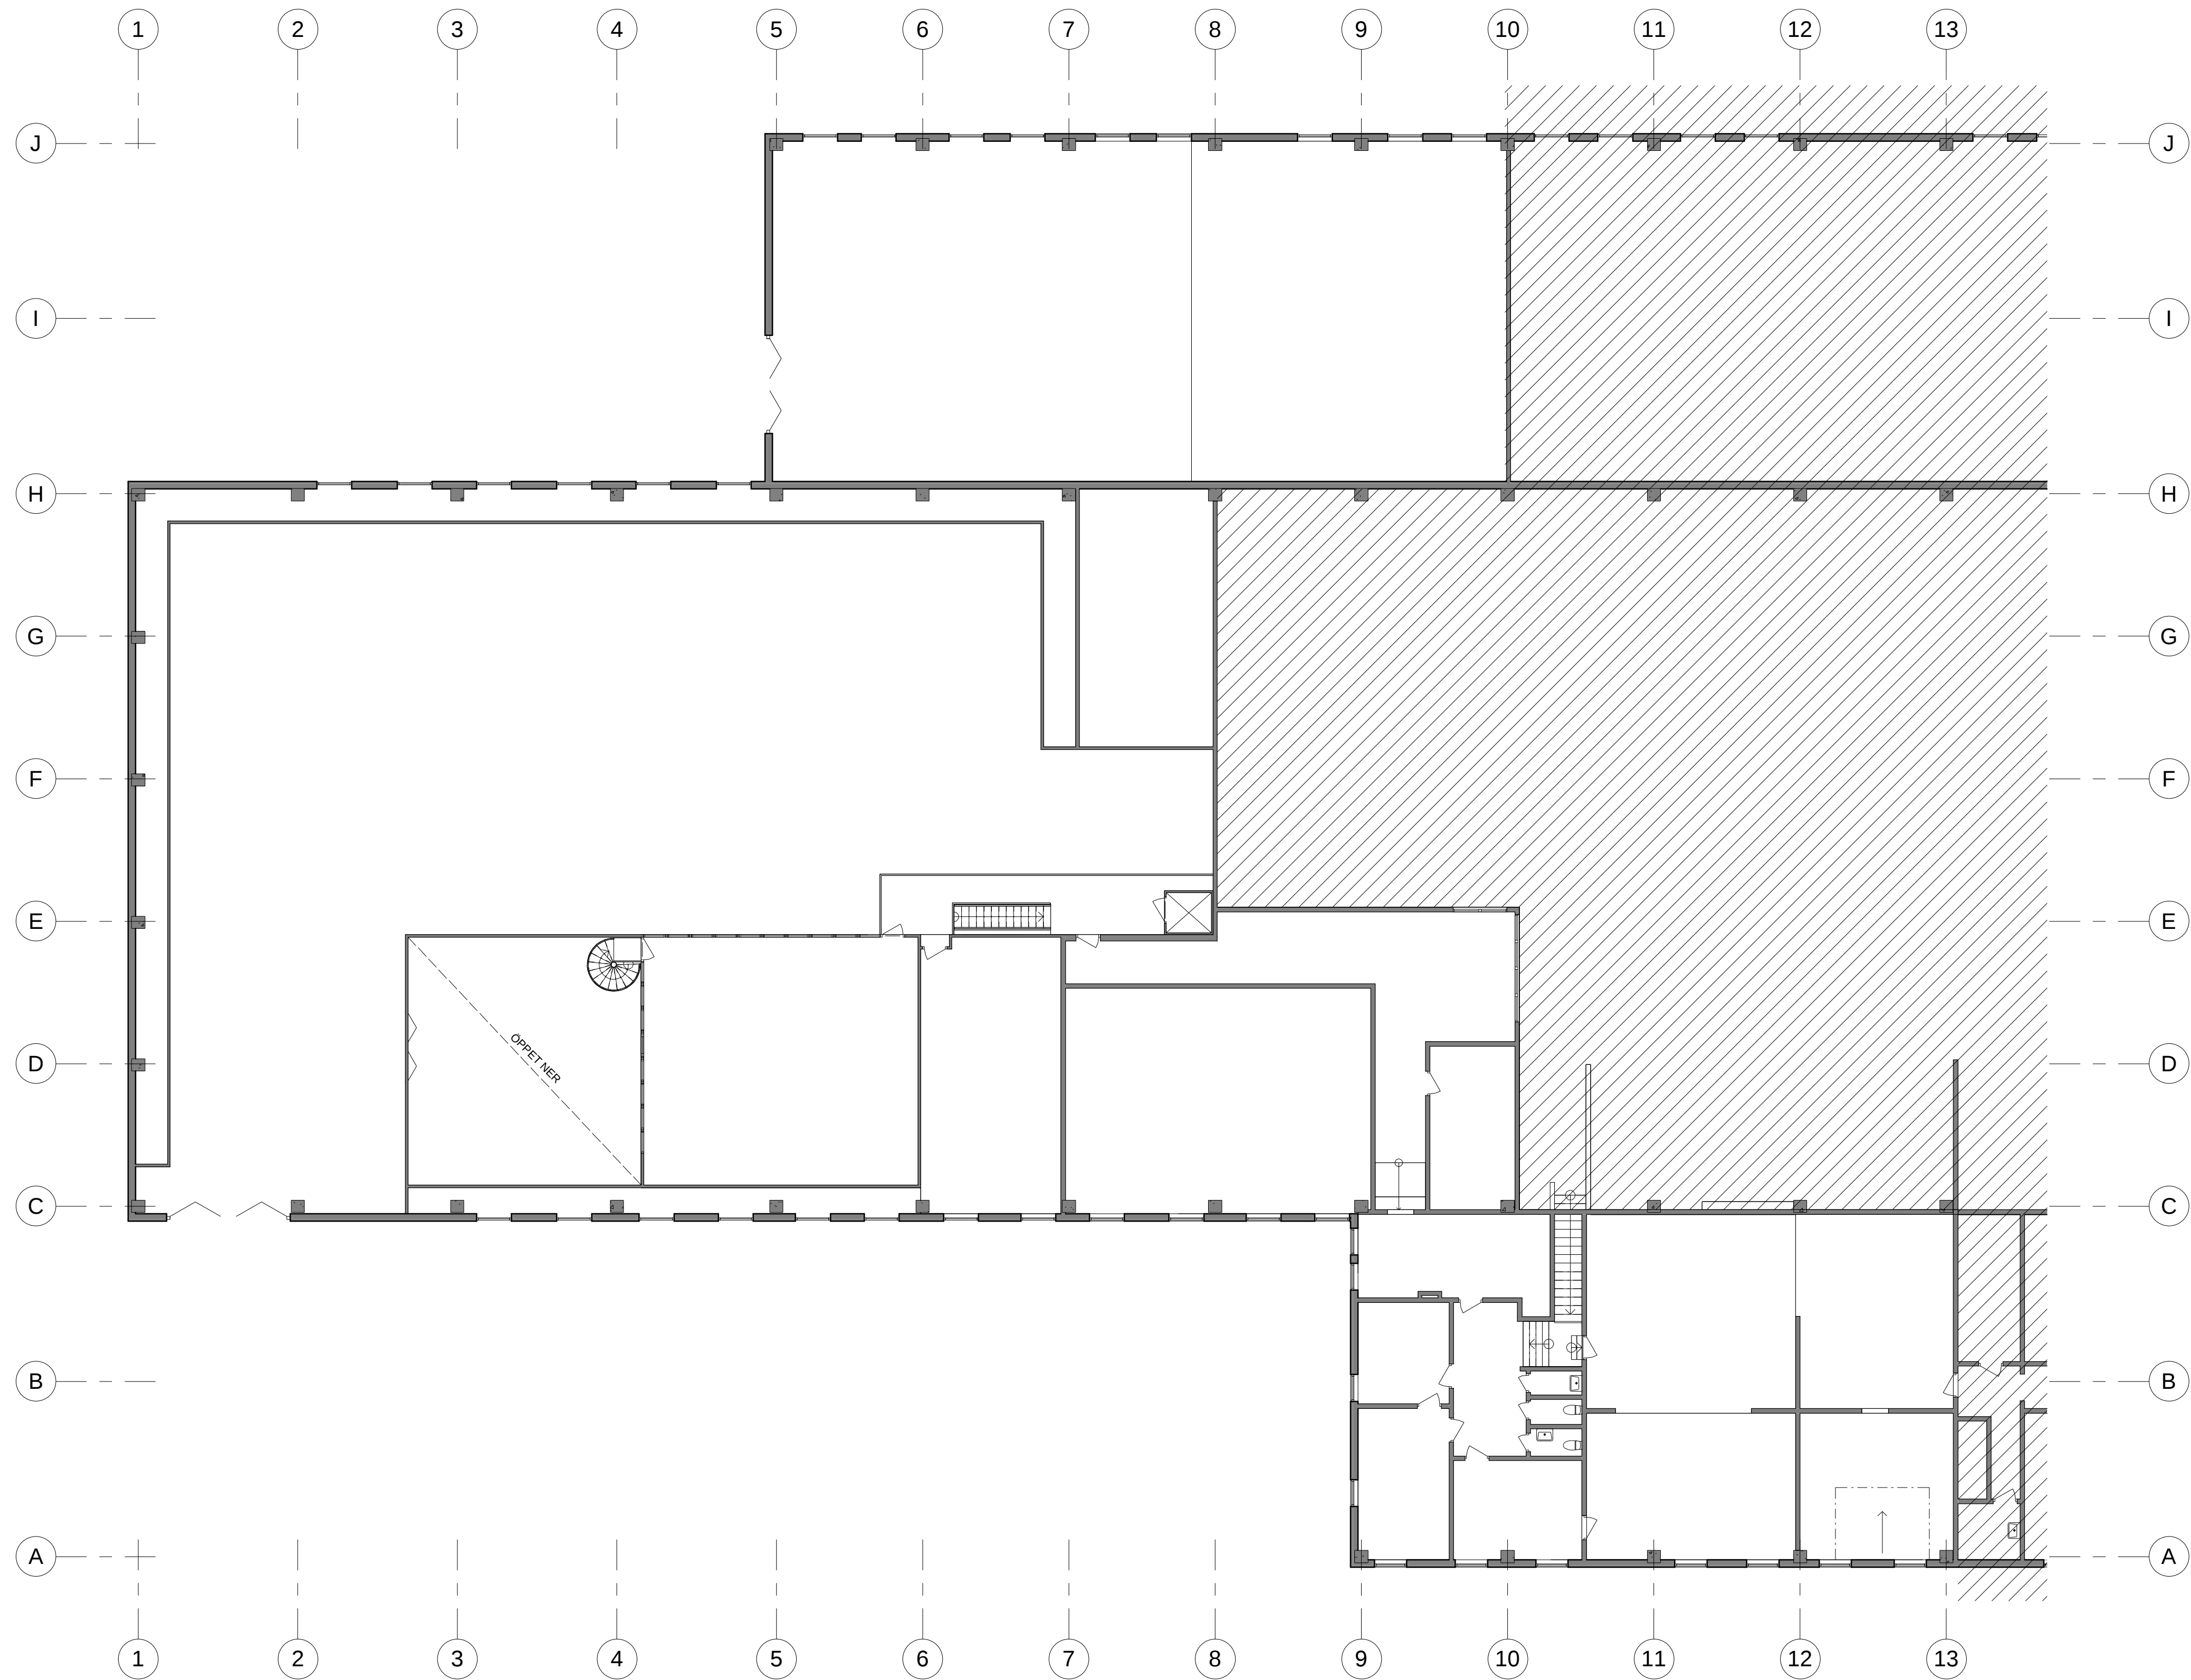

PLAN 2 - BEF

DENNA RITNING ÄR UPPRÄTTAD EFTE BEFINTLIGT RITNINGSUNDERLAG. VISSA MÄTT ÄR KONTROLLERADE PÅ PLATS.

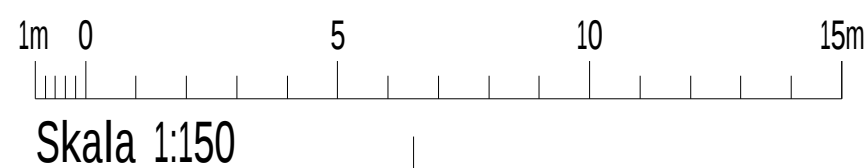

FK 2022-03-24

BET	ANT	ÄNDRINGEN AVSER	DATUM	SIGN
PRELIMINÄRHANDLING				
CTEK				
POWERCENTER 2.0, VIKMANSKHYTTAN				
PL	-	-		
A	doING Projektering AB		07X - XXX XX XX	
K	-	-		
VVS	-	-		
E	-	-		
M	-	-		
UPPDRAG NR 22019		RITAD/KONSTR AV -	HANDLÄGGARE -	
DATUM -		ANSVARIG -		
OMBYGGNAD KONTOR				
PLAN 2 / BEF UTSEENDE				
SKALA A1 1:150 A3 1:300		NUMMER A-40-1-111-E		BET