

Karta		Org. enhet B 2	Dnr 563/65
Avstyckning från H A R K R A N K B O D A 1:24		Upprättad år 1968 av <i>Olof Dahlqvist</i> Olof Dahlqvist Distriktslantmätare / <i>Arne Sandström</i> Arne Sandström Ingenjör	
Sockna Länna	Kommun Roslags-Länna		
Län Stockholms	Skala 1: 1000	meter	

Koordinatförteckning

Pkt.nr		x	y
1	rm	937,06	1054,36
2	rm	940,44	1005,90
3	rm	939,59	964,38
4	db	935,36	922,06
5	rm	993,27	914,52
6	db	996,89	958,55
7	db	1000,00	1000,00
8	rm	1002,31	1029,08
9	grn	965,38	1057,05

Beskrivning

Beteckning & kartan ägslag m m	Areal hektar	R N:r
Från Harkrankboda 1:24 avstyckas 3 ägolotter:		
A		
1 avr.jord 0,1373		
2 åker 0,1140	0,2513	1 <sup>25</sup>
B		
3 avr.jord 0,1836		
4 åker 0,0600	0,2436	1
C		
5 avr.jord 0,1147		
6 åker 0,1710	0,2857	1 <sup>27</sup>
Summa	0,7806	


Samtliga gränser nyttillkomna utom mot Hysingsvik 1:3.

§ 893. År 1968 den 11 juli blev den i enlighet med denna karta verkställda avstyckningsförrättning fastställd av överlantmätaren i Stockholms län; betygar:

På ämbetets vägnar:  
utan avg. *K. Sandström*  
L. J. överlantmätare

Servitut

Med lotterna litt A, B och C hör dels rätt till utfartsväg å vägen litt a och vidare å uttagen väg över Hysingsvik 1:2 samt å samfällad väg, dels ock rätt till båtplats vid gemensam brygga vid stamfastighetens strand jämte gångväg dit längs den östra gränsen från allmänna vägen till stranden.

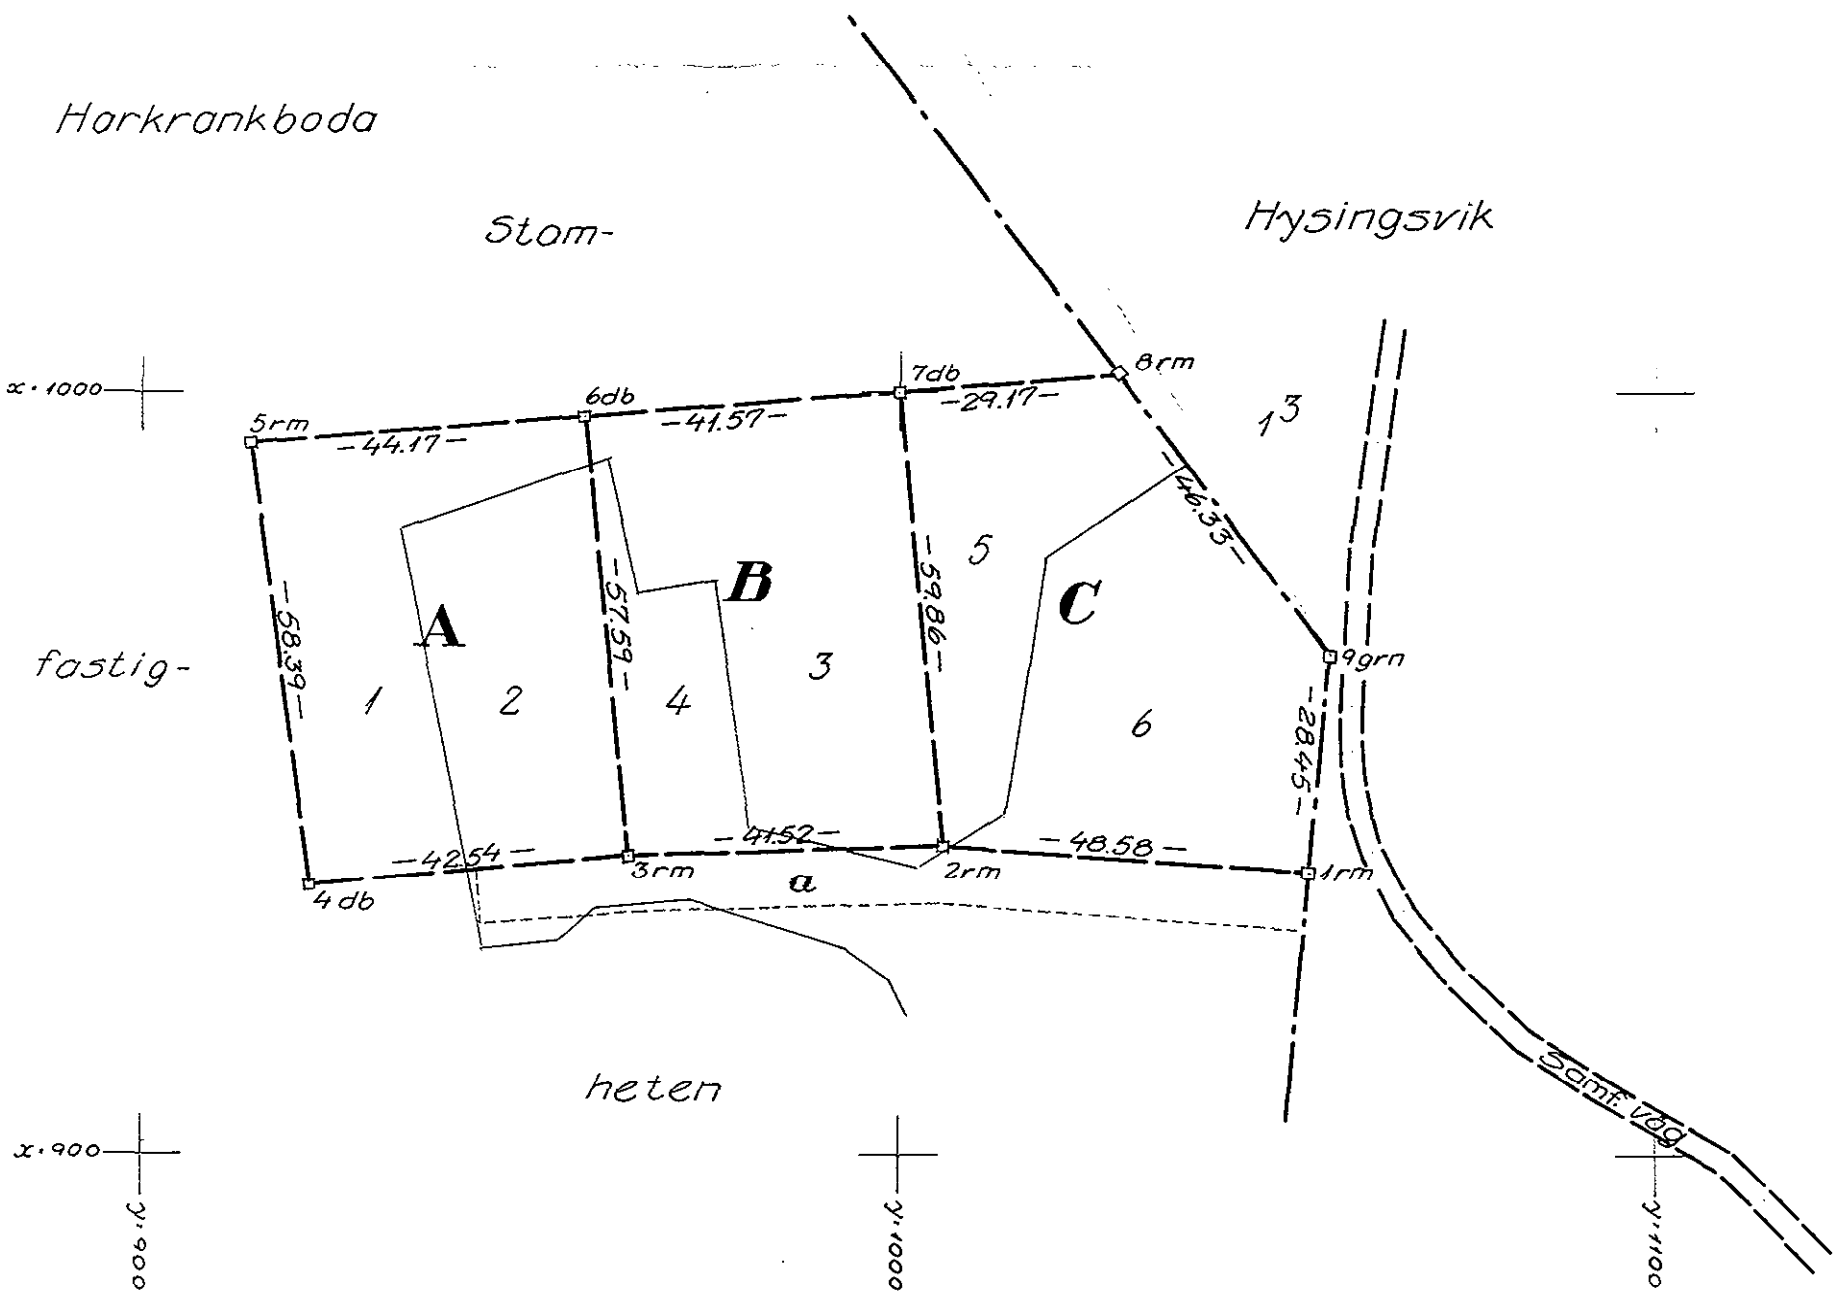

Lantmäteriet BI 0339, S 000, 66, SRA 61715

Ek 365 D:1

Arkivnummer m m

Signum:	Mätning	Koord ber	Areal ber	Kartering	Ritning
---------	---------	-----------	-----------	-----------	---------