

SERVITUTSAVTAL

Till förmån för fastigheten Göteborg Älvsborg 755:815.

Belastar fastigheten Göteborg Älvsborg 755:731.


Servitutupplåtelsens ändamål:

- Att för fastigheten Göteborg Älvsborg 755:815 kunna underhålla samt fritt nyttja den del av fastigheten som är markerad med streckat gult område enligt bifogad tomtkarta. Kostnaden för framtida underhåll av denna del skall i sin helhet åvila fastigheten Göteborg Älvsborg 755:815.

Karta bifogas som bilaga 1.


Göteborg 2017-05-12

Lagfaren ägare, Kobo Byggnads AB 559106-1469, belastad fastighet samt härskande fastighet

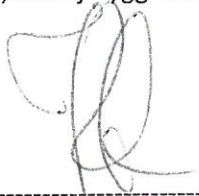

Kent-Åke Johansson, 580506-5611, firmatecknare Kobo AB

Detta avtal är upprättat i två exemplar varav ett skickas till Inskrivningsmyndigheten för registrering.

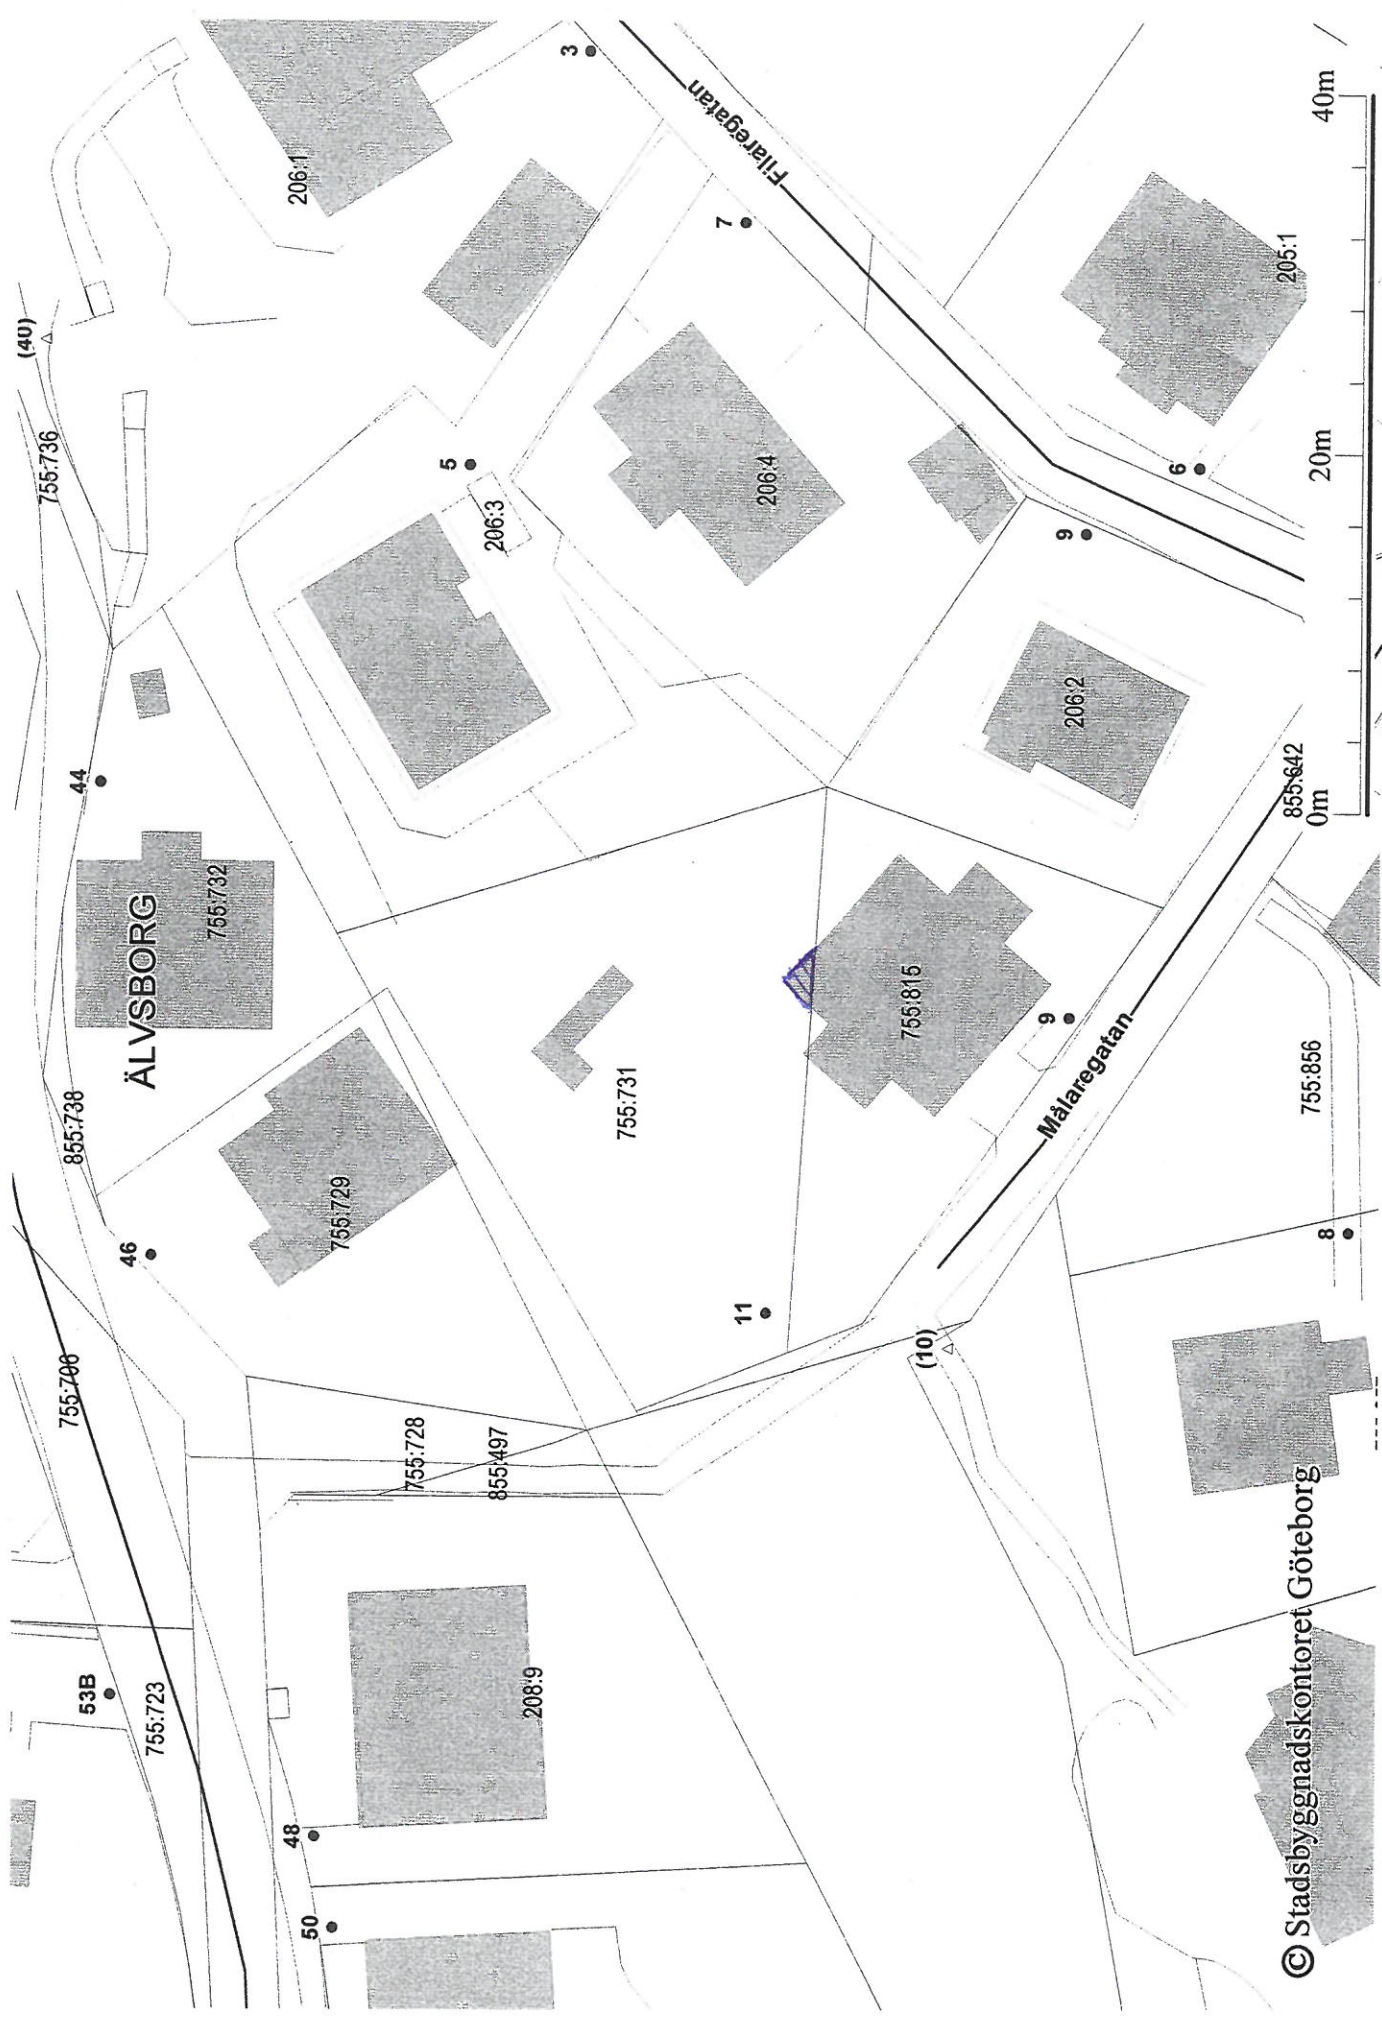

SERVITUTSAVTAL

Till förmån för fastigheten Göteborg Älvsborg 755:731.

Belastar fastigheten Göteborg Älvsborg 755:815.

Servitutupplåtelsens ändamål:

- Att för fastigheten Göteborg Älvsborg 755:731 kunna förlägga Servisledningar. Ledningsdragningar skall göras inom det gulmarkerade streckade området enligt bifogad karta. Kostnaden för installationen samt framtida underhåll för denna skall i sin helhet åvila fastigheten Göteborg Älvsborg 755:731.
- Att tillgodose infart samt parkering för fastigheten Göteborg Älvsborg 755:731. Infart samt parkering skall ske över /på det gulmarkerade området enligt bifogad karta. För det fall parkering sker av fastighetsägare till Göteborg Älvsborg 755:731 får detta göras med högst en bil i den del av det markerade området som ligger så långt åt mnord-väst som markterrängen tillåter.

Belastad fastighet äger dock rätt att parkera inom det markerade området så länge framkomlighet, infart och parkering enligt förra stycket kan tillgodoses på tillfredsställande vis.

Ägaren till fastigheten Älvsborg 755:731 har rätt att plattsätta eller tillföra annan liknande ytbeläggning av det markerade området för att kunna säkerställa bilinfart och parkering. Kostnaden för detta samt underhåll skall i så fall i sin helhet åvila fastigheten Göteborg Älvsborg 755:731 vilken även svarar för renhållning och vinterväghållning av den del som nyttjas av härskande fastighet.


Karta bifogas som bilaga A.

Göteborg 2017-05-12

Lagfaren ägare Kobj AB 559106-1469, belastad fastighet samt härskande fastighet.

Kent-Åke Johansson, 580506-5611, firmatecknare Kobj AB

Detta avtal är upprättat i två exemplar varav ett är inskickat till Inskrivningsmyndigheten för registrering.

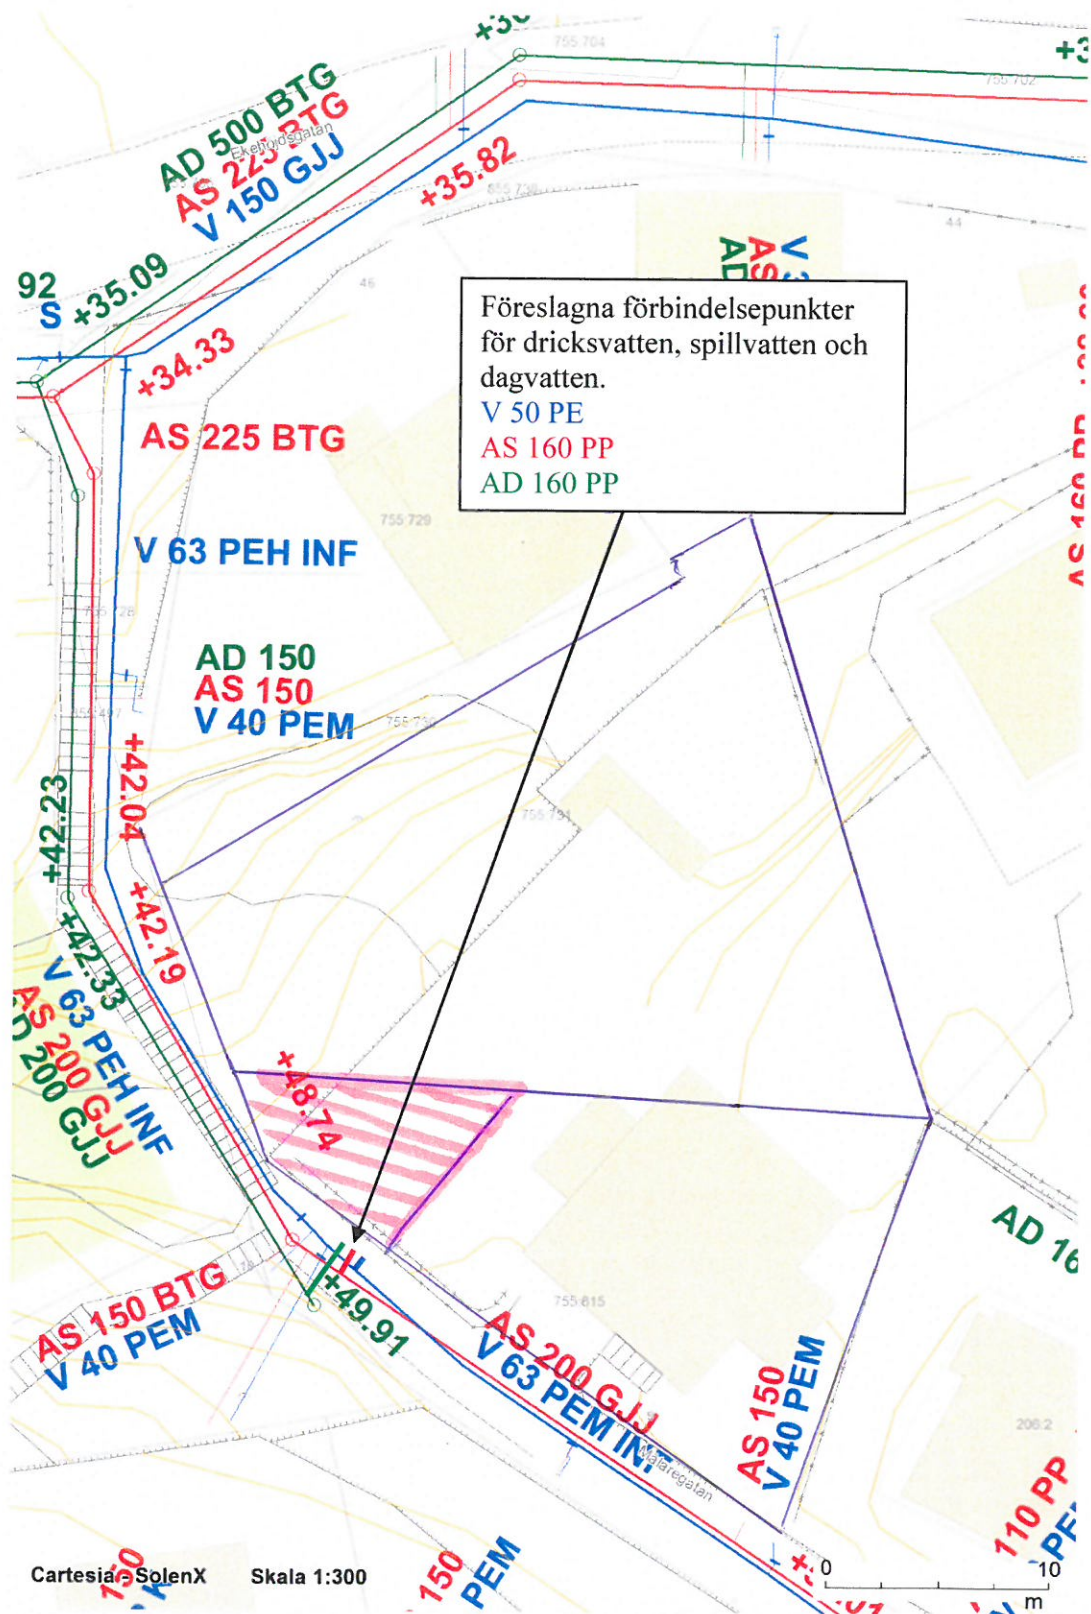

AK= Kombinerat avlopp

V= Vatten

AS= Spillvatten

AD= Dagvatten

EL= Elanläggning ägd av förvaltningen

Streckad ledning ägs inte av förvaltningen och redovisas endast som illustration och med osäkert läge.
Referenssystem: Sweref 991200, RH2000