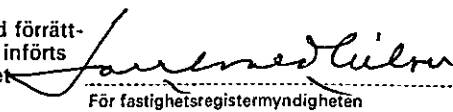


Arende Avstyckning från FRÖSTEN 6:3		Kommun Harmånger	Län Gävleborgs
Registerområde Jättendal		Nybildade fastigheter Frösten 6:7	
Förrättningslantmätare  Kurt Hedström		Registreringsdatum 1973-12-20	
		☒ Uppgift om åtgärd förrättningen avsett har införts i fastighetsregistret  För fastighetsregistermyndigheten	
Fastighet, område m m	Fig	Areal hektar, 2000 avstår	erhåller
		+ ändring/ - summa	Ägare, uppgifter till lokal skattemyndighet och andra anmärkningar

FASTIGHETSÄRÄTTSLIG BESKRIVNING

Lotten A= R.N:r Frösten 6:7,

1,2950,

Åke Roland Carlqvist och
Agneta Kristina Melin
Frösten, Jättendal
820 75 HARMÅNGER
00-2-13

TEKNISK BESKRIVNING

Koordinatförteckning

System, se Lindsta gk akt 389.


Punkt	Mark	X	Y
1	rm	2230,45	1486,92
2	rm	2280,80	1490,17
9	grg	2188,70	1529,71
10	grg	2287,56	1531,43

rm = rör i marken

rg = rör i gjutning

g = ej nytillkommen markering

Nytillkommen gräns: 1 - 2a.

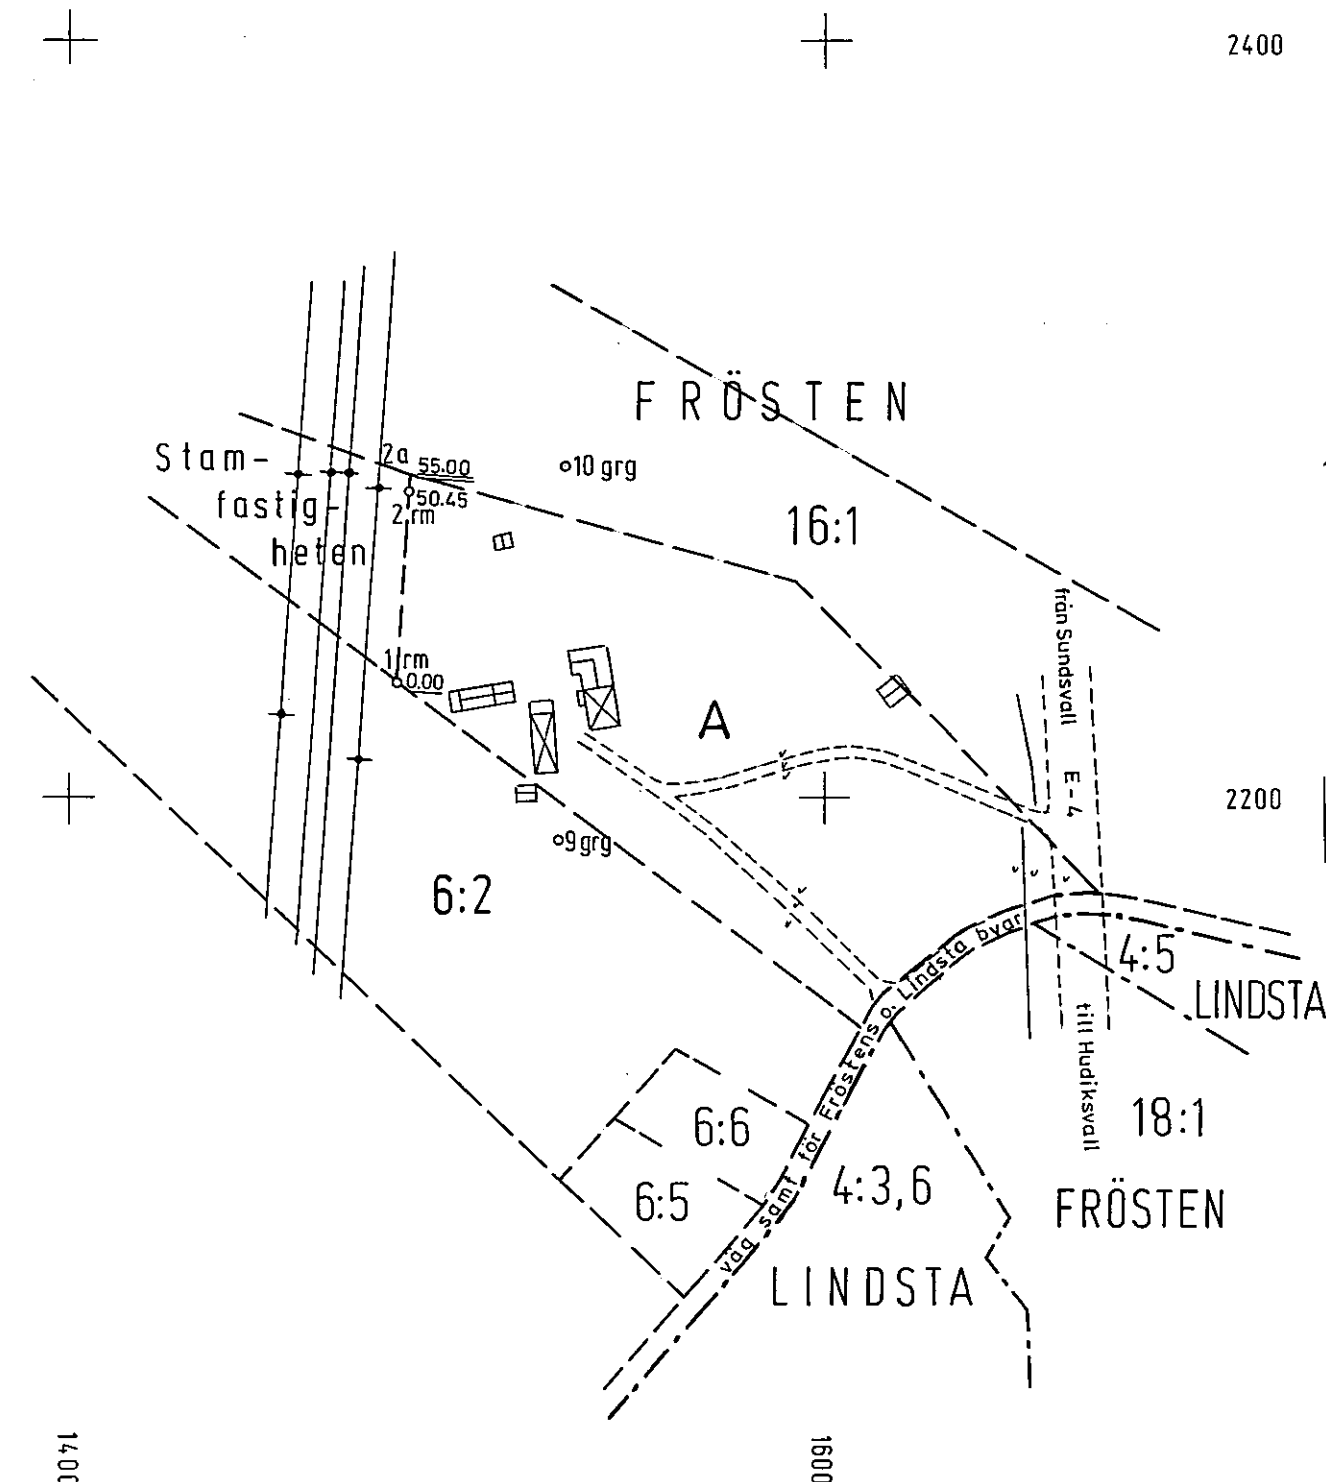

För det tekniska innehållet svarar

Skala 1:2000	Reg karta, lägesangivning Ek 16745 (776)
Framställd genom	kopiering av Lindsta gk (389) och nymätning
Mätning	Beräkning
Kartering	Ritn redigering