

KOORDINATSYSTEM: KARLSKOGA 1970
 HÖJDSYSTEM: RIKETS EPOK 1900
 STANDARDKLASS III
 BYGGNADER KARTERADE EFTER FASADLINJE
 GRUNDKARTAN UPPRÄTTAD UR PRIMÄRKARTAN
 FÖR DEGERFORS
 KOMPLETTERAD 1975
 BESTYRKES 1979-04-04

SVANTE VON SYDOW
 SVANTE VON SYDOW
 Distriktslantmätare

P G HEDBERG
 P G HEDBERG
 Mätningingenjör

FÖRSLAG TILL ÄNDRING AV STADSPLAN FÖR OMRÅDE VID MONTÖRSGATAN

Degerfors kommun,
Örebro län

Upprättad 1979 04 05

Lennart Brinck
Stadsarkitekt

Arne Wandin
Planingenjör


BETECKNINGAR

GRUNDKARTAN

- TRAKTGRÄNS
- FASTIGHETSGRÄNS
- BOSTADS RESP UTHUS
- JORDKÄLLARE
- HÖJDKURVOR
- RUTNÄTSPUNKT


STADSPLANEKARTAN

- STADSPLANEGRÄNS, BELÄGEN 3M UTANFÖR FASTSTÄLLESEOMRÅDET
- GÄLLANDE OMRÅDESGRÄNS AVSEDD ATT BEHÅLLAS
- GÄLLANDE OMRÅDESGRÄNS AVSEDD ATT UTGÅ
- OMRÅDESGRÄNS
- GÄLLANDE BESTÄMMESEGRÄNS AVSEDD ATT BEHÅLLAS
- GÄLLANDE BESTÄMMESEGRÄNS AVSEDD ATT UTGÅ
- BESTÄMMESEGRÄNS
- GRÄNS EJ AVSEDD ATT FASTSTÄLLAS
- ILLUSTRATIONSLINJE
- GATA
- PARK
- OMRÅDE FÖR BOSTADSÄNDAMÅL FRISTÅENDE HUS
MARK SOM ICKE FÅR BEBYGGAS
- VÄNINGSAKTAL
- GÄLLANDE GATUHÖJD

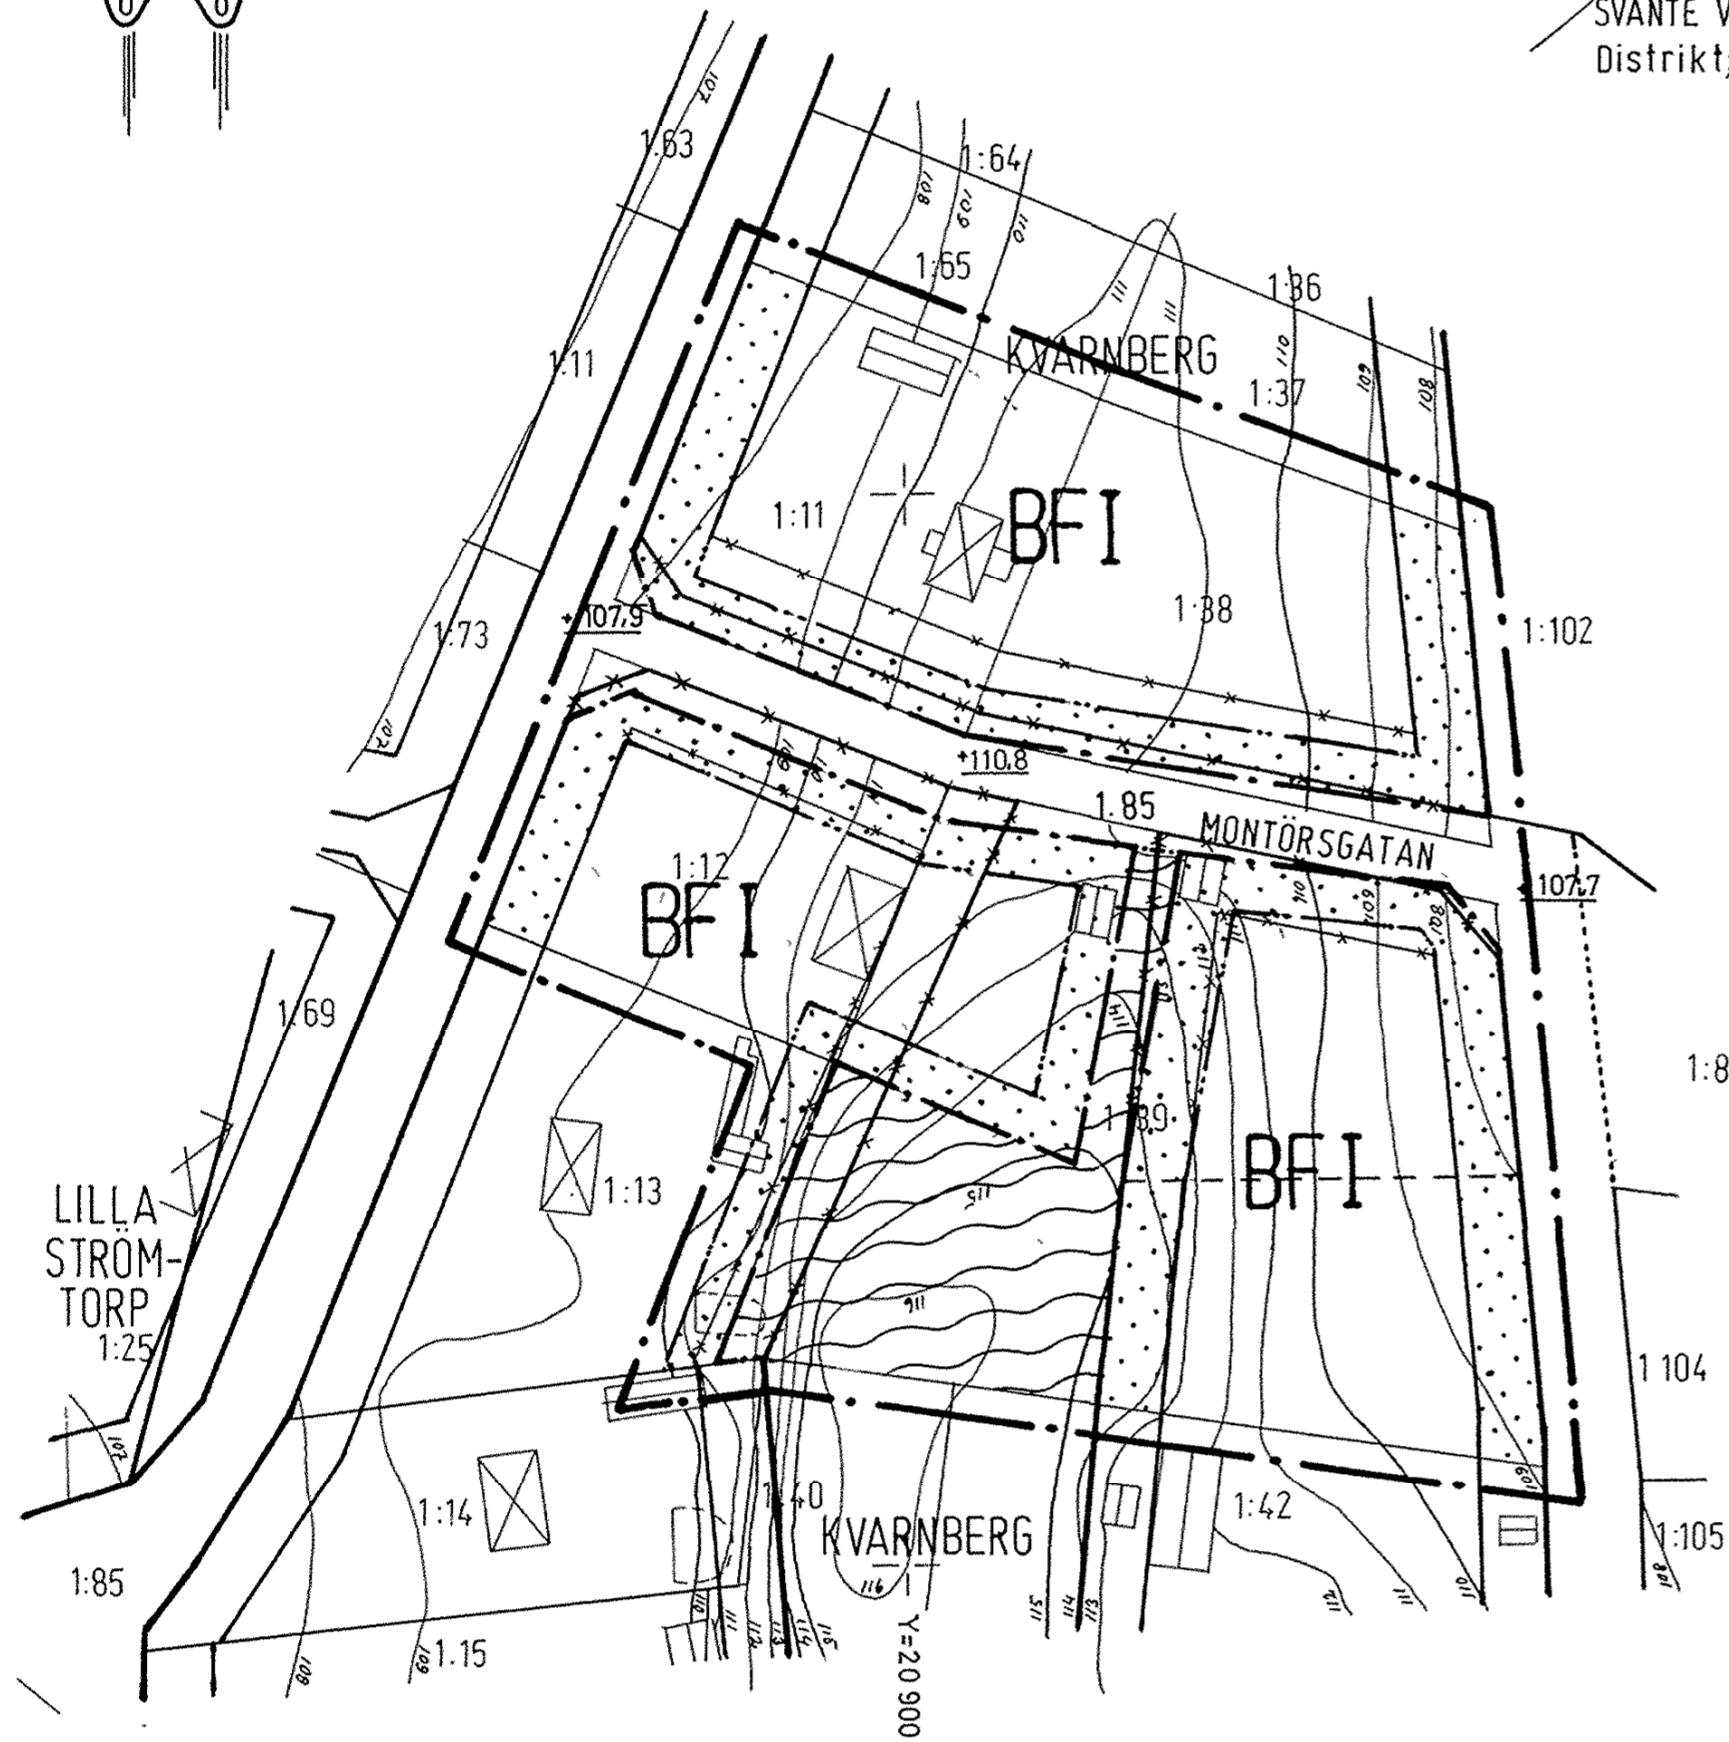

TILLHÖR LÄNSSTYRELSENS BESLUT
 1979-07-03 DNR. 11.082-1174-79
 SOM GENAST VUNNIT LAGA KRAFT
 EWERT BRANDBERG

TILLHÖR BYGGNADSNÄMNDENS I
 DEGERFORS KOMMUN BESLUT 1979-04-19
 § 120 BETYGAR:
 ANITA KLINTBERG
 sekreterare

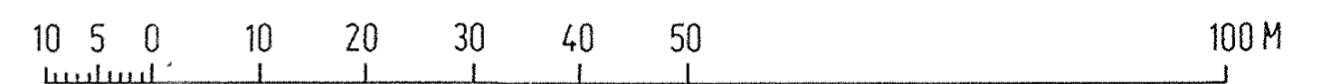

SKALA 1:1000