


Skederid 339

Arende		Körsnummer
Fastighetsreglering och avstyckning berörande Finsta 1:39 och 1:65		Norrträlje
Lantmätare		Registerområde
Runo Strind		Norrträlje (Skederid socken)
Förhandslantmätare		Registreringsbevis
Runo Strind		Registreringsdatum
Förhandslantmätare		1980-10-20
Förhandslantmätare		För fastighetsregleringsmyndigheten
Förhandslantmätare		Em Johansson
Fastighet, område m m	Fig	Area hektar, m ² delarea
		+ ändring/ summa
Ägare uppgifter till lokal skattemyndighet och andra anmärkningar		

FASTIGHETSFRÄTSLIG BESKRIVNING,
se aktbilaga BE 1.

TEKNISK BESKRIVNING,
se aktbilaga BE 2.

- Lotten A = Finsta 1:68
- " B = " 1:69
- " C = " 1:70
- " D = " 1:71
- " E = " 1:72
- " F = " 1:73
- " G = " 1:74
- " H = " 1:75
- " I = " 1:76
- " K = " 1:77
- " L = " 1:78
- " M = " 1:79
- " N = " 1:80
- " O = " 1:81

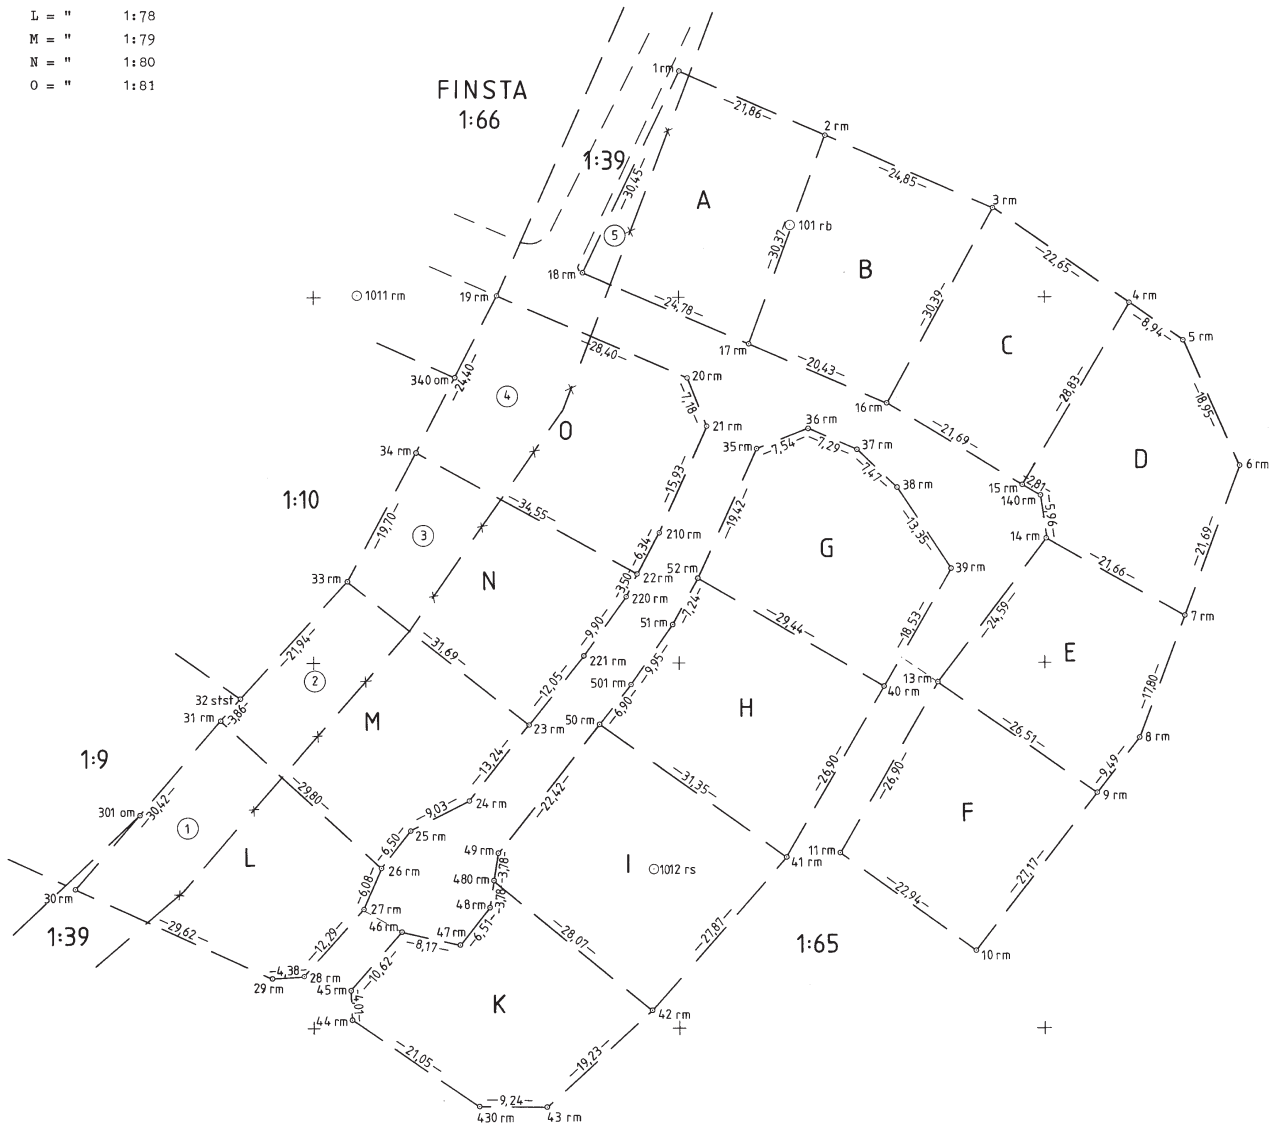

Nyttillkomna gränser: Samtliga gränser utom gräns
mellan 301 - 31 - 32 - 33 - 34 - 340.

Framställd genom	Skala	Måtklass	Koordinatssystem
Nymätning	1:500	III	Lokalt
För det tekniska innehåll svaret	Reg karta, lägesangivning	Beteckningsstandard	
Matning	Beräkning	Kartering	Rein teckning
S. W. Wahlen		Börje Wählin	
Ek 11950:43		TPA 4.6B:4	

x=24400
x=24350
x=24300

y=25100

y=25150

y=25200

Fastighetsreglering och avstyckning berörande Finsta 1:39 och 1:65 i Norrtälje registerområde (Skederid socken) av Norrtälje kommun och Stockholms län.

Koordinatförteckning

Punkt	Markering	Koordinater	
Polygonpunkter			
		x	y
101	rb	24409,86	25165,27
1011	rm	400,28	106,06
1012	rs	24321,84	25146,56
Gränspunkter			
1	rm	24430,79	25150,17
2	rm	422,07	170,22
3	rm	412,17	193,02
4	rm	399,20	211,60
5	rm	394,07	218,92
6	rm	376,79	226,71
7	rm	356,45	219,17
8	rm	339,77	212,94
9	rm	332,26	207,14
10	rm	310,70	190,61
11	rm	324,09	171,98
13	rm	347,41	185,38
14	rm	366,99	200,25
15	rm	374,33	197,02
16	rm	385,50	178,43
17	rm	393,59	159,67
18	rm	403,38	136,90
19	rm	400,27	125,15
20	rm	389,01	151,21
21	rm	382,33	153,85
22	rm	362,21	144,32
23	rm	341,57	129,52
24	rm	331,21	121,28
25	rm	327,12	113,23
26	rm	322,00	109,23
27	rm	316,40	106,85
28	rm	307,24	098,65
29	rm	306,91	094,28
30	rm	319,19	067,33
31	rm	342,15	087,28
32	stst	344,98	089,90
33	rm	361,22	104,66
34	rm	378,61	113,91
35	rm	379,26	160,66
36	rm	24381,98	25167,69

Punkt	Markering	Koordinater	
		x	y
37	rm	24379,15	25174,41
38	rm	374,01	179,83
39	rm	362,91	187,24
40	rm	346,82	178,05
41	rm	323,46	164,70
42	rm	302,49	146,34
43	rm	288,78	131,88
44	rm	301,22	105,25
45	rm	305,23	105,12
46	rm	313,26	112,07
47	rm	311,51	120,05
48	rm	316,60	124,11
49	rm	324,07	125,26
50	rm	341,66	139,17
51	rm	355,24	149,13
52	rm	361,60	152,59
140	rm	372,89	199,43
210	rm	367,79	147,34
220	rm	359,10	142,72
221	rm	351,00	137,02
430	rm	289,38	122,66
480	rm	320,34	124,67
501	rm	24347,06	25143,46

rb = rör i berg
 rm = rör i mark
 rs = rör i sten
 stst = staketstolpe

I tjänsten

Börje Wählin
 Börje Wählin
 Ingenjör