

Ärende Fastighetsreglering berörande Trästa 1:9 och 1:44 Avstyckning från Trästa 1:9		Kommun Norrtälje	Län Stockholms
Förrättningslantmätare <i>Rolf Andersson</i> Rolf Andersson		Registerområde Norrtälje (Häverö socken)	Registreringsbevis 1982-10-28 För fastighetsregistermyndigheten <i>Andersson</i>
Fastighet, område m m	Fig	Area hektar, m ² delarea ± ändring/ summa	Agare, uppgifter till lokal skattemyndighet och andra anmärkningar

TEKNISK BESKRIVNING


Koordinatförteckning

Punkt	x	y
Pp 101	7009,29	3043,26
Pp 102	6999,31	2993,57
Gp 1	6989,73	3093,13
Gp 2	6963,41	3119,65
Gp 4	6924,44	3077,19
Gp 5	6949,82	3051,48
Gp 10	6947,56	3040,46
Gp 11	6940,61	3006,10
Gp 12	6935,30	2980,00
Gp 13	6948,91	2961,59
Gp 14	6983,50	2954,42
Gp 15	6991,85	2995,59
Gp 16	6999,00	3030,78
Gp 17	7005,90	3064,90
Gp 18	6926,46	2975,14
Gp 19	6941,73	2954,38

FASTIGHETSRTSLIG BESKRIVNING,
se aktbilaga BE.

Lotten A = Trästa 1:50
" B = " 1:51
" C = " 1:52

rm = rör i mark
grm = gammalt rör i mark
grn = gammal råsten

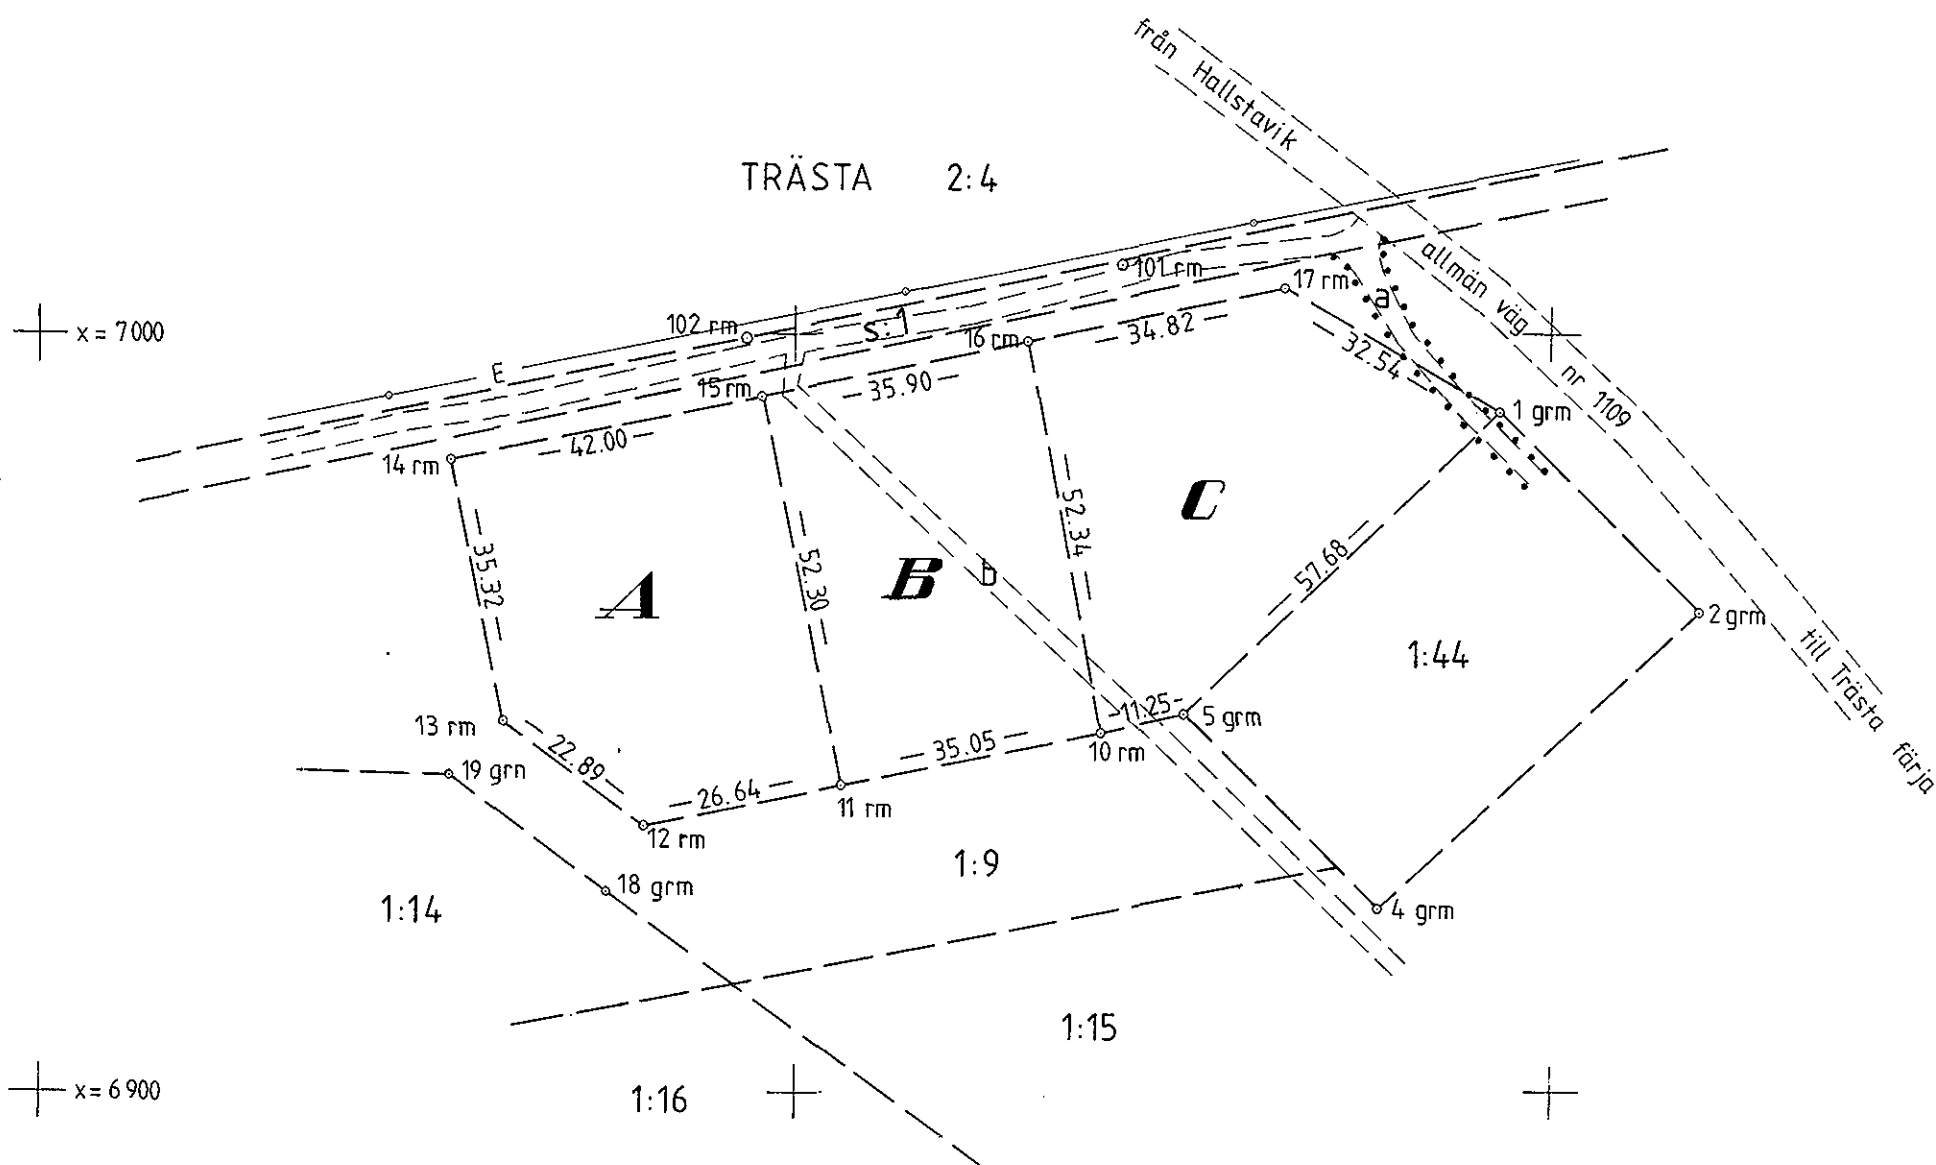

Nyttillkomna gränser:
5-10-11-12-13-14-15-16-17-1,
11-15, 10-16.

Framställd genom Nymätning	Skala 1:1000	Mätclass III	Koordinatsystem fristående
För det tekniska innehållet svarar <i>Bo Fridén</i> / Bo Fridén	Reg karta, lägesangivning Ek. 129 22:59	Beteckningsstandard TFA 4.6B:5	

Mätning Beräkning Kartering Ritn redigering

0188 - 82/313

NORRTÄLJE