


OBS! Om inget annat är angivet skall kabelläget anses vara approximativt, vid jobb nära angiven kabel skall kabelsättning på plats beställas

6653652.7

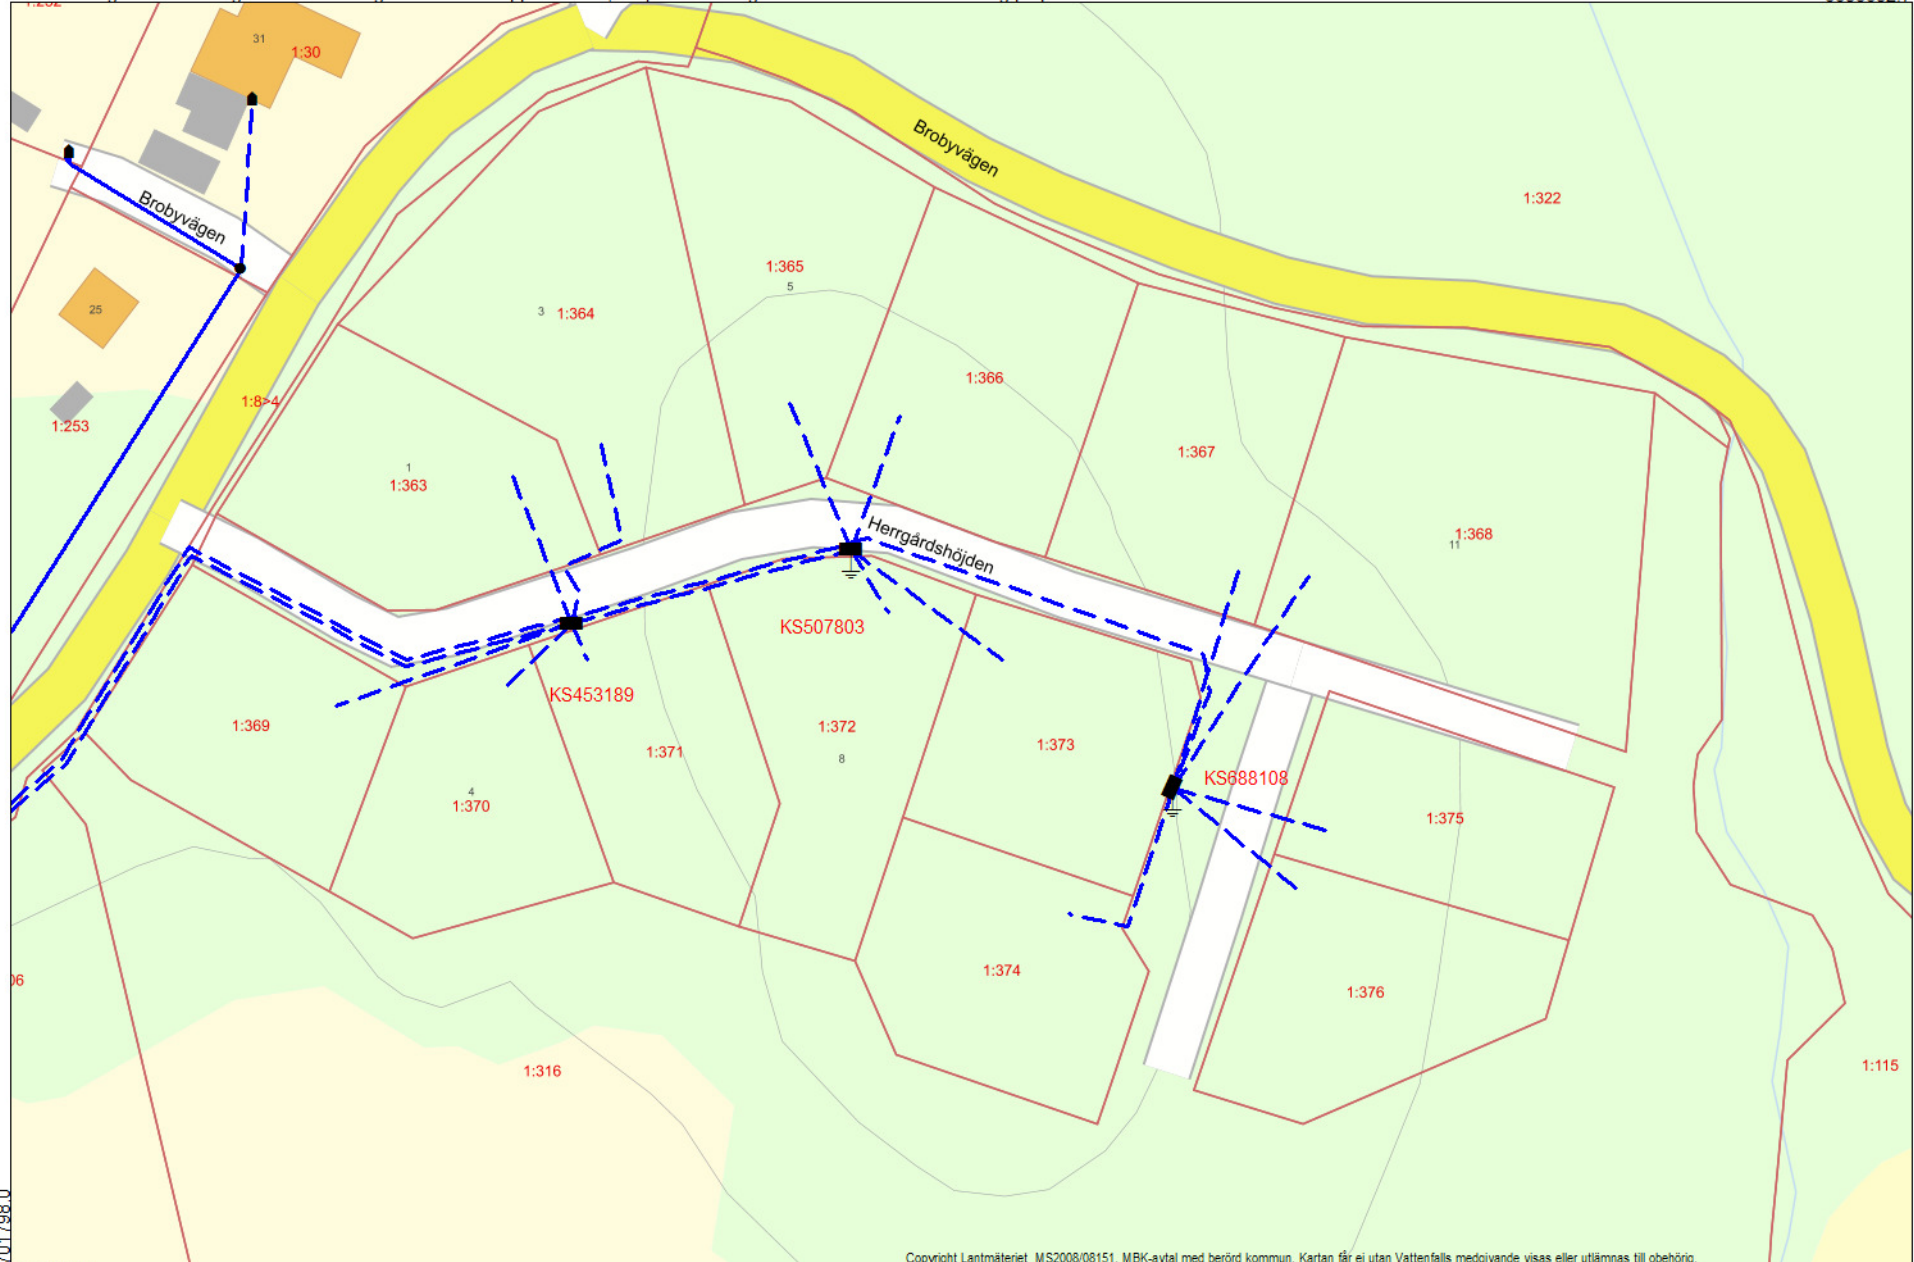

701798.0

702099.7

6653452.2

Copyright Lantmäteriet MS2008/08151. MBK-avtal med berörd kommun. Kartan får ej utan Vattenfalls medgivande visas eller utlämnas till obehörig.



2022.02.23

Skala 1: 1200

20220221-0524 karta giltig i 30 dagar