

Avstyckning från 5/32 mtl MÖRBY av 5:1  
och 5/128 mtl LUNDBY av 1:5  
jänte sammanläggning och gränsbestämning

KARTA

Dnr 410/64:H5

Uppr år  
1967

Socken

Löt

Kommun Köpingsvik

Län Kalmar

Gösta Malmgren  
Distriktslantmätare.

Skala 1:2000

40 0 20 40 60  
meter

BESKRIVNING:

Från Mörby av 5:1 avstyckas  
litt. a avrösningsjord 2004 kvm R.N:r 5<sup>2</sup>

Från Mörby av 5:1 avstyckas  
litt. b avrösningsjord 2006 kvm " 5<sup>3</sup>

Från Mörby av 5:1 avstyckas  
litt. c<sub>1</sub> avrösningsjord 1.5946 kvm

Från Lundby av 1:5 avstyckas  
litt. c<sub>2</sub> avrösningsjord 7000 kvm

Sammanlagda fastigheten 2.2946 kvm = R.N:r 9<sup>1</sup>


Servitut: Avstyckningsområdet litt. b (Mörby)  
äger rätt att begagna fem meter bred väg  
över avstyckningsområdet litt. c<sub>1</sub> utmed  
östra gränserna av områdena litt. a och b.  
Områdena litt. a, b och c<sub>1</sub> erhåller samma  
rätt, som tillkommer Mörby av 5:1, till ut-  
fartsväg norr om områdena litt. a och c<sub>1</sub>  
fram till allmän väg.

Nyttillkomna gränser: sträckorna  
1-6-7, 3-4-5-6, 2-5, 7-7a.

Gränsbestämning: sträckorna 1-2-  
3-9, 8-7a.

KOORDINATFÖRTECKNING.

Nr	x	y
1	994.05	999.25
2	954.93	994.35
3	915.82	989.36
4	906.91	1040.08
5	945.26	1044.88
6	983.60	1049.68
7	960.43	1161.43
8	809.10	1148.20
9	826.26	978.00

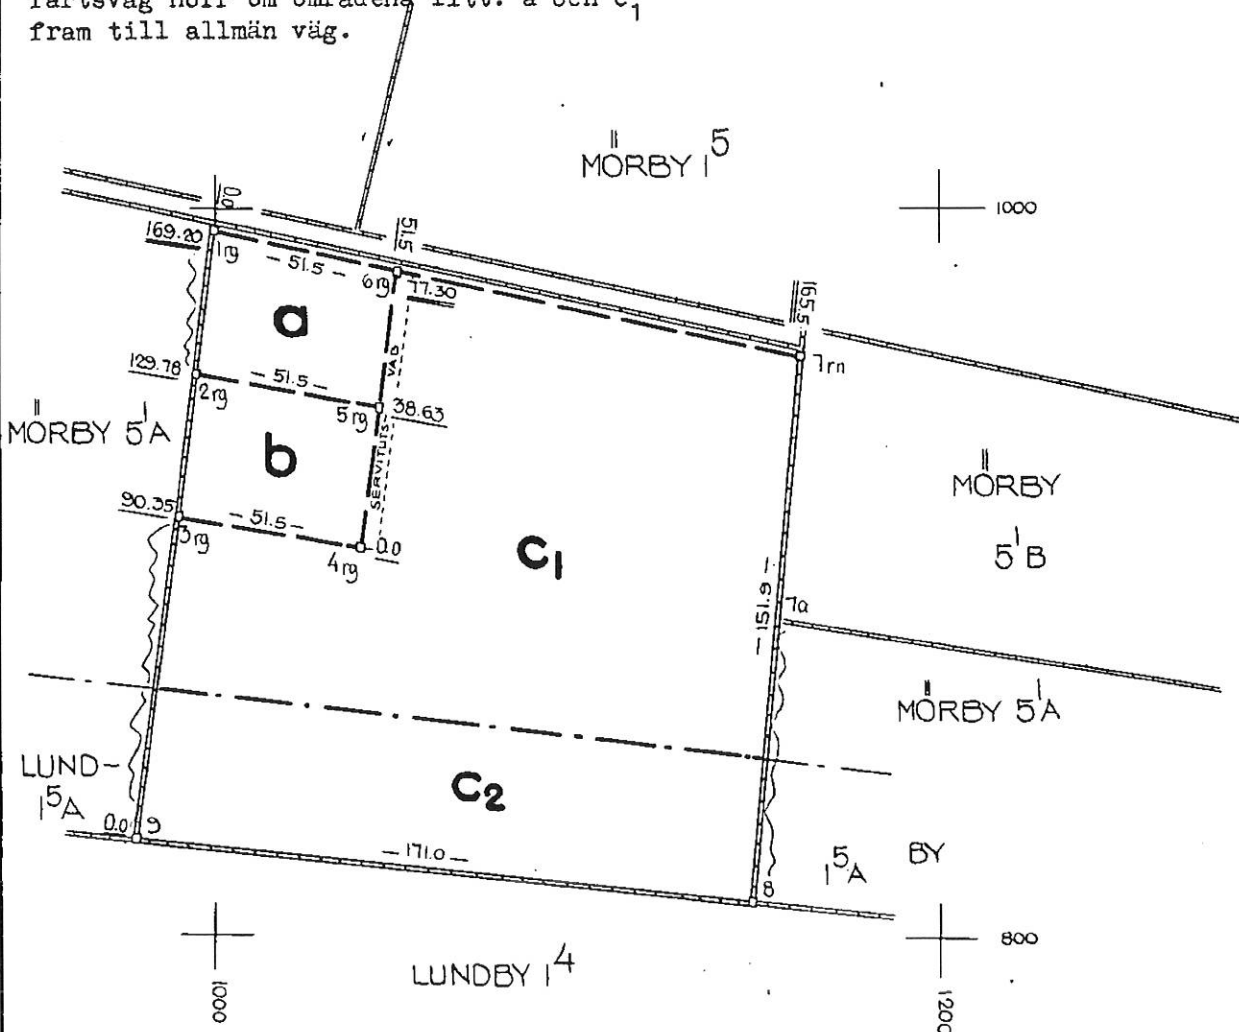

Bl. 0338. 8 000 ex. 63. SEA 197583

Signum

Arkivnr m m

229

Pl. 552 10.

Ind. G.

Mätning  
+11

Koordber

Arealber

Kartering

Ritning