FASTIGHETSBILDNINGSMYNDIGHETEN

Ljusdals lantmäteridistrikt

KARTA

Upprättad år	Dnr	Aktbilaga
1982	X4 238816	KA

Ärende	Kommun	Län
Fastighetsreglering berörande Järvsö-Kyrkby 24:1 och Öje 10:30	Ljusdal	Gävleborg

Registerområde: Ljusdal

Registreringsbevis
Registreringsdatum: 1983-03-11

Förrättningslantmätare: Eric Westerlund

För fastighetsregistermyndigheten: Olena Vidlugroff

Fastighet, område m m	Fig	Area hektar, m2 delarea	± ändring/summa	Ägare, uppgifter till lokal skattemyndighet och andra anmärkningar
Järvsö-Kyrkby 24:1				½ Lars Bertil Andersson ½ GullMaj Andersson
Erhåller	1	1847	+1847	
Öje 10:30				Staten genom lantbruksnämnden i Gävleborgs län
Avstår	1	1847	-1847	

Ersättning: Betald

TEKNISK BESKRIVNING

Koordinatförteckning

Punkt	Mark	x	y
1	grm	1026,20	985,41
2	grm	1010,89	997,92
3	grm	978,73	959,13
3b	grm	986,99	952,50
5	tp	1000,00	1000,00
3a	grn	983,29	955,44
7	rm	974,69	1027,63
8	rm	958,28	975,42

Markeringar: rm = rör i mark
tp = träpåle
grm = gammalt rör i mark
grn = gammal råsten
om = omarkerad gränspunkt

Nytillkommen gräns: 3-8-7-2

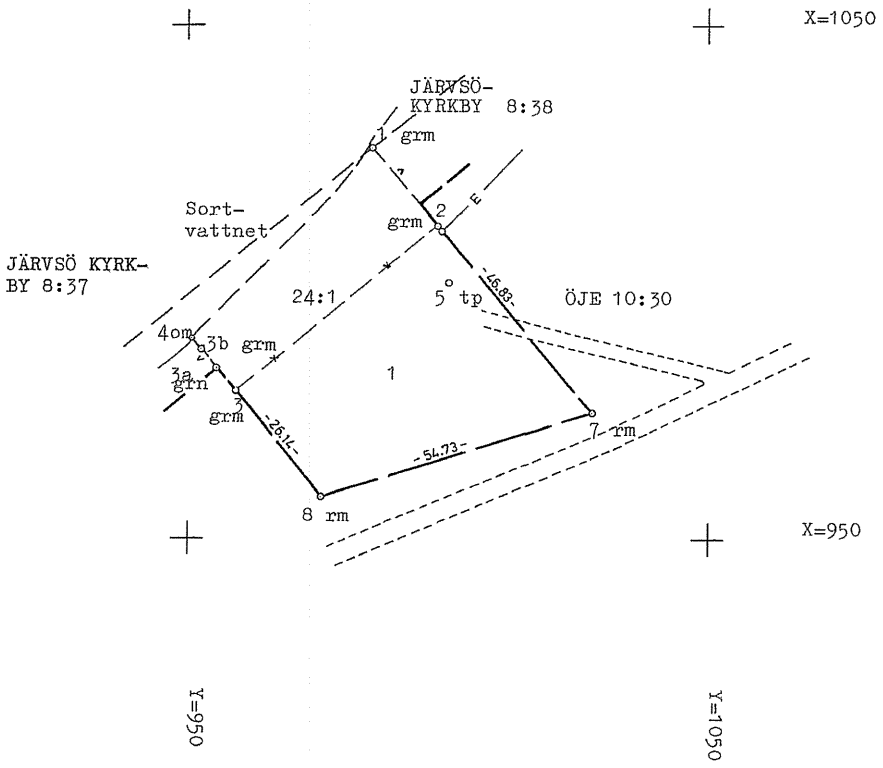

Framställd genom	Skala	Mätklass	Koordinatsystem
Nymätning	1:1000	III	Lokalt
För det tekniska innehållet svarar	Reg karta, lägesangivning		Beteckningsstandard
	15681:66		TFA 4.6B.5

Mätning	Beräkning	Kartering	Ritn redigering
EW	Bf	Bf	Bf

1982:1381

Lantmäteri 81 0347 1979-09 20 000 LiberFörlag 38-80618-5