

KARTA

Avstyckning från stadsägan 1781  
inom Norrtälje stadsregisterområde  
i Norrtälje kommun och Stockholms län.  
Upprättad år 1975

REGISTRERING  
Datum 1975-09-11  
Införing i fastighetsregistret har  
verkställts beträffande  
.....  
*Anna-Lena Lindström*  
För fastighetsregistermyndigheten

*Åke Halldin*


Åke Halldin  
Förärrättningslantmätare

Dnr 100/75  
Skala 1:400

FASTIGHETSÄTTSLIG BESKRIVNING  
aktbil BE 1

TEKNISK BESKRIVNING  
aktbil BE 2

Lotten	Stg	Stg
A	1781A	
B	1781B	
C	1781C	
D	1781D	
E	1781E	
F	1781F	
G	1781G	
H	1781H	
I	1781I	
K	1781K	
L	1781L	
M	1781M	
N	1781N	
O	1781O	
P	1781P	
R	1781R	
S	1781S	

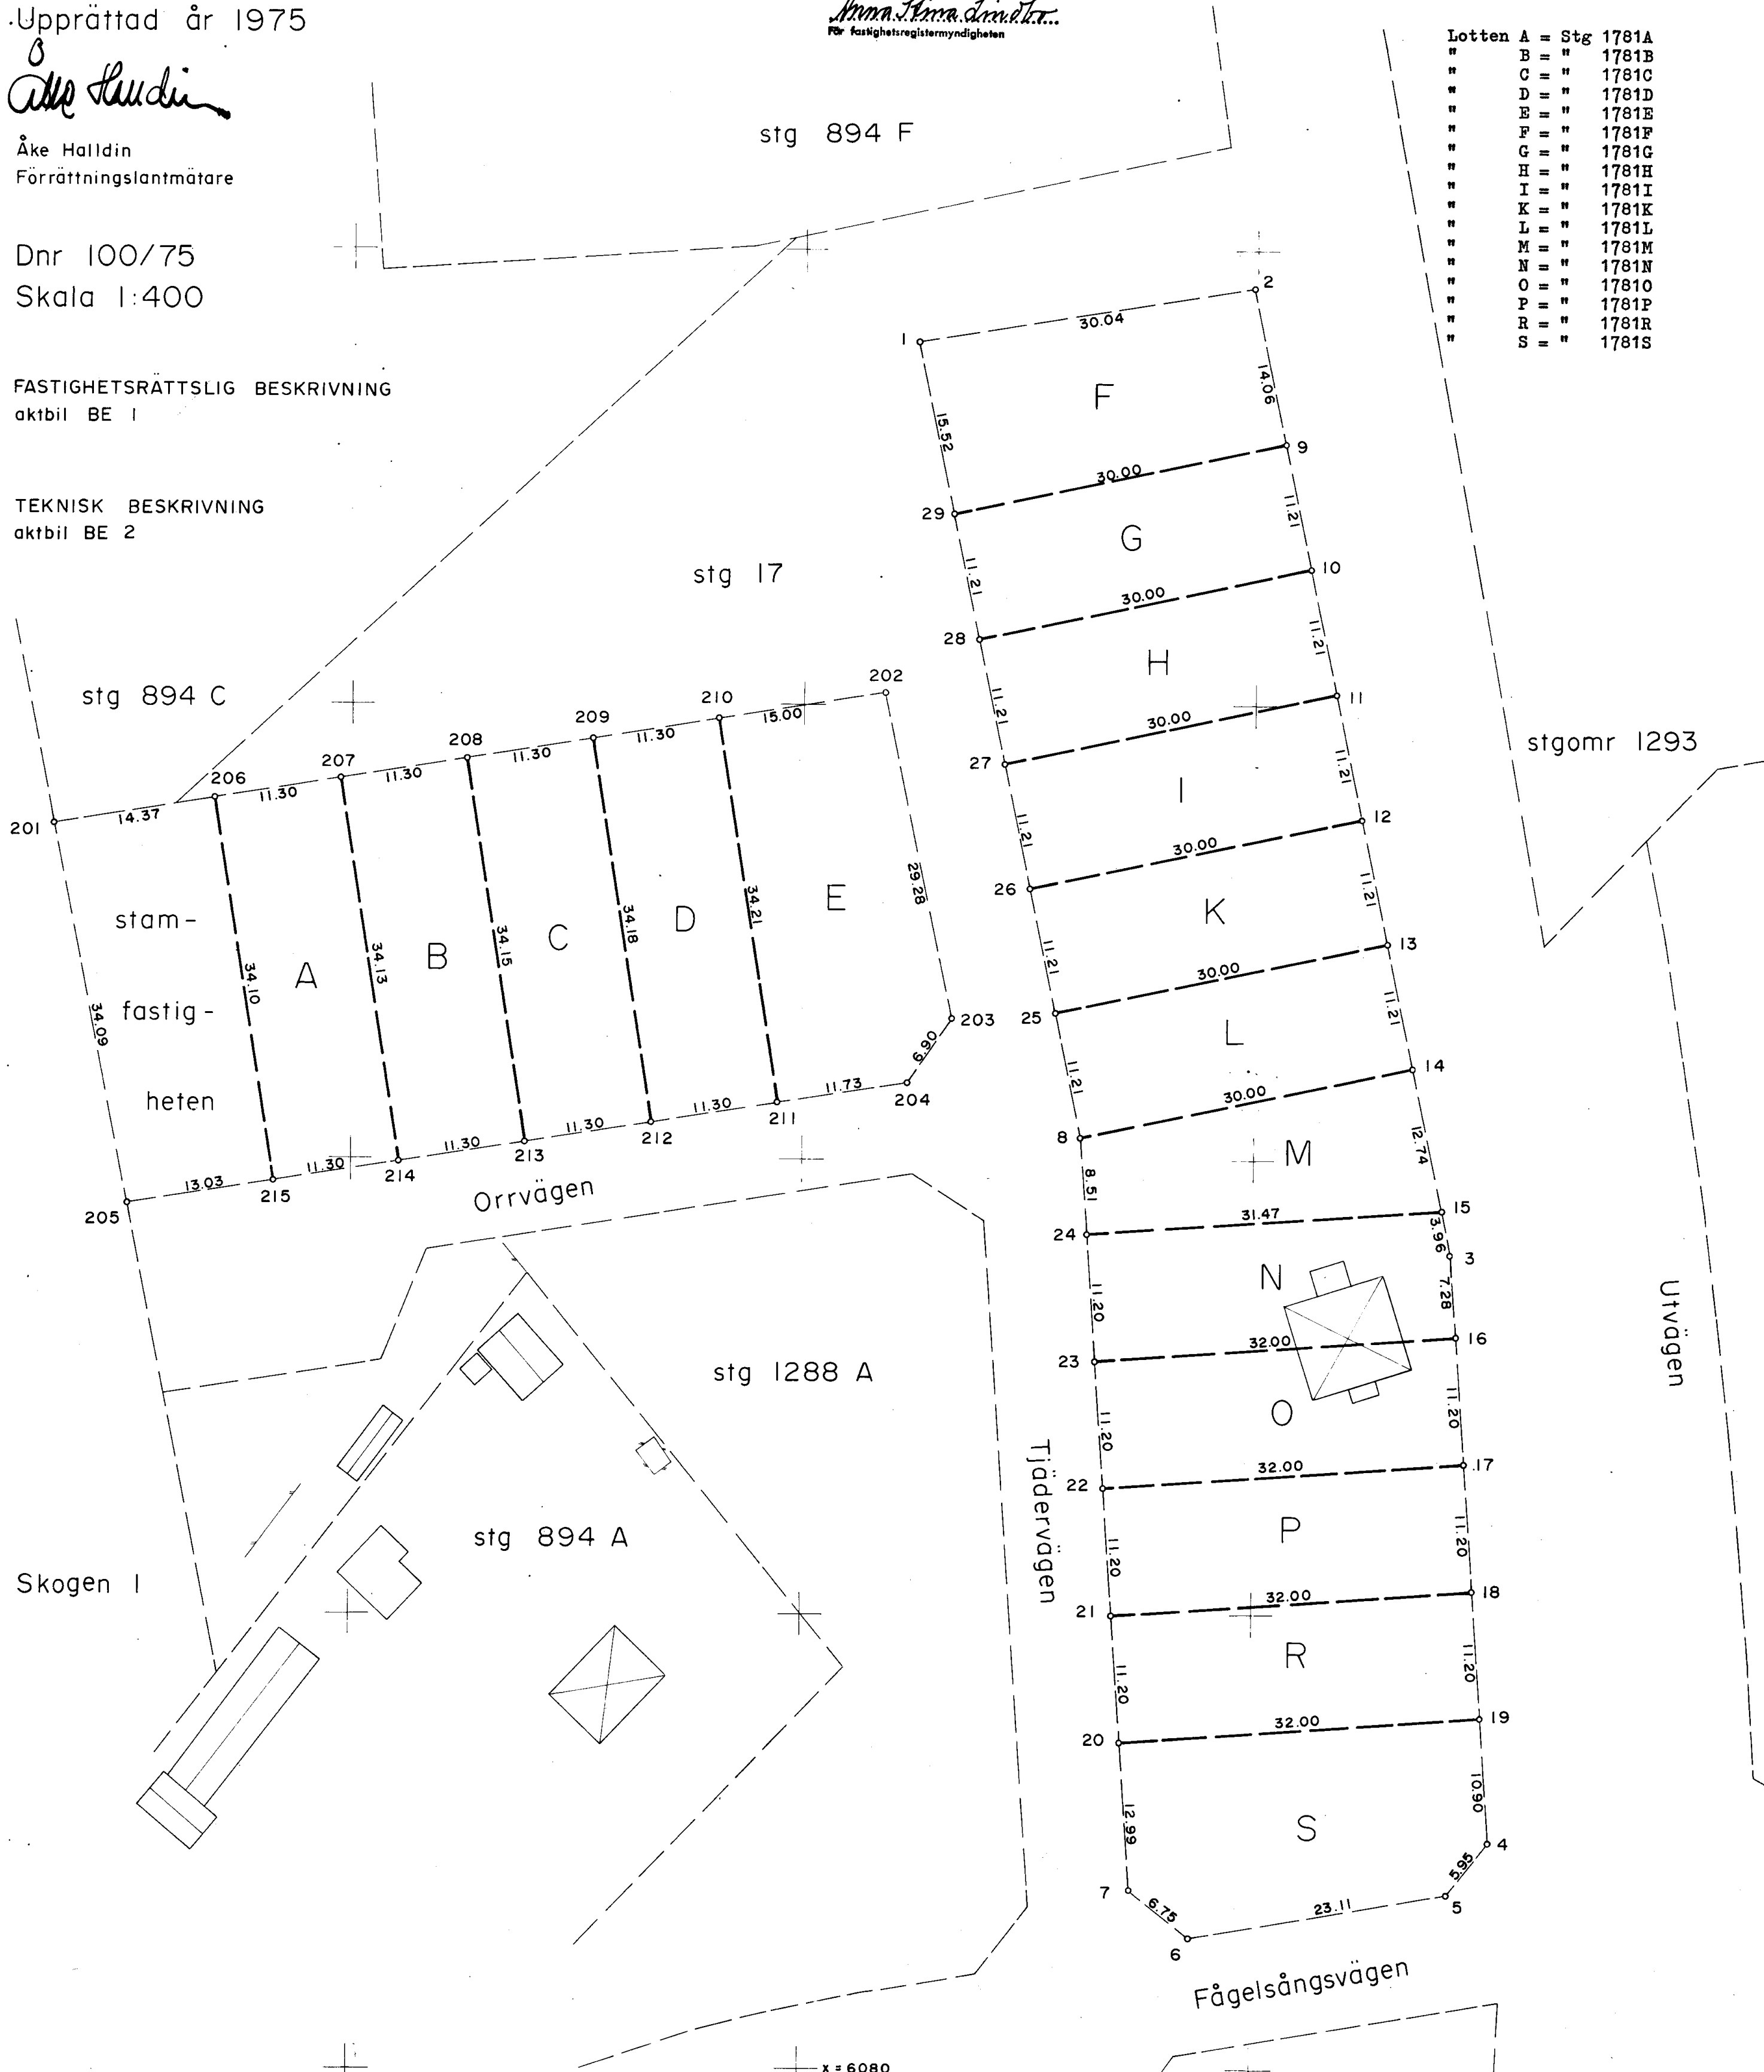

Nyttillkomna gränser: 29-9, 28-10, 27-11, 26-12, 25-13, 8-14,  
24-15, 23-16, 22-17, 21-18, 20-19, 206-215, 207-214,  
208-213, 209-212 och 210-211.

Lägesangivning: reg. blad 24 (35 A 4 och 35 D 1)

Norrtälje 301